Firmato digitalmente da
Gaetano Antonino Natoli
C=IT
O=ORDINE DEGLI INGEGNERI PROV MESSINA
serial#: 6e7f1a0a

RILIEVO TOPOGRAFICO

scala 1:200

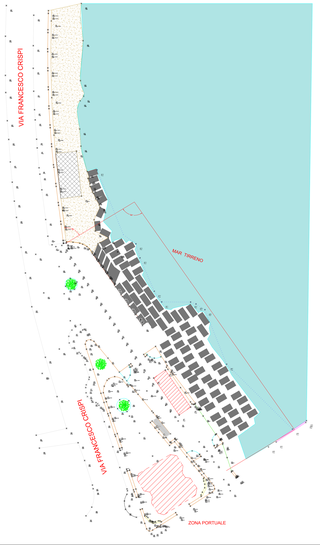

RILIEVO TOPOGRAFICO

TRIANGOLAZIONI - SEZIONI - PROFILI

scala 1:200

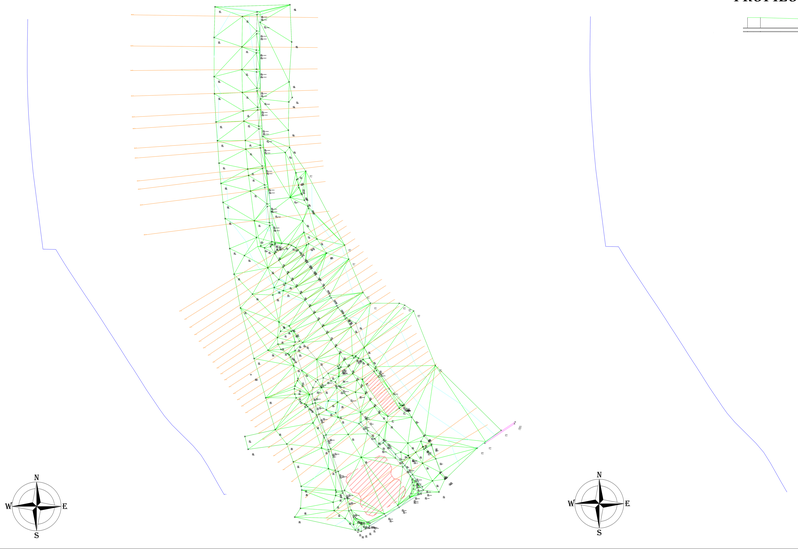

PROFILI E SEZIONI(SU TRIANGOLAZIONI)

scala 1:200

PROFILO ANDAMENTO STRADA
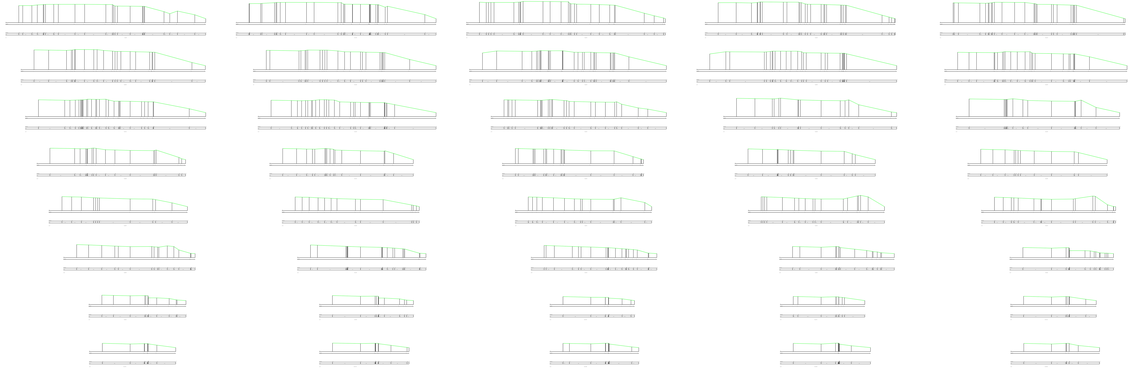
SEZIONI