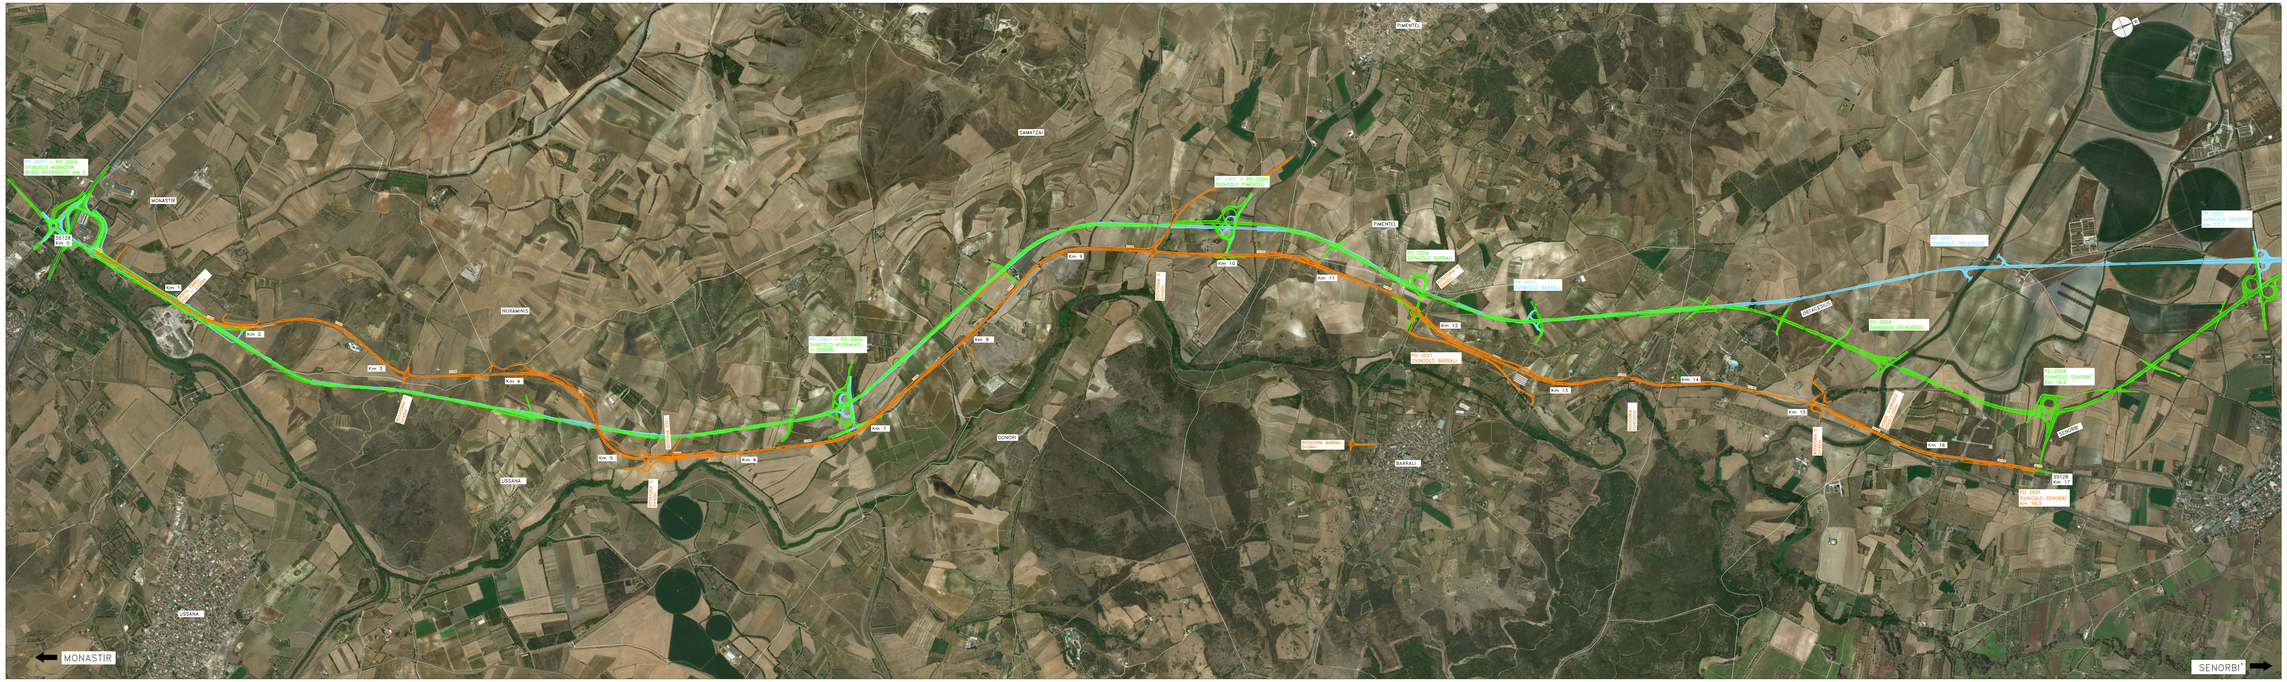
MONASTIR
SENORBI'
SS128
Km: 0
Km: 1
Km: 2
Km: 3
Km: 4
Km: 5
Km: 6
Km: 7
Km: 8
Km: 9
Km: 10
Km: 11
Km: 12
Km: 13
Km: 14
Km: 15
Km: 16
Km: 17
SS128
Km: 18
MONASTIR
NURAMINIS
USSANA
USSANA
SOLEMINIS
SAMATZAI
SONORI
SIMENTEL
SIMENTEL
BARRALI
BARRALI
SENORBI'
SS128
SENORBI'
SS128
SS128
SS128