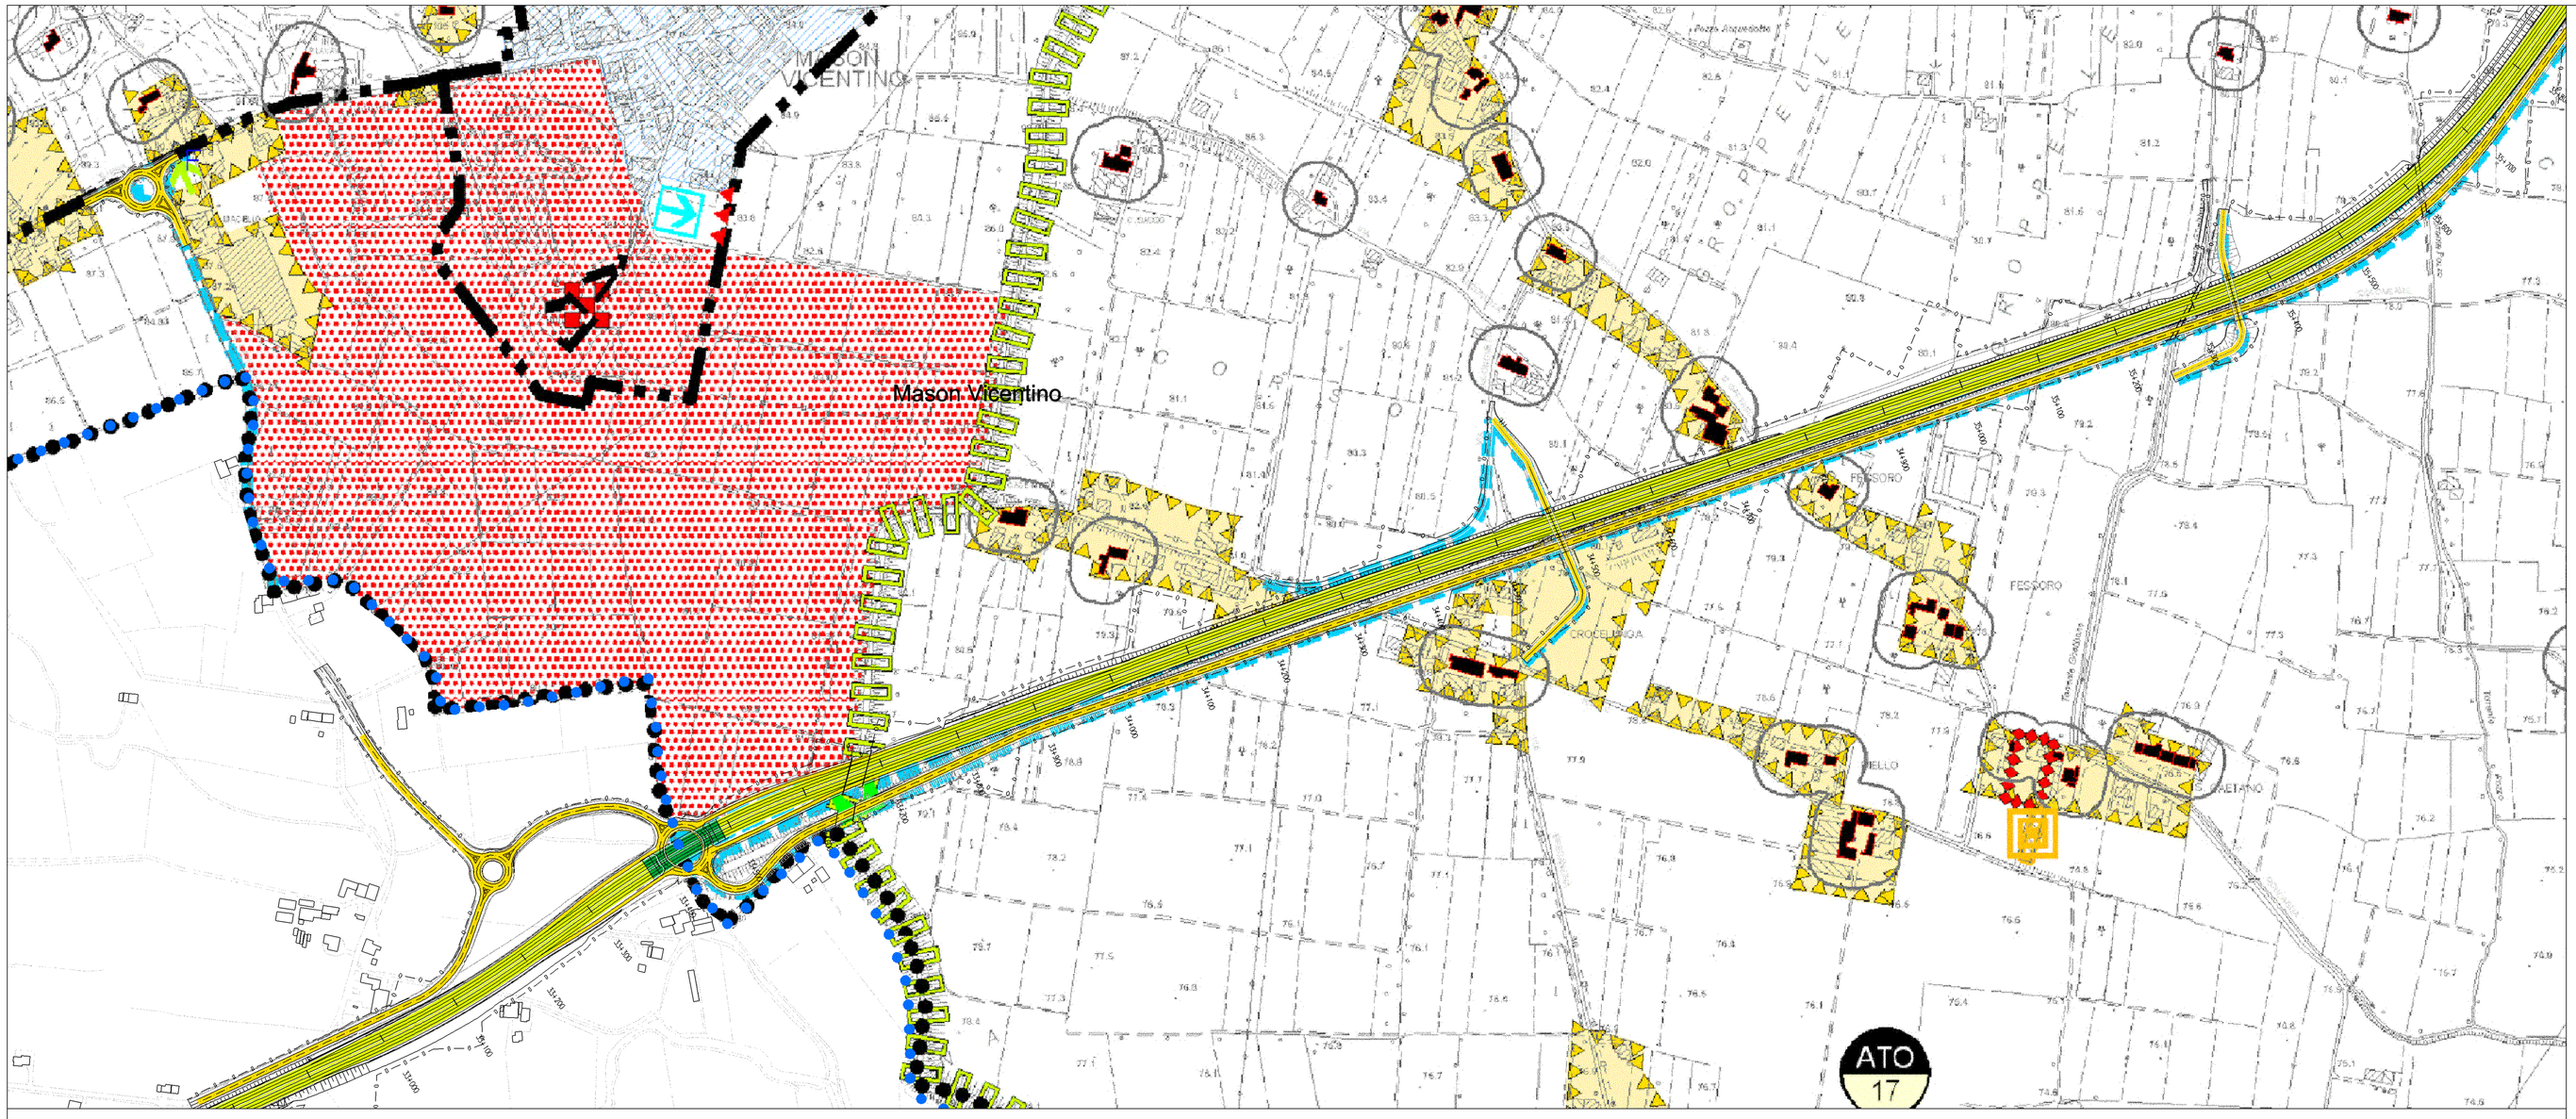

TRACCIATO BASE 2006

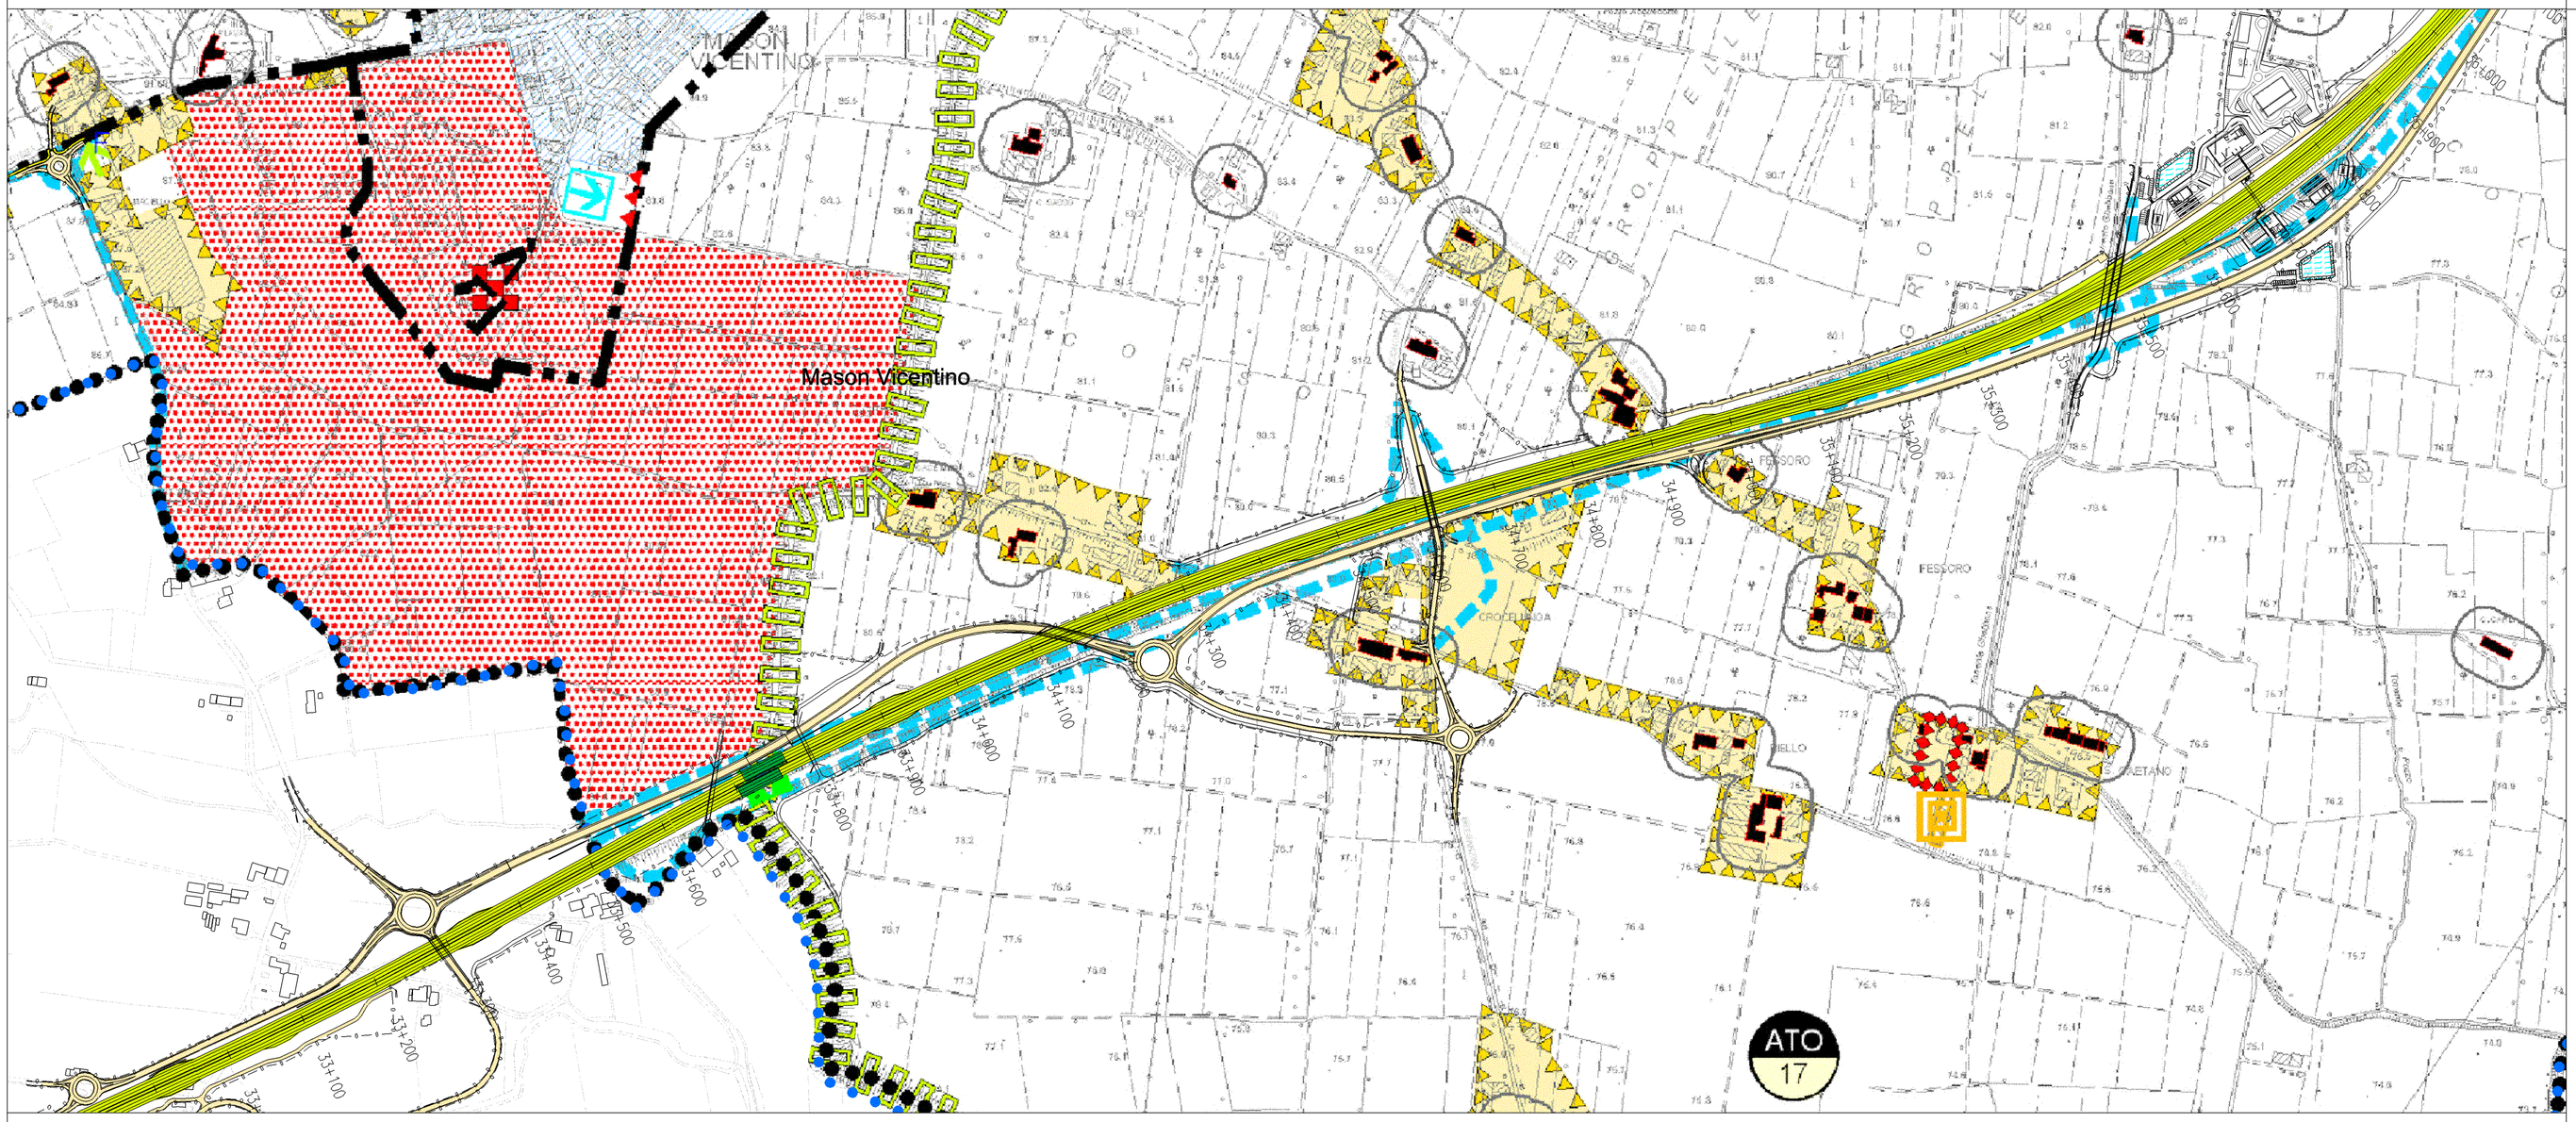

PROGETTO DEFINITIVO 2012

LEGENDA

- CONFINE PROVINCIALE
- CONFINE COMUNALE
- Breganze — COMUNE
- IMPRONTA DELL'OPERA
- Rilevato / Viadotto / Galleria / Trincea — TRACCIATO DI PROGETTO
- VARIANTI STRADE ESISTENTI E STRADE PODERALI (A CARICO DEL PROPONENTE)

Confine dell'ATO — Art. 5

Individuazione degli Ambiti Territoriali Omogenei - ATO

ATO — COLLINA / PIANURA / EDIFICATO / PRODUTTIVO — Artt. 9-10

Azioni strategiche

- Aree di riorganizzazione e riconfigurazione — Art. 12
- Aree di valorizzazione e riconfigurazione — Art. 12
- Edificato non abitativo — Art. 23
- Aree di riqualificazione e riconversione — Art. 13
- Opere incongrue — Art. 27
- Limiti e fasce di rispetto infrastrutture — Art. 33
- Linee preferenziali di sviluppo insediativo — Art. 14
- Specifiche destinazioni d'uso P - Direzionale — Art. 14
- Specifiche destinazioni d'uso P - Servizi di interesse comune — Art. 14
- Centro direzionale - sito comunale Sch. n. 10 — Art. 17
- Mercato comunale - Scheda 7b — Art. 17
- Servizi di interesse comune di maggiore rilevanza — Art. 25
- Infrastrutture e attrezzature di maggiore rilevanza — Art. 26
- Contesti territoriali destinati alla realizzazione di programmi complessi — Art. 15

Valori e tutele

- Ambiti territoriali con attribuzioni corrispondenti a buffers di tutela, regolamentazione e valorizzazione — Art. 29
- Viale individuato nella pubblicazione dell'Istituto regionale per le Ville venete — Art. 29.22
- Edifici e complessi di valore testimoniale e/o tutelati ai sensi della Parte II del D.Lgs. 42/2004 — Art. 29.19
- Centri storici — Art. 31
- Pertinenze scoperte da tutelare — Art. 28
- Contesti figurativi dei complessi monumentali — Art. 22
- Corsi d'acqua — Art. 24
- Corridoi ecologici secondari — Art. 27

SCALA 1:5.000

COMMISSARIO DELEGATO PER L'EMERGENZA
DETERMINATASI NEL SETTORE DEL TRAFFICO E DELLA MOBILITA'
NEL TERRITORIO DELLE PROVINCE DI TREVISO E VICENZA

SUPERSTRADA A PEDAGGIO PEDEMONTANA VENETA
LOTTO 2 TRATTA B

P62900SU2D0200

B.3 | REV. 00

PROGETTO DEFINITIVO

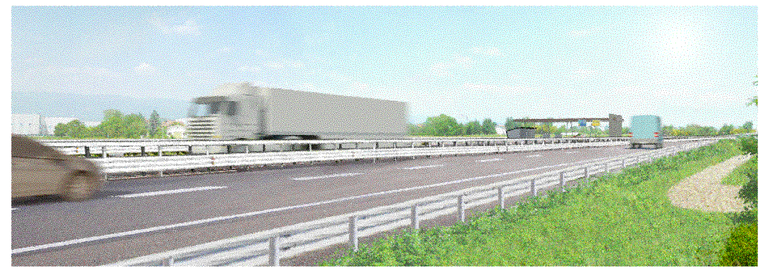

STUDIO DI IMPATTO AMBIENTALE

QUADRO DI RIFERIMENTO PROGRAMMATICO

Inserimento urbanistico sul P.A.T.I. "Area Colceresa Marostica Ovest"
Comune di Mason Vicentino - Elaborato comparativo - Tav.1 di 2

Concessionario:

SPV srl
Via Invorio, 24/A
10146 Torino

Società di progetto ai sensi dell'art. 156 D.LGS 163/06 subentrato all'ATI

Consorzio Stabile fra le Imprese:
BS Scpa, Via Invorio, 24/A, 10146 Torino — Sacyr SACYR SA — WCT SpA — SPAL S.p.A. — Itinere INFRAESTRUCTURAS S.A., Paseo de la Castellana, 83-85, 28046 Madrid

REV.	DESCRIZIONE	DATA	REDATTO	VERIFICATO	APPROVATO
01					
00	EMISSIONE	Luglio 2012	M. URGENTI	A.GATTO	R.ROSSETTO

Progettista:

Ingegneria Grandi Opere S.r.l.
Via Invorio, 24/A
10146 Torino

Estensore dello Studio d'Impatto Ambientale:

PROTECO engineering

IL PRESENTE DOCUMENTO NON POTRA' ESSERE COPIATO, RIPRODOTTO O ALTRIMENTI PUBBLICATO, IN TUTTO O IN PARTE, SENZA IL CONSENSO DEL PROPRIETARIO. OGNI UTILIZZO NON AUTORIZZATO SARA' PUNITO A NORMA DI LEGGE
THIS DOCUMENT MAY NOT BE COPIED, REPRODUCED OR PUBLISHED, EITHER IN PART OR IN ITS ENTIRETY, WITHOUT THE WRITTEN PERMISSION OF OWNER. UNAUTHORIZED USE WILL BE PROSECUTED BY LAW