


PLANIMETRIA 1:4000

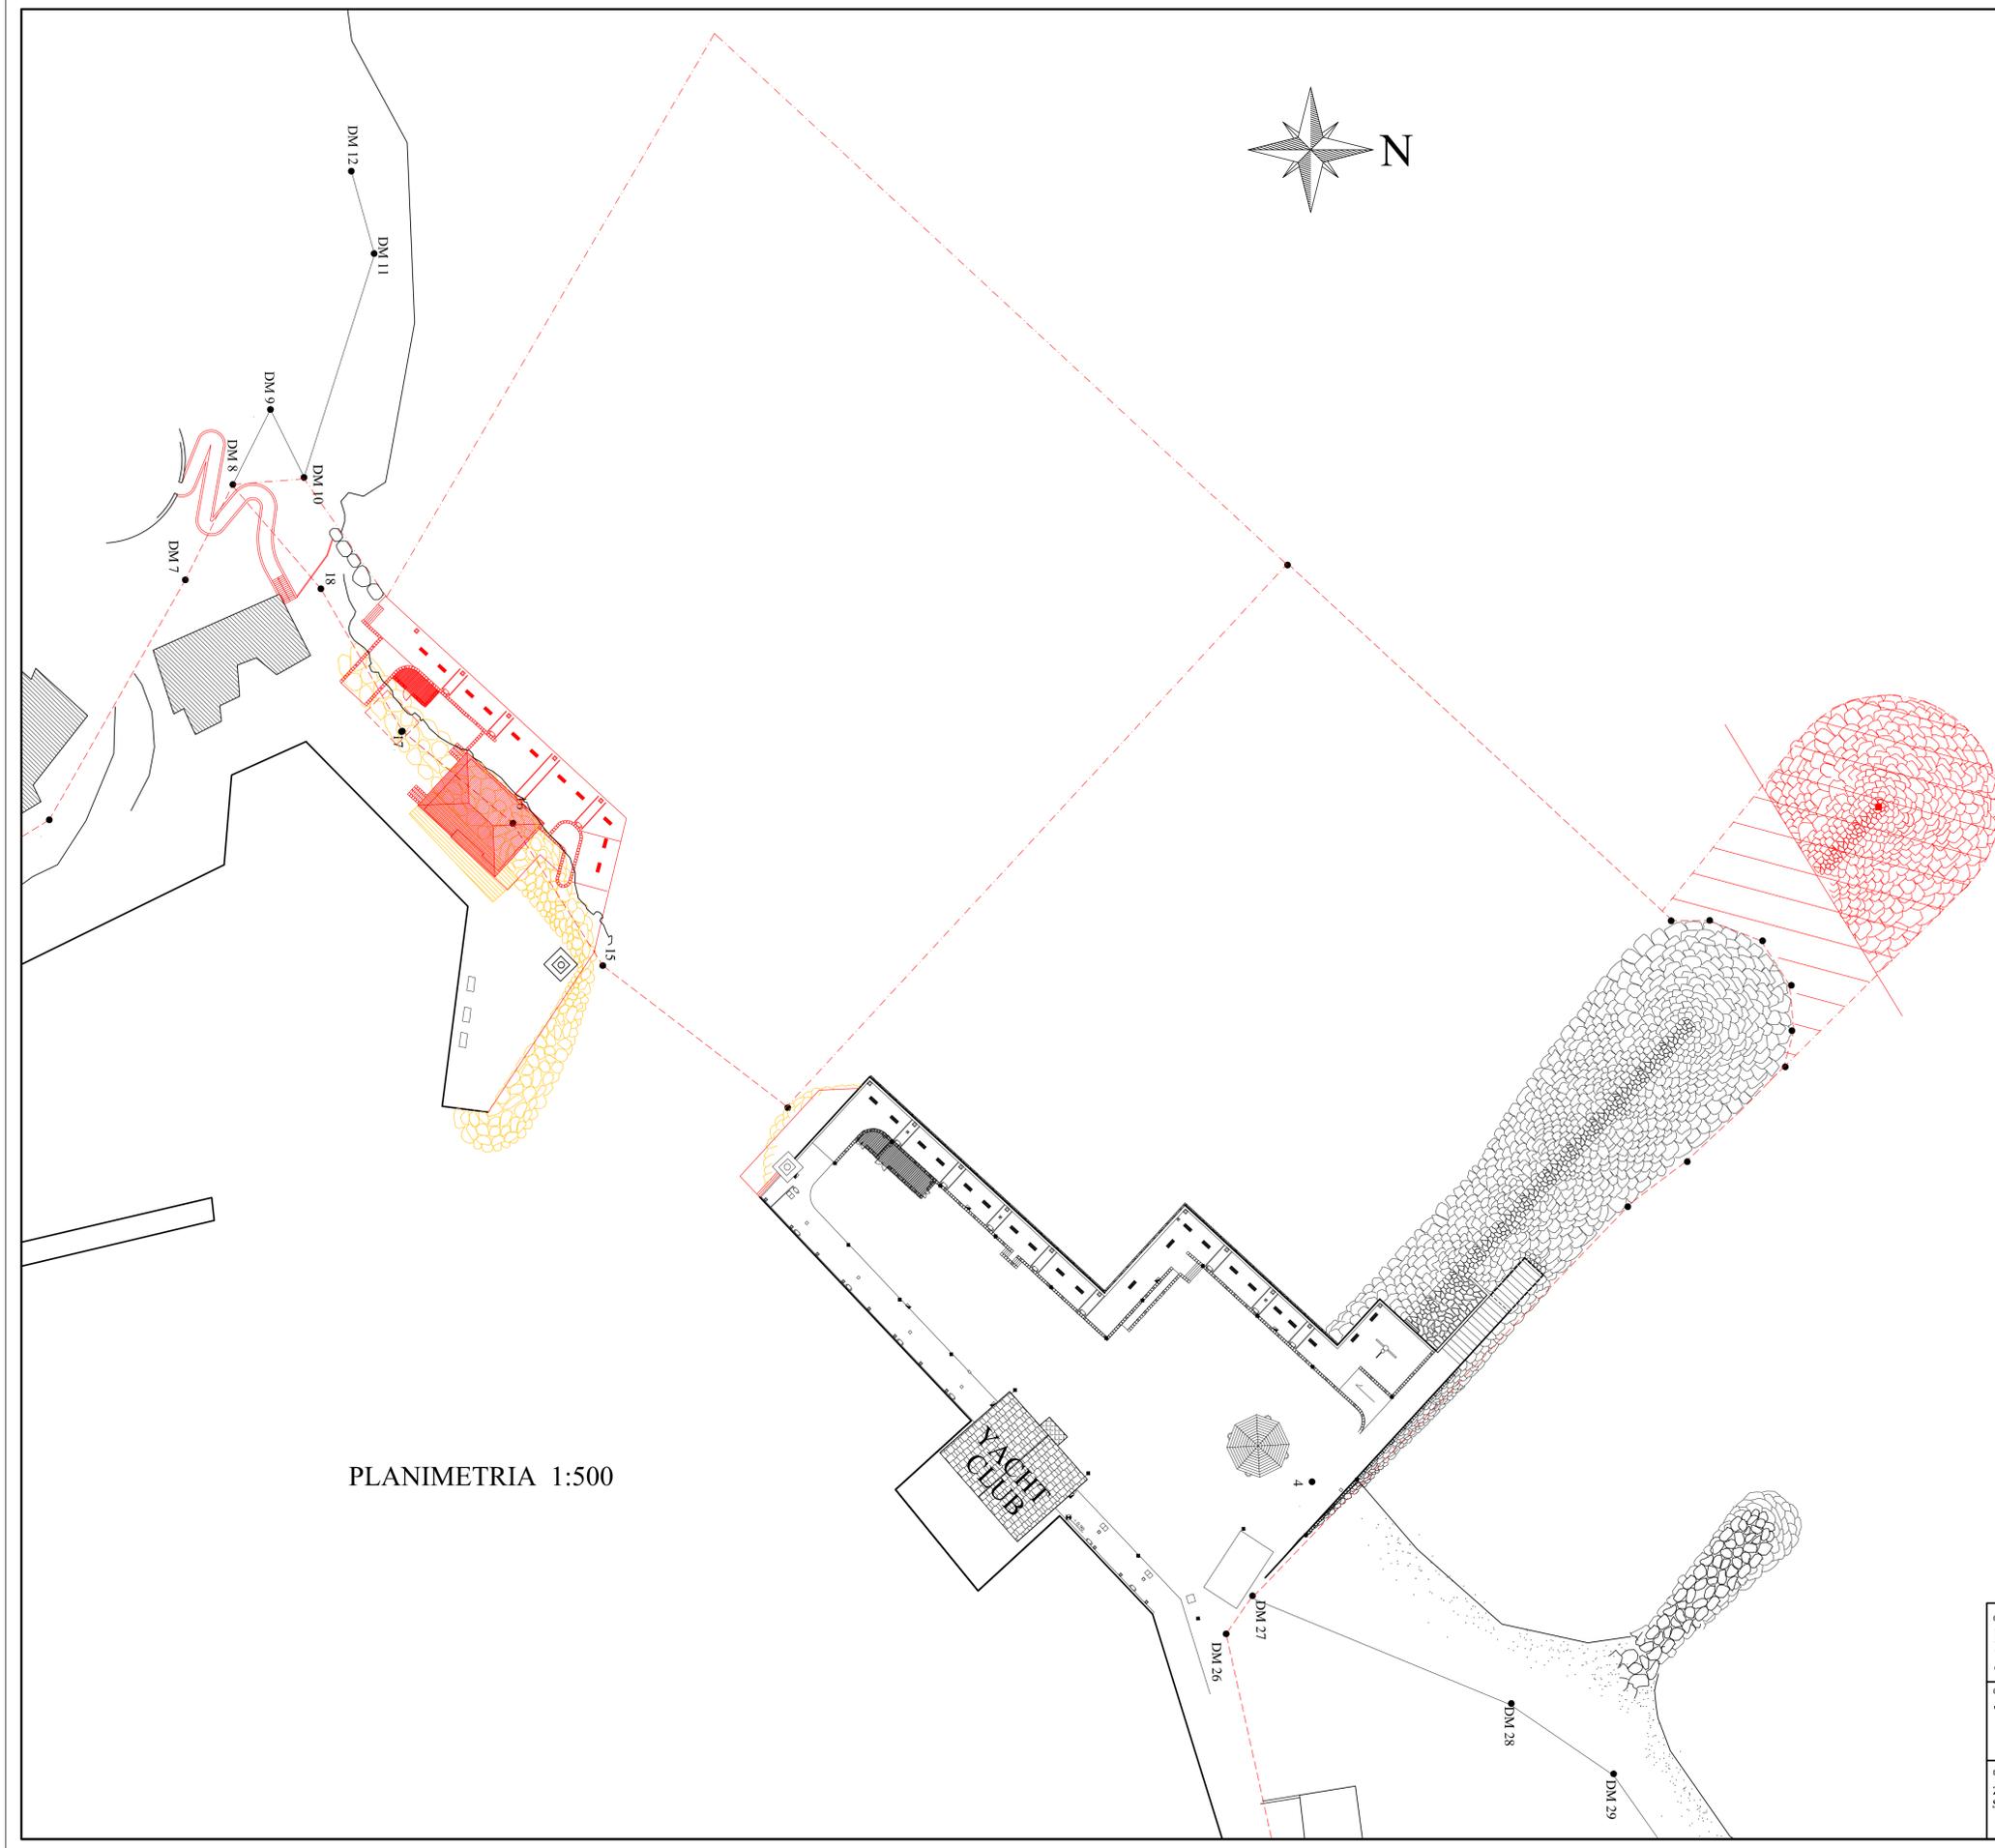

PLANIMETRIA 1:500

- Demolizione
- Costruzione

PROGETTO ESECUTIVO
ADEGUAMENTI ALLA DELIBERA R.A.S. N° 40 / 6 DEL 16.11.10
ESTENSIONE EFFICACIA DELLA STESSA CON DELIBERAZIONE N° 7/9 DEL 09.02.2016

COMMITTENTE: MARINA DI PORTOROTONDO S.r.L. UFFICI DIREZIONE MARINA - Località PORTO ROTONDO OLBIA	 STUDIO TECNICO ZANNINI & GUAGLIUMI DEL. DOTT. ING. GIORGIO GUAGLIUMI VICO PAIS 4A 07020 GOLFO ARANGI (SS)
OGGETTO: "MARINA DI PORTO ROTONDO" AMPLIAMENTO MOLO DIREZIONE MARINA	DATA: OTTOBRE 2021 RIF. N° 11/05
DESCRIZIONE: ZONA IN AMPLIAMENTO SOVRAPPOSIZIONE	TAVOLA N° 22