



PROSPETTO OVEST EDIFICIO 3401
SCALA 1:80

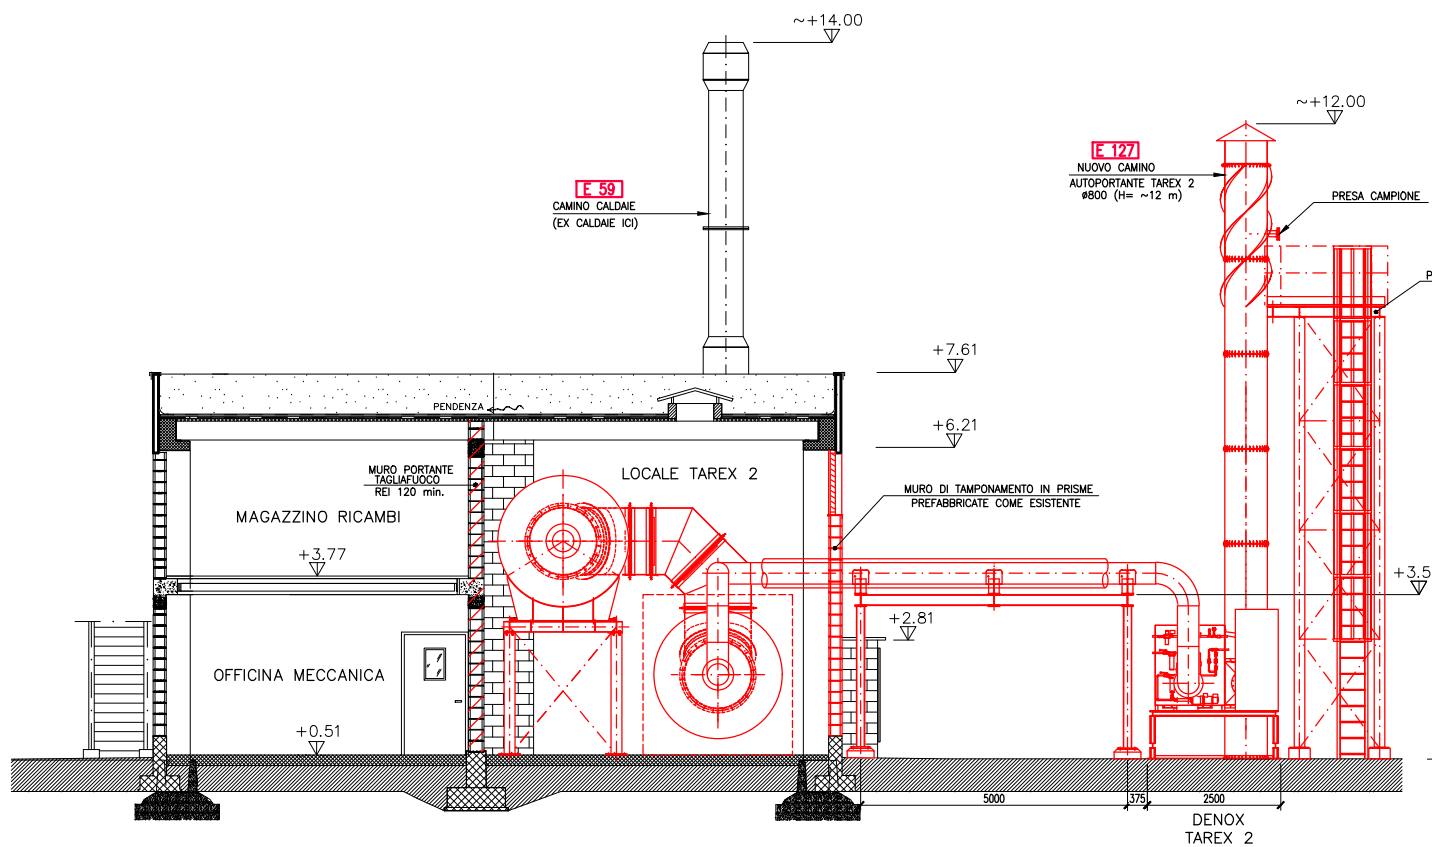

SEZIONE A-A "LOCALE NUOVO TAREX 2"
SCALA 1:50

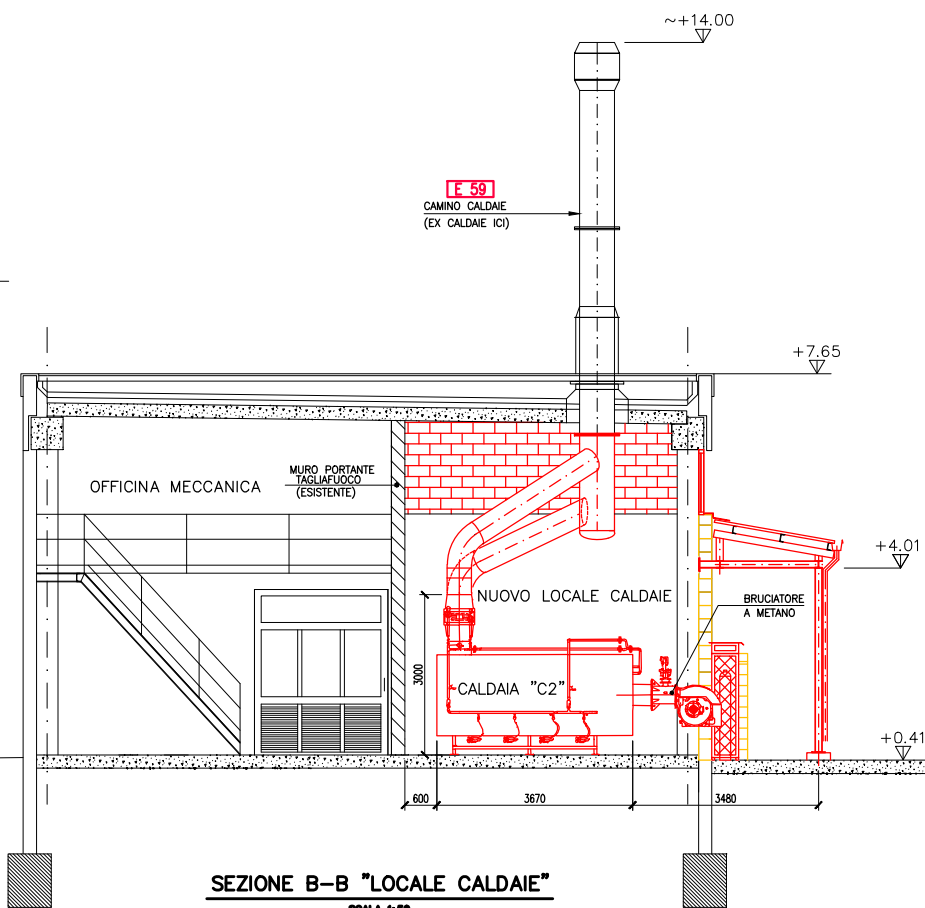

SEZIONE B-B "LOCALE CALDAIE"
SCALA 1:50

LEGENDA

- NUOVE INSTALLAZIONI - APPARECCHIATURE
- ESISTENTE
- DEMOLIZIONI

KEY PLAN

NORD

NO	PRIMA EMISSIONE	06/12/2022	A.B.	V.B.	M.Z.
REV-Rev	DESCRIZIONE-Description	DATA-Date	ELAB-Prep.d	VERIF-CHK'd	APPR-Appr.d
SITO/Site	FILAGO (BG)				
COMMESSA/Project	GEMINI				
SOSTITUISCE il dis. N°	SOSTITUITO dal dis. N°				
Supervision design N°	Supervised by design N°				
SCALA	TITOLO				
1:50	GEMINI PROJECT				
CONTRATTO N°	NUOVO TAREX 2				
Contratto N°	PROSPETTI E SEZIONI				
DOC N°	APPALTORE DOC N°				
GEM-SYN-0000-SHE-ARC-0002-R00-1	Contrattatore DOC N°				
REV-Rev	FG.	1	DI	1	
00	SHL				
	FORMATO				
	Size				
	AD				