




CONFIGURAZIONE PER RIEASME "ANTE INCIDENTE"

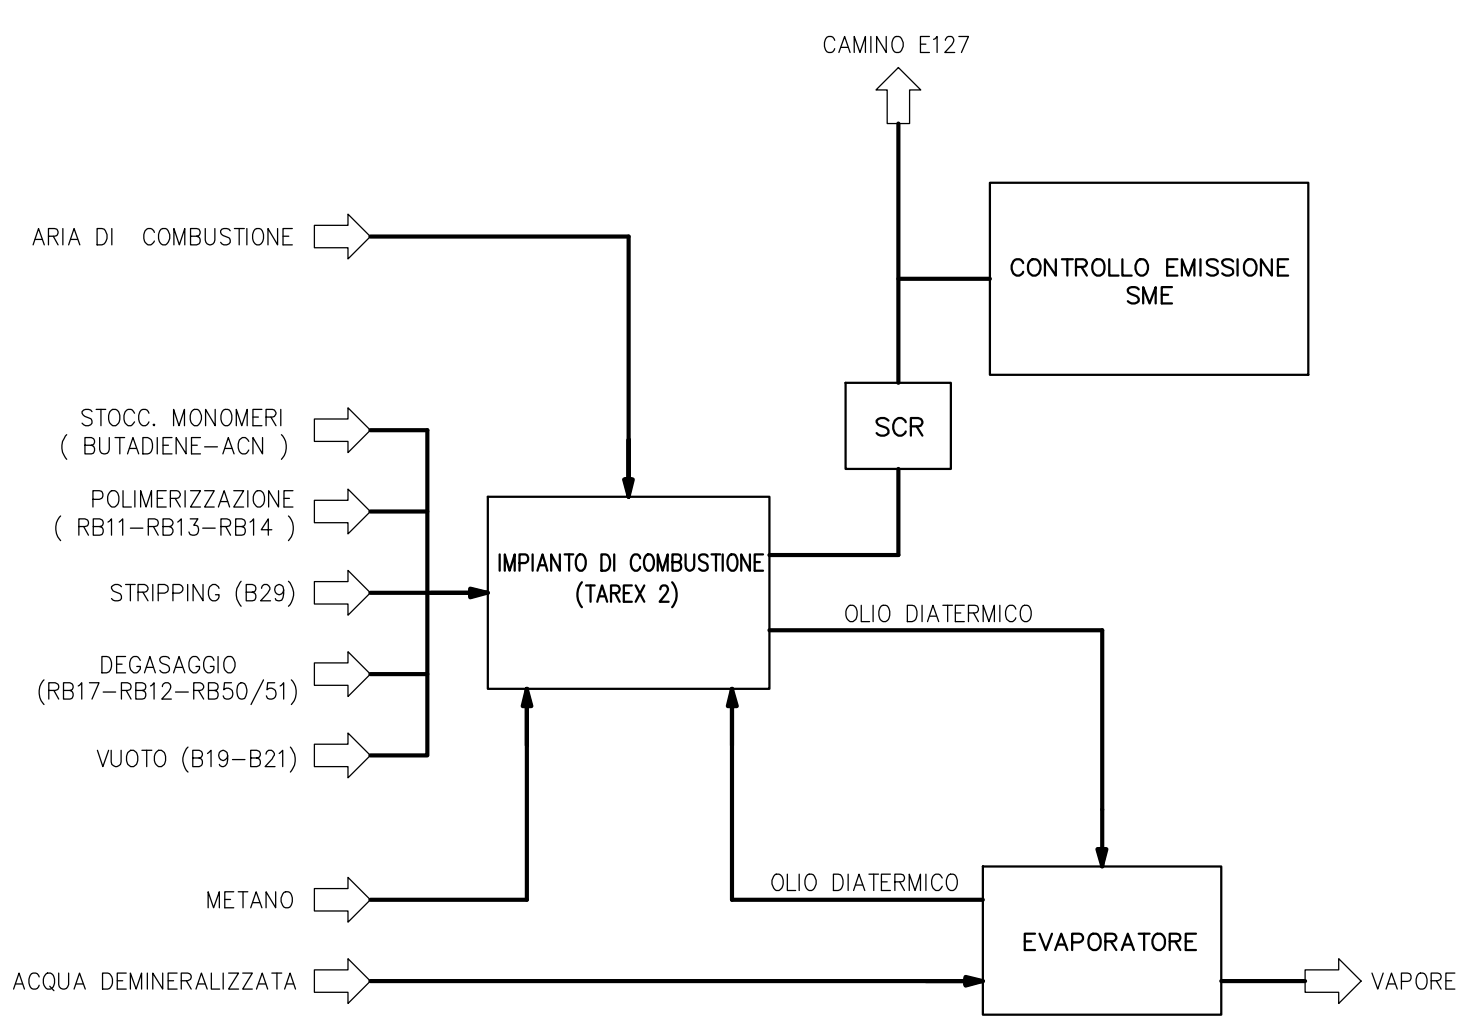

CONFIGURAZIONE A REGIME "POST INCIDENTE"

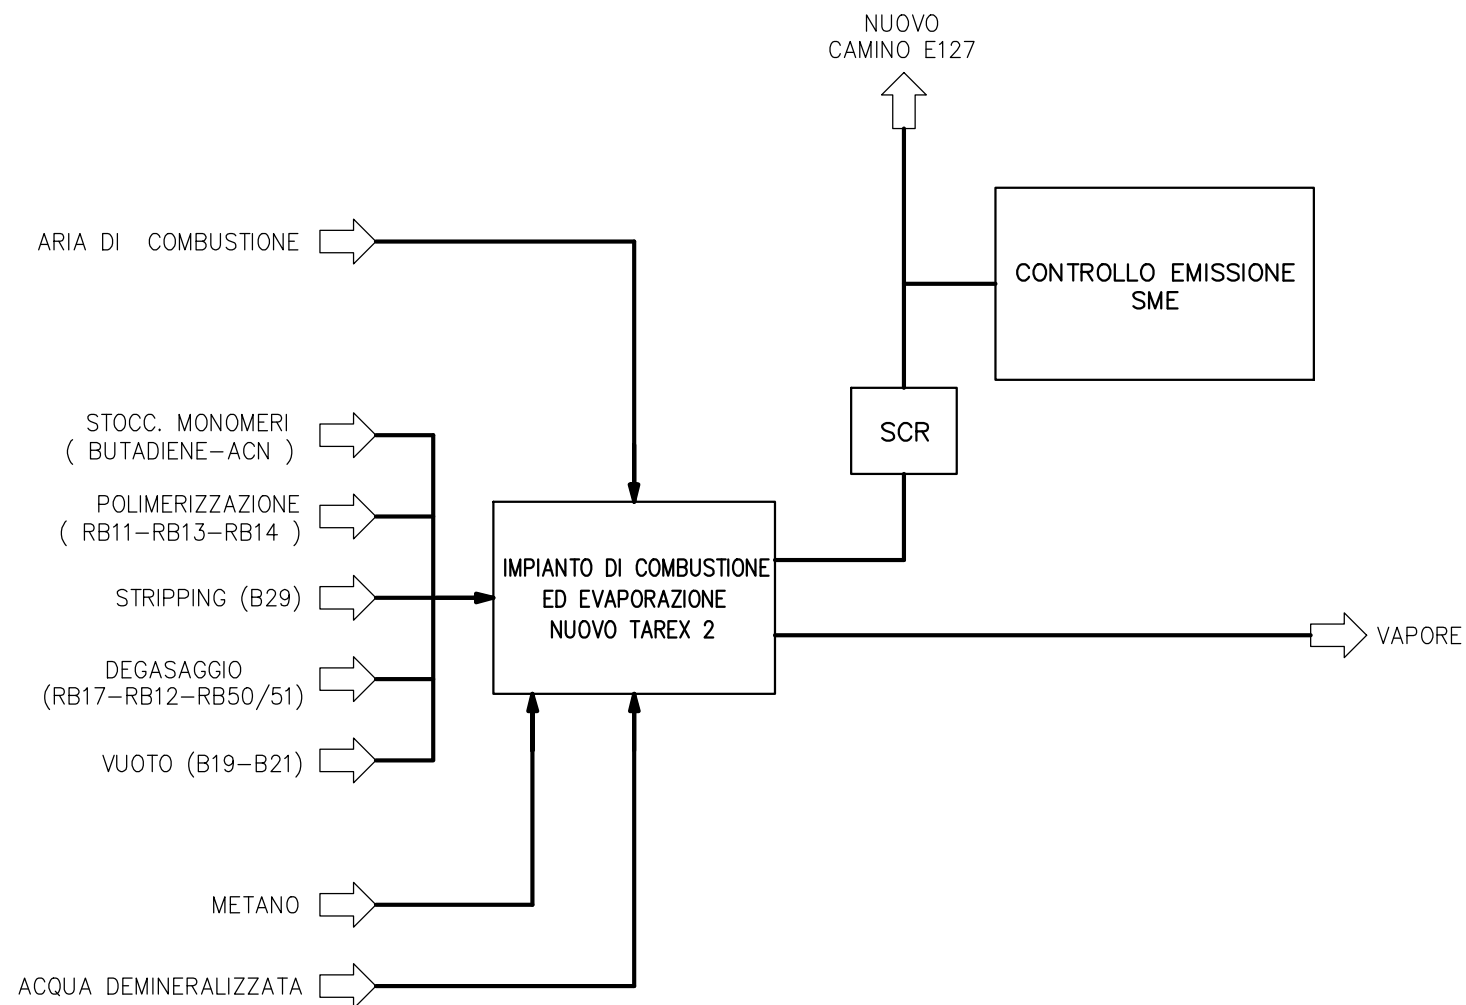

00	PRIMA EMISSIONE	05/12/2022	M.B.	V.B.	M.Z.
REV.-Rev.	DESCRIZIONE-Description	DATA-Date	ELAB.-Prep.d	VERIF.-Chk'd	APPR.-Appr.d
SITO/ Site	FILAGO (BG)	<div>CONSULENTE/APPALTATORE/FORNITORE Consultant/Contractor/ Vendor</div> <div>EUROPROGETTI ENGINEERING s.r.l. Via Galilei, 16 - 23900 LECCO - ITALY Tel. 0341/493067</div> <div></div>			
COMMESSA/ Project	GEMINI				
SOSTITUISCE il dis. N°	F-43-010				
Supersedes dwg. N°	..	SOSTITUITO dal dis. N° Superseded by dwg. N°: ..			
SCALA Scale	TITOLO Title	GEMINI PROJECT GAS DI PROCESSO A IMPIANTO TAREX SCHEMA A BLOCCHI			
/					
CONTRATTO N° Contract N°	..				
DOC N° Doc N°	GEMI-SYN-0000-SHE-BLD-0005-R00-I	APPALTATORE DOC. N° Contractor Doc. N°	..	REV.-Rev. 00	FG. Sht. 1 of 1 FORMATO Size A2