

NOTA:

LA CONSISTENZA DELLE OPERE ESISTENTI E' STATA RICAVATA DAL PROGETTO ENEL 2015. IL LIVELLO DI DEFINIZIONE E' SUFFICIENTE PER LO SVILUPPO DEL PROGETTO DEFINITIVO PER AUTORIZZAZIONE. SUCCESSIVI SVILUPPI PROGETTUALI RICHIEDERANNO UN RILIEVO DEDICATO.


LEGENDA:

 NUOVE OPERE / OPERE DA RICOLLOCARE



 TRATTO DI PILA (DA QUOTA 173 A QUOTA 178,95) DA DEMOLIRE PER L'INERIMENTO DELLA NUOVA PARATOIA. TERMINATO L'INSERIMENTO IL TRATTO DOVRA' ESSERE RIPRISTINATO.

Prospetto di monte
Scala 1:200

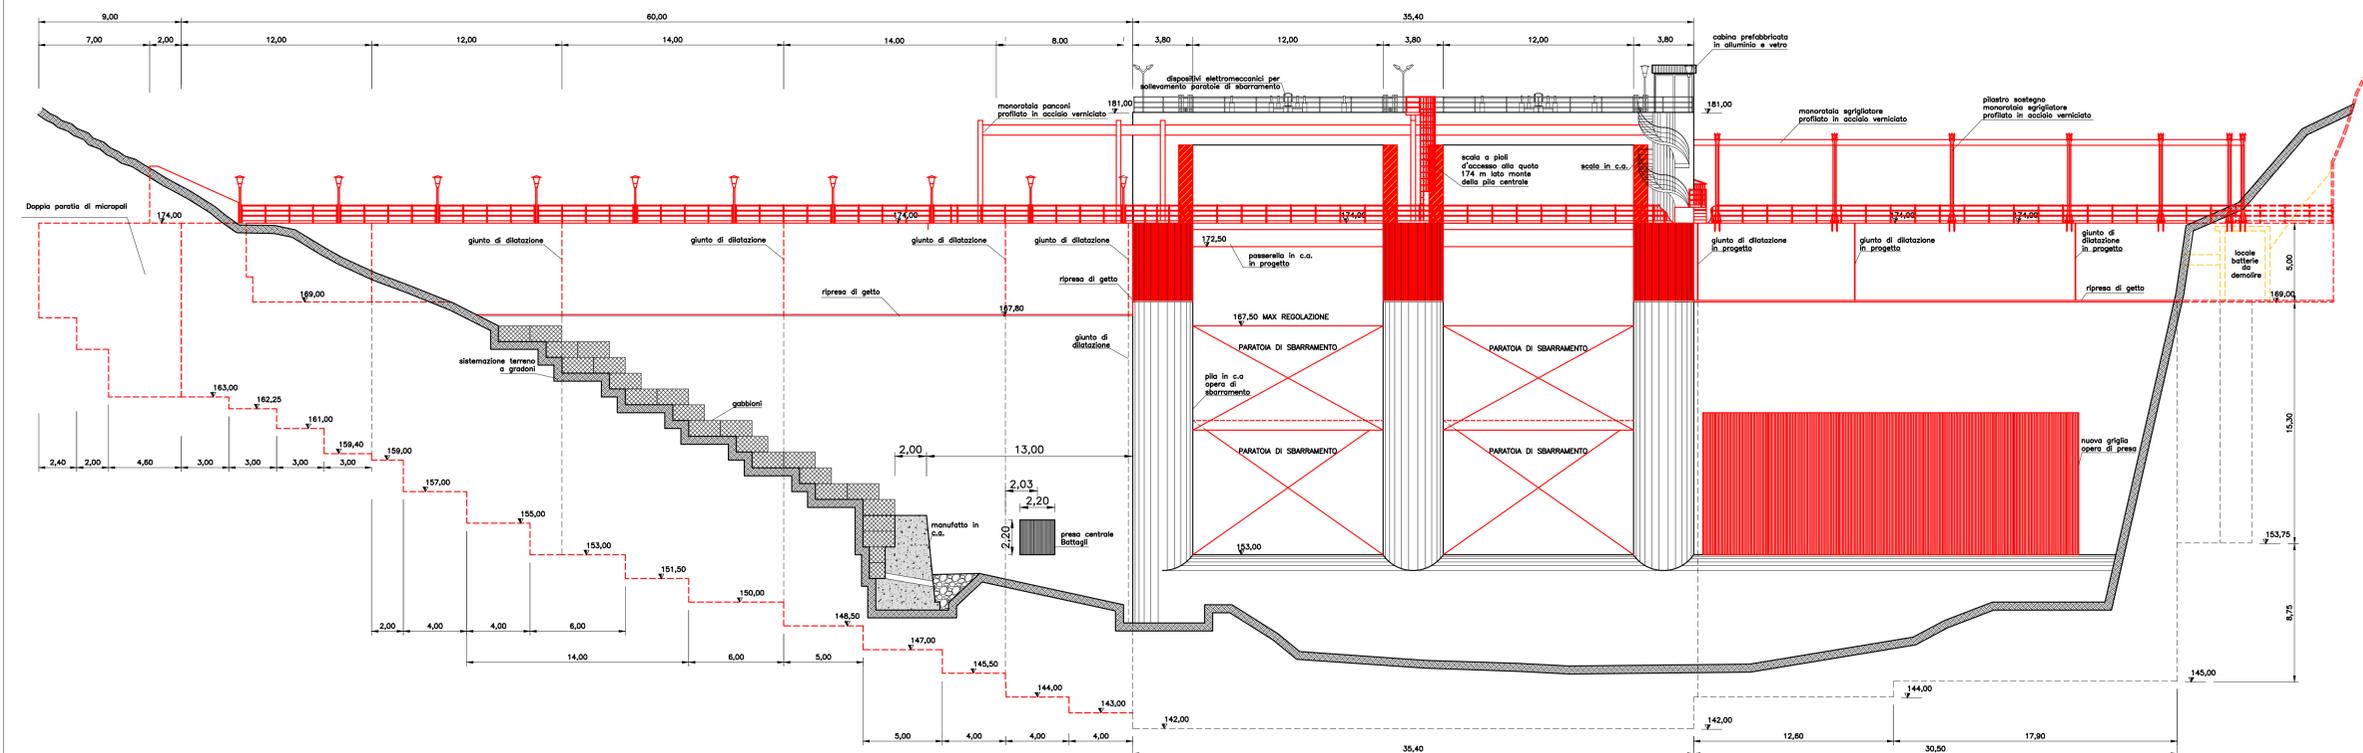

	IMPIANTO	CODICE CKS
	Impianto idroelettrico di Levane	GRE.OEM.D.90.IT.H.49017.09.046.00
Diga di Levane: Progetto di Sovralzo ai fini di laminazione		

DIGA DI LEVANE
O&M Hydro Italy
Northern Central Area - Territorial Unit Lucca - UE Levane
Comune di Montevarchi - Provincia di Arezzo

PROGETTO DI SOVRALZO AI FINI DI LAMINAZIONE - PROGETTO DEFINITIVO

PROSPETTO DI MONTE - PROGETTO

00	30/06/2020	Prima emissione	F. Ghidella	A. Masero	A. Masero
DATA	DESCRIZIONE REVISIONI		ELABORATO	VERIFICATO	APPROVATO
ELABORATO	CESI N.	NOME FILE	SCALA	FOGLIO	
	C0001218	020 Prospetto di monte - Progetto_00.00.dwg	1:200	1/1	
NUMERO E DATA ORDINE Ordine n. 3500053942 del 28/09/2019					
CESI S.p.A. Via Rubattino 54 I-20134 Milano - Italy Tel. +39 02 21251 Fax: +39 02 21255440 e-mail: info@cesi.it www.cesi.it Engineering & Environment - ISMES Division Structural & Civil Engineering					
enel GREEN POWER ITALIA S.r.l. Power Generation Italy O&M Hydro Italy Northern Central Area			DATA	ING. M. SESSEGO	
PER PRESA VISIONE ING. RESPONSABILE			No. HYD		
DATA	ING. S. GABBRIELLI				