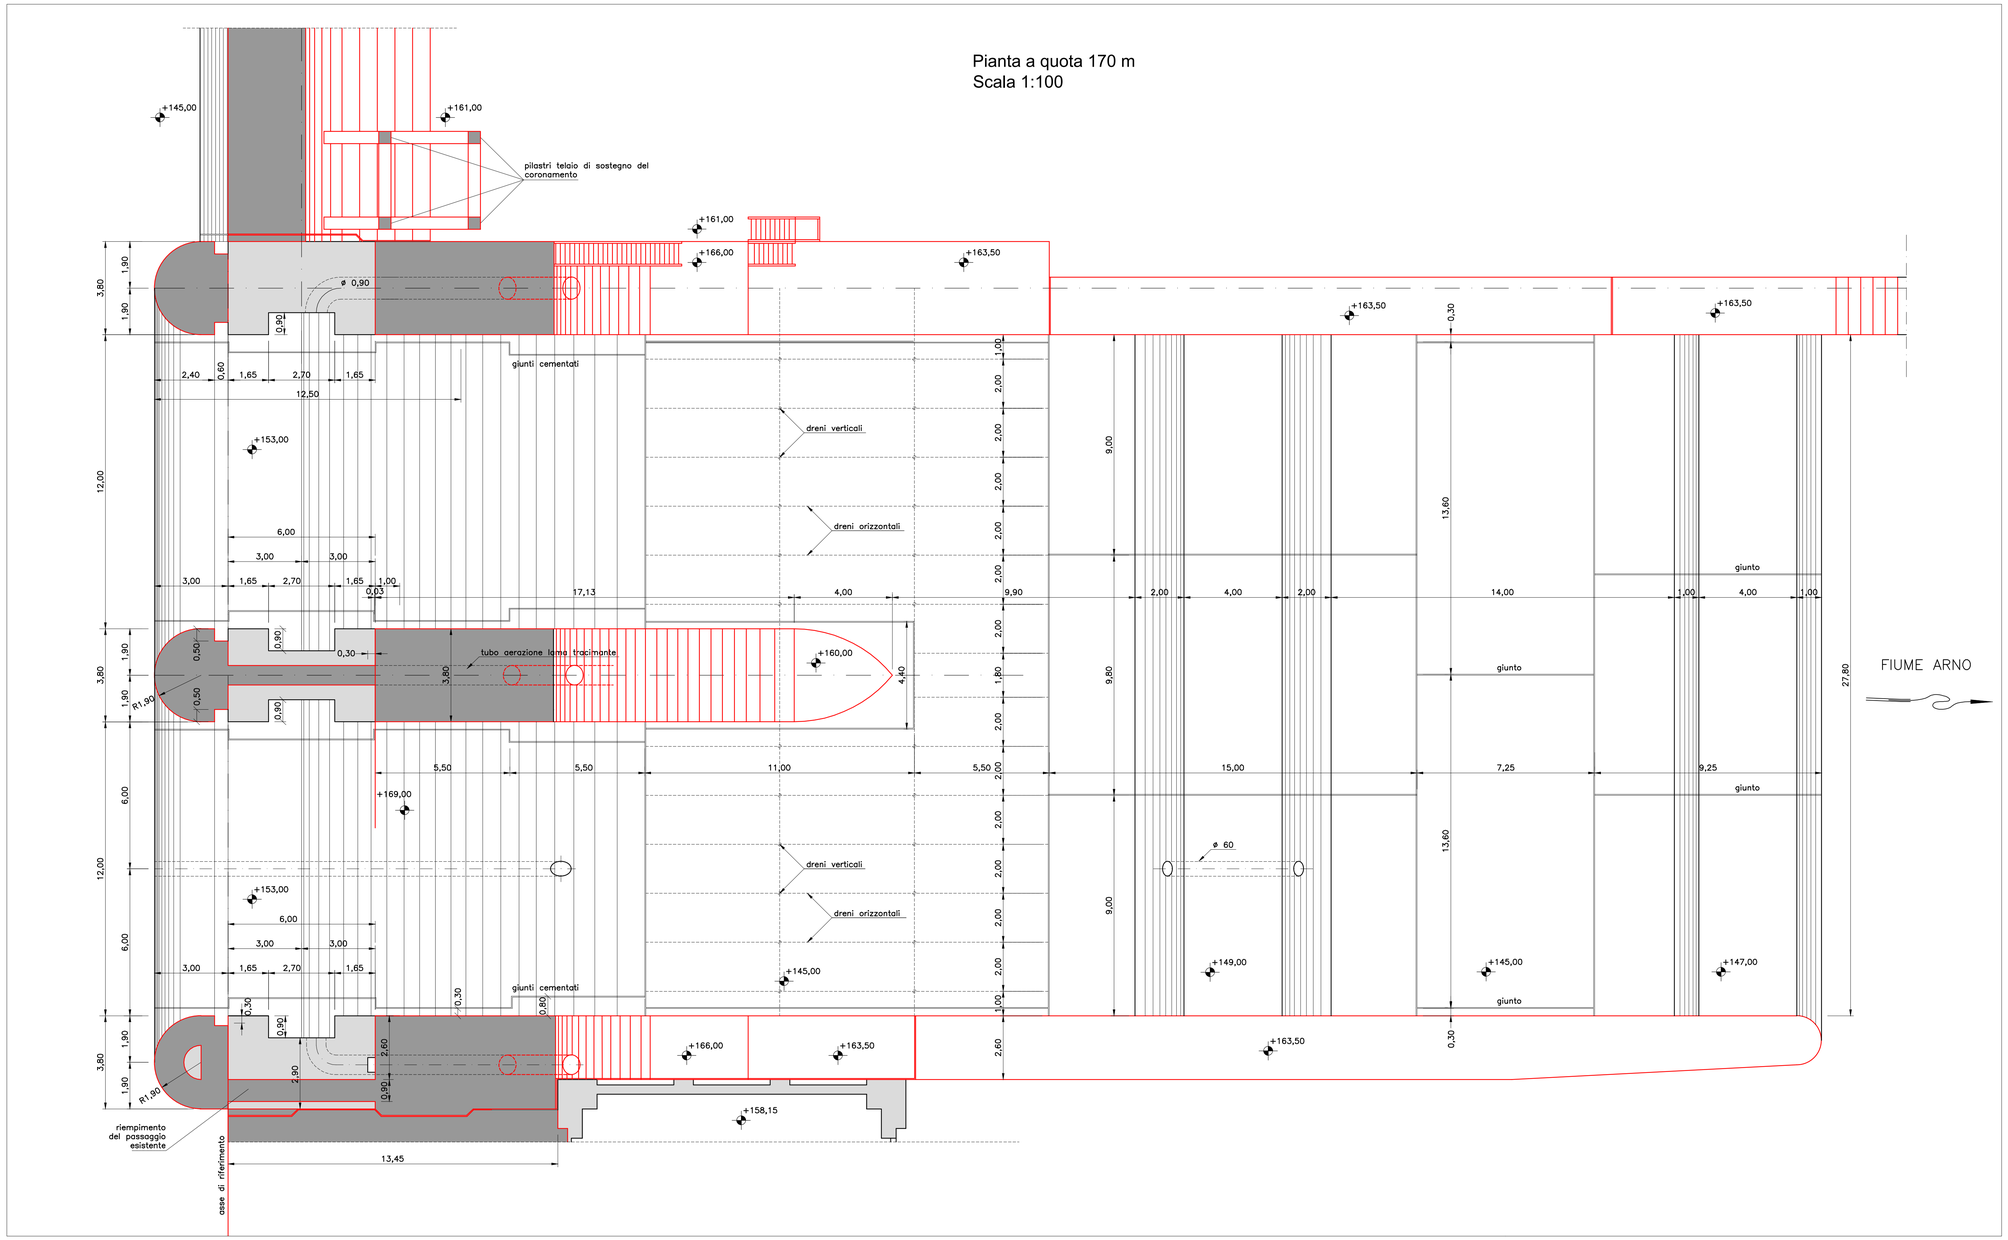

NOTA:

LA CONSISTENZA DELLE OPERE ESISTENTI E' STATA RICAVATA DAL PROGETTO ENEL 2015. IL LIVELLO DI DEFINIZIONE E' SUFFICIENTE PER LO SVILUPPO DEL PROGETTO DEFINITIVO PER AUTORIZZAZIONE. SUCCESSIVI SVILUPPI PROGETTUALI RICHIEDERANNO UN RILIEVO DEDICATO.

LEGENDA:

- NUOVE OPERE / OPERE DA RICOLLOCARE
- STRUTTURE ESISTENTI
- NUOVI GETTI

	IMPIANTO	CODICE CKS
enel Green Power	Impianto idroelettrico di Levane	GRE.OEM.D.90.IT.H.49017.09.049.00
	Diga di Levane: Progetto di Sovralzo ai fini di laminazione	

DIGA DI LEVANE
O&M Hydro Italy
Northern Central Area - Territorial Unit Lucca - UE Levane
Comune di Montevarchi - Provincia di Arezzo

PROGETTO DI SOVRALZO AI FINI DI LAMINAZIONE - PROGETTO DEFINITIVO

SCARICO DI SUPERFICIE - PIANTA A QUOTA 170 M - PROGETTO

REV.	DATA	DESCRIZIONE REVISIONI	ELABORATO	VERIFICATO	APPROVATO
00	30/06/2020	Prima emissione	F. Ghidelli	A. Masera A. Nardi	A. Masera

ELABORATO CESI N.	NOME FILE	SCALA	FOGLIO
C0001218	D23 Scarico di superficie - pianta a quota 170 m - Progetto_00-00.dwg	1:100	1/1

NUMERO E DATA ORDINE: Ordine n. 3500053942 del 28/09/2019

IL PROGETTISTA

CESI
RICERCA SISTEMA ELETTRICO
CESI S.p.A.
Via Rubattino 54
I-20134 Milano - Italy
Tel: +39 02 21251 Fax: +39 02 21255440
e-mail: info@cesi.it www.cesi.it

Engineering & Environment - ISMES Division
Structural & Civil Engineering

DOTT. ING. ALBERTO MASERA
ORDINE INGEGNERI BERGAMO N. 1499
DOTT. ING. ALBERTO MASERA

IL COMMITTENTE

enel Green Power
ENEL GREEN POWER ITALIA S.r.l.
Power Generation Italy
O&M Hydro Italy
Northern Central Area

DATA | ING. M. SESSEGO

PER PRESA VISIONE ING. RESPONSABILE

No. HYD

DATA | ING. S. GABBRIELLI