




Sezione in mezzeria soglia sfiorante destra
Scala 1:200

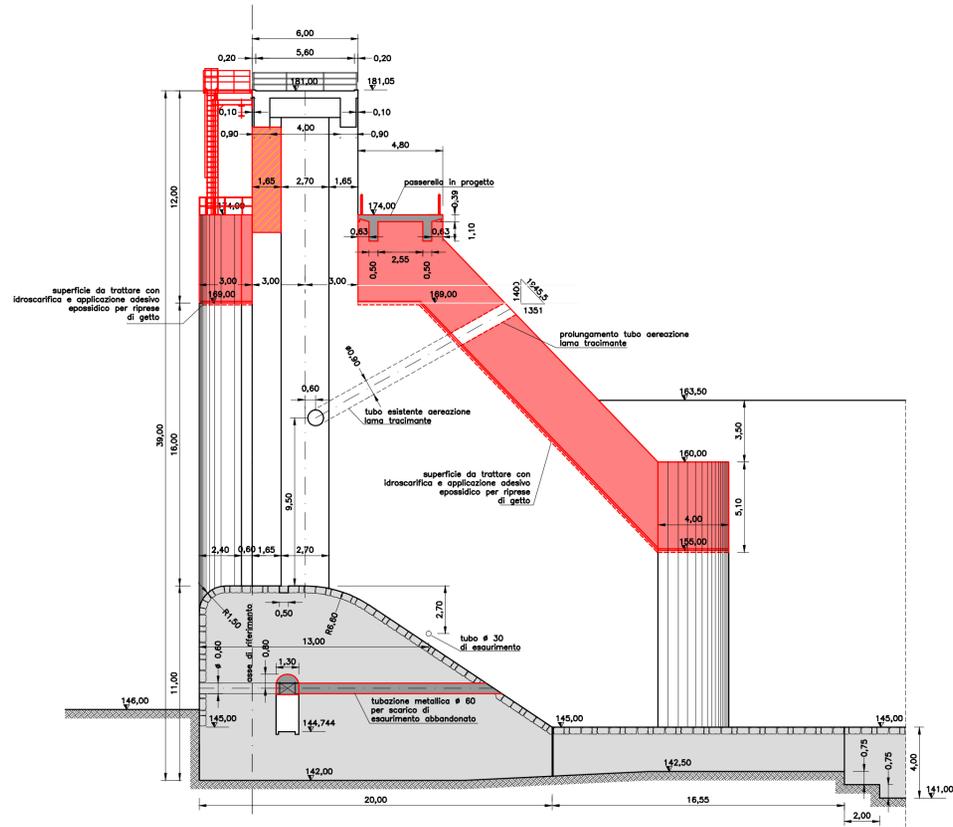

Sezione in mezzeria della pila centrale
Scala 1:200

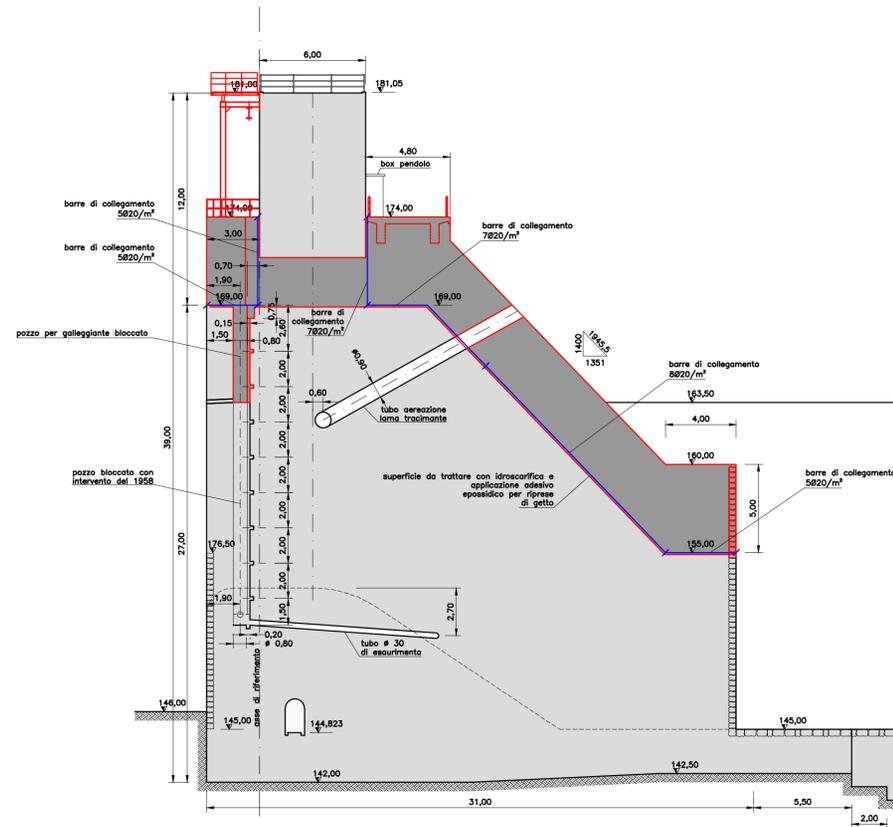

Sezione in mezzeria della pila destra
Scala 1:200

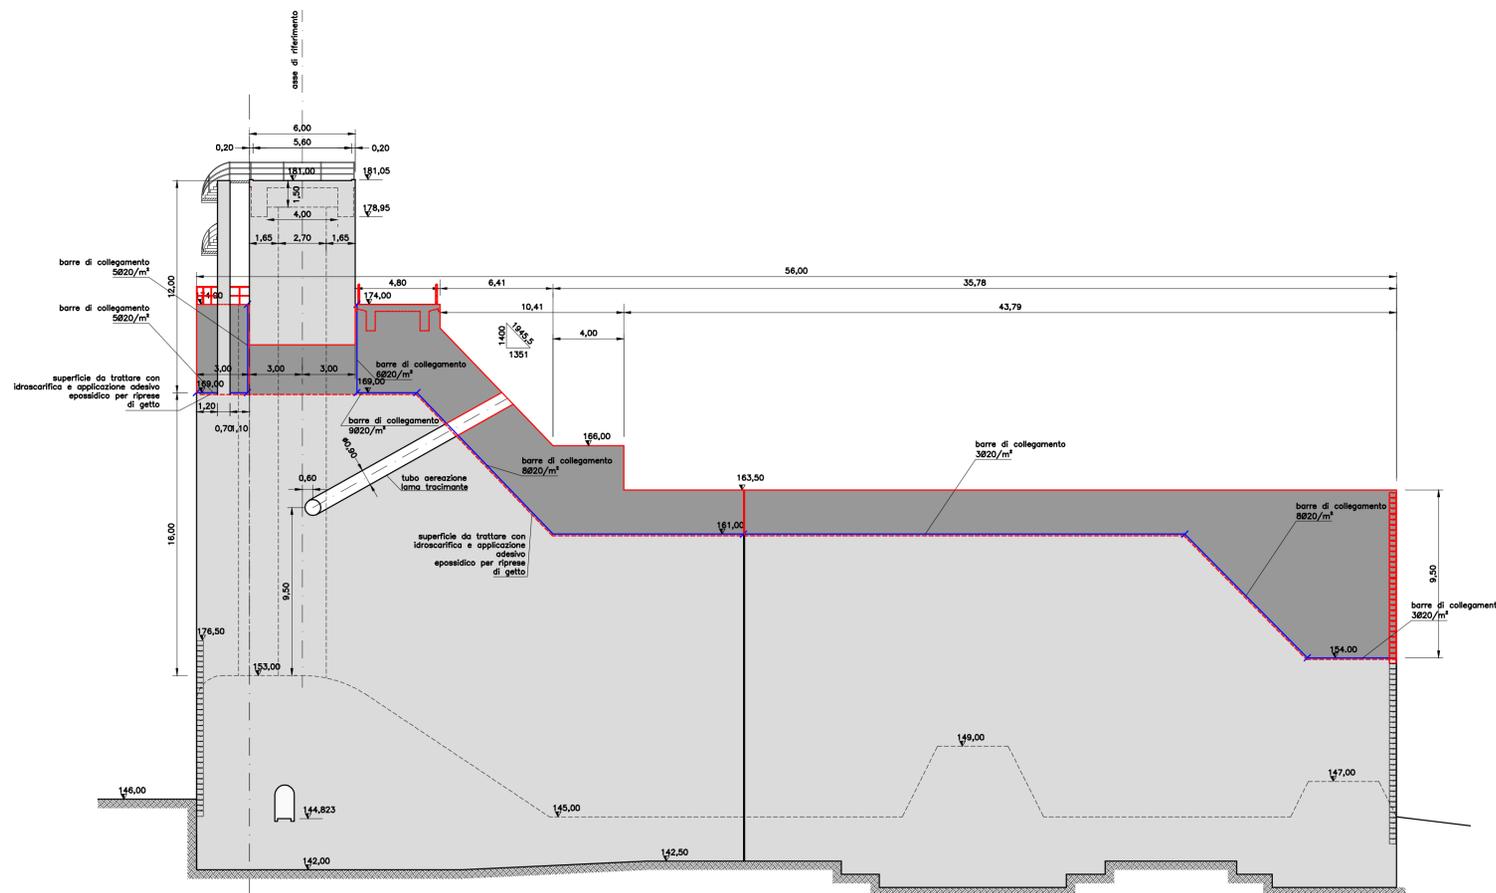

NOTA:

LA CONSISTENZA DELLE OPERE ESISTENTI E' STATA RICAVATA DAL PROGETTO ENEL 2015. IL LIVELLO DI DEFINIZIONE E' SUFFICIENTE PER LO SVILUPPO DEL PROGETTO DEFINITIVO PER AUTORIZZAZIONE. SUCCESSIVI SVILUPPI PROGETTUALI RICHIEDERANNO UN RILIEVO DEDICATO.

LEGENDA:

- NUOVE OPERE / OPERE DA RICOLLOCARE
- STRUTTURE ESISTENTI
- NUOVI GETTI
- TRATTO DI PILA (DA QUOTA 173 A QUOTA 178,95) DA DEMOLIRE PER L'INERIMENTO DELLA NUOVA PARATOIA. TERMINATO L'INERIMENTO IL TRATTO DOVRA' ESSERE RIPRISTINATO.
- SUPERFICIE DI INSERIMENTO BARRE DI COLLEGAMENTO TRA NUOVO GETTO E STRUTTURE ESISTENTI - LUNGHEZZA ANCORAGGIO 1,50m NEL CALCESTRUZZO NUOVO E 2,00M NEL CALCESTRUZZO ESISTENTE - DIAMETRO E PASSO INDICATI NEL DISEGNO

	IMPIANTO	CODICE CKS
	Impianto idroelettrico di Levane	GRE.OEM.D.90.IT.H.49017.09.051.00
	Diga di Levane: Progetto di Sovralzo ai fini di laminazione	

DIGA DI LEVANE
O&M Hydro Italy
Northern Central Area - Territorial Unit Lucca - UE Levane
Comune di Montevarchi - Provincia di Arezzo

PROGETTO DI SOVRALZO AI FINI DI LAMINAZIONE - PROGETTO DEFINITIVO

SCARICO DI SUPERFICIE - SEZIONI SOGLIA SFIORANTE DESTRA, PILA CENTRALE E DESTRA - PROGETTO

00	30/06/2020	Prima emissione	F. Ghidelli	A. Masera	A. Masera
REV	DATA	DESCRIZIONE REVISIONI	ELABORATO	VERIFICATO	APPROVATO
ELABORATO	CESI N.	NOME FILE	SCALA	FOGLIO	
	C0001218	D25 Scarico di superficie - Sezioni soglia sfiorante - Progetto_00-00.dwg	1:200	1/1	
NUMERO E DATA ORDINE	Ordine n. 3500053942 del 28/09/2019				
IL PROGETTISTA	 CESI S.p.A. Via Rubattino 54 I-20134 Milano - Italy Tel: +39 02 21251 Fax: +39 02 2125440 e-mail: info@cesi.it www.cesi.it			 Alberto Masera	
IL COMMITTENTE	 ENEL GREEN POWER ITALIA S.r.l. Power Generation Italy O&M Hydro Italy Northern Central Area			DATA	ING. M. SESSEGO
PER PRESA VISIONE ING. RESPONSABILE	No. HYD				
DATA	ING. S. GABRIELLI				