



REGIONE MOLISE
COMUNE DI TERMOLI
(PROVINCIA DI CAMPOBASSO)



STEFANA SOLARE S.R.L.

SOCIETA' PROPONENTE:

Via Giuseppe barbato n° 20, cap. 86100 Campobasso (CB)
P.IVA 01846370706 – PEC: stefana.solare@legalmail.it

NOME IMPIANTO: "STEFANA SOLARE"

PROGETTO: PROGETTO DEFINITIVO PER LA REALIZZAZIONE DI UN IMPIANTO
SOLARE FOTOVOLTAICO CONNESSO ALLA RETE ELETTRICA NAZIONALE
DELLA POTENZA MASSIMA DI IMMISSIONE DI 24 MWE CON IMPIANTI
ED OPERE DI CONNESSIONE SITE IN ZONA INDUSTRIALE DEL
COMUNE DI TERMOLI (CB)

ALLEGATO	TAVOLA A7bis	FOGLIO	MAPPALÉ	SCALA
----------	-----------------	--------	---------	-------

OGGETTO

PROFILI LONGITUDINALI STATO DI FATTO LINEA AT 150 KV
"TERMOLI Z.I. – PORTOCANNONE"

REDAZIONE PROGETTO:

TIMBRI E VISTI D'APPROVAZIONE

ING. CONTE ANGELO
DOTT. ALFONSO IANIRO

IL PROGETTISTA E DIRETTORE DEI LAVORI

Cervaro lì 20-07-2022




ING. CONTE ANGELO



Studio Tecnico Ing. Angelo Conte

Via Campolungo n° 8, cap. 03044 Cervaro (FR)
tel./fax. 0776344451 cell. 3494709135 P.IVA: 02422120606
e-mail: conte.angelo@libero.it pec: angelo.conte@ingpec.eu

PROFILO LONGITUDINALE LINEA AT 150 kV

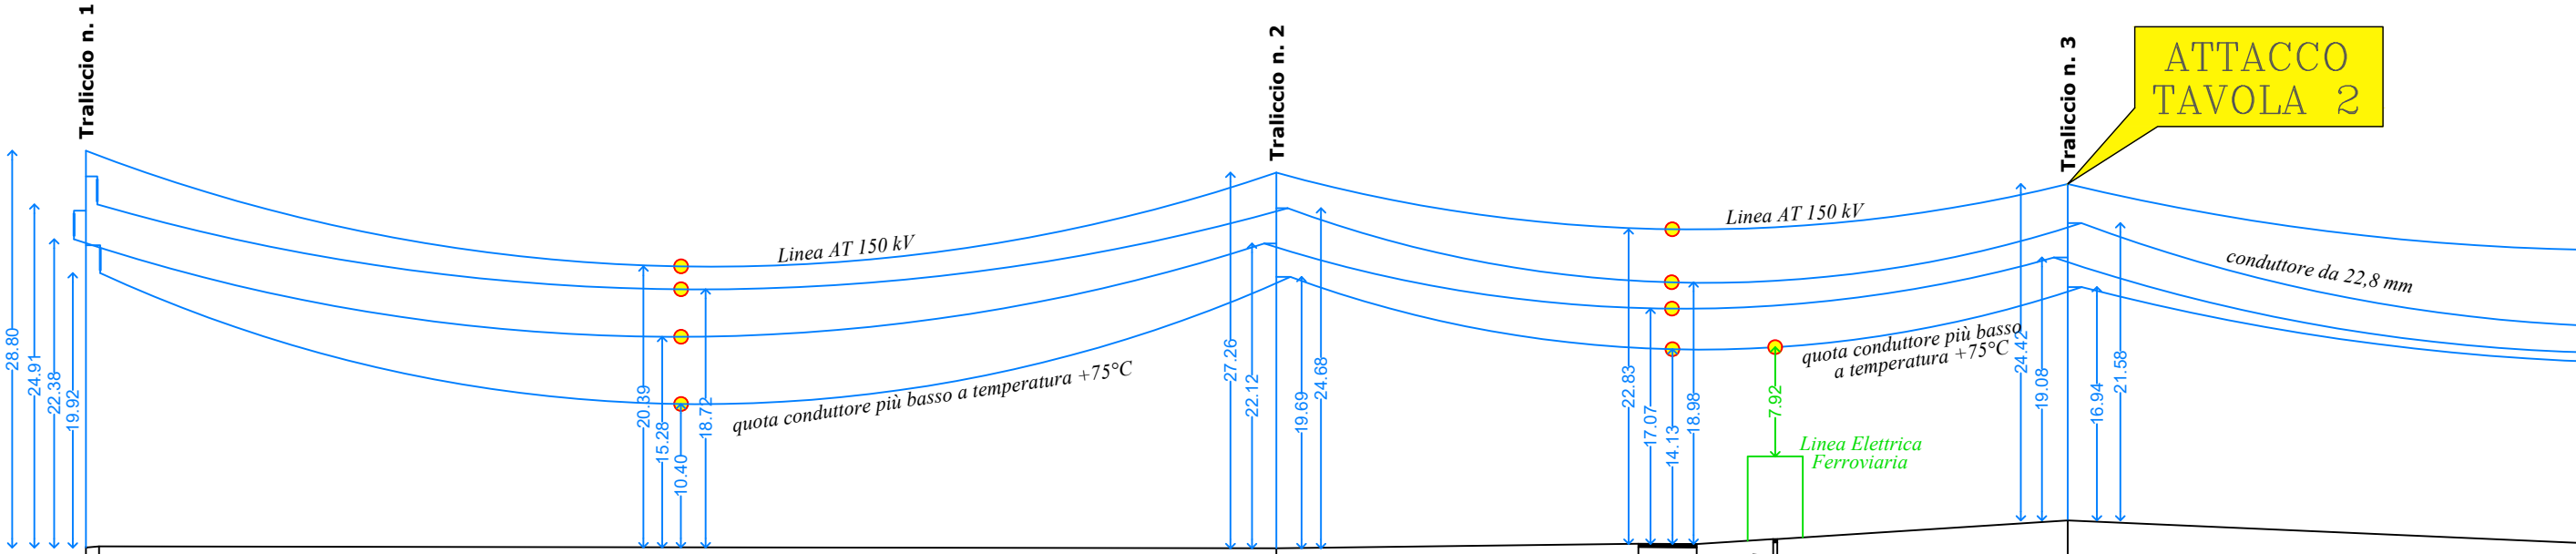

Altezze: 1:500
Lunghezze: 1:2000
0.00


Picchetti						
Punti	1	2	3	4	5	6
Dist. Parziali		341.97	105.16	16.91	107.79	
Quote terreno	10.97	11.01	10.87	11.21	11.18	12.81

SS 87 "Sannitica"
Km 216+080

Ferrovia "Termoli-
Campobasso-Benevento"
Km 8+230

ATTACCO
TAVOLA 2

PROFILO LONGITUDINALE LINEA AT 150 kV

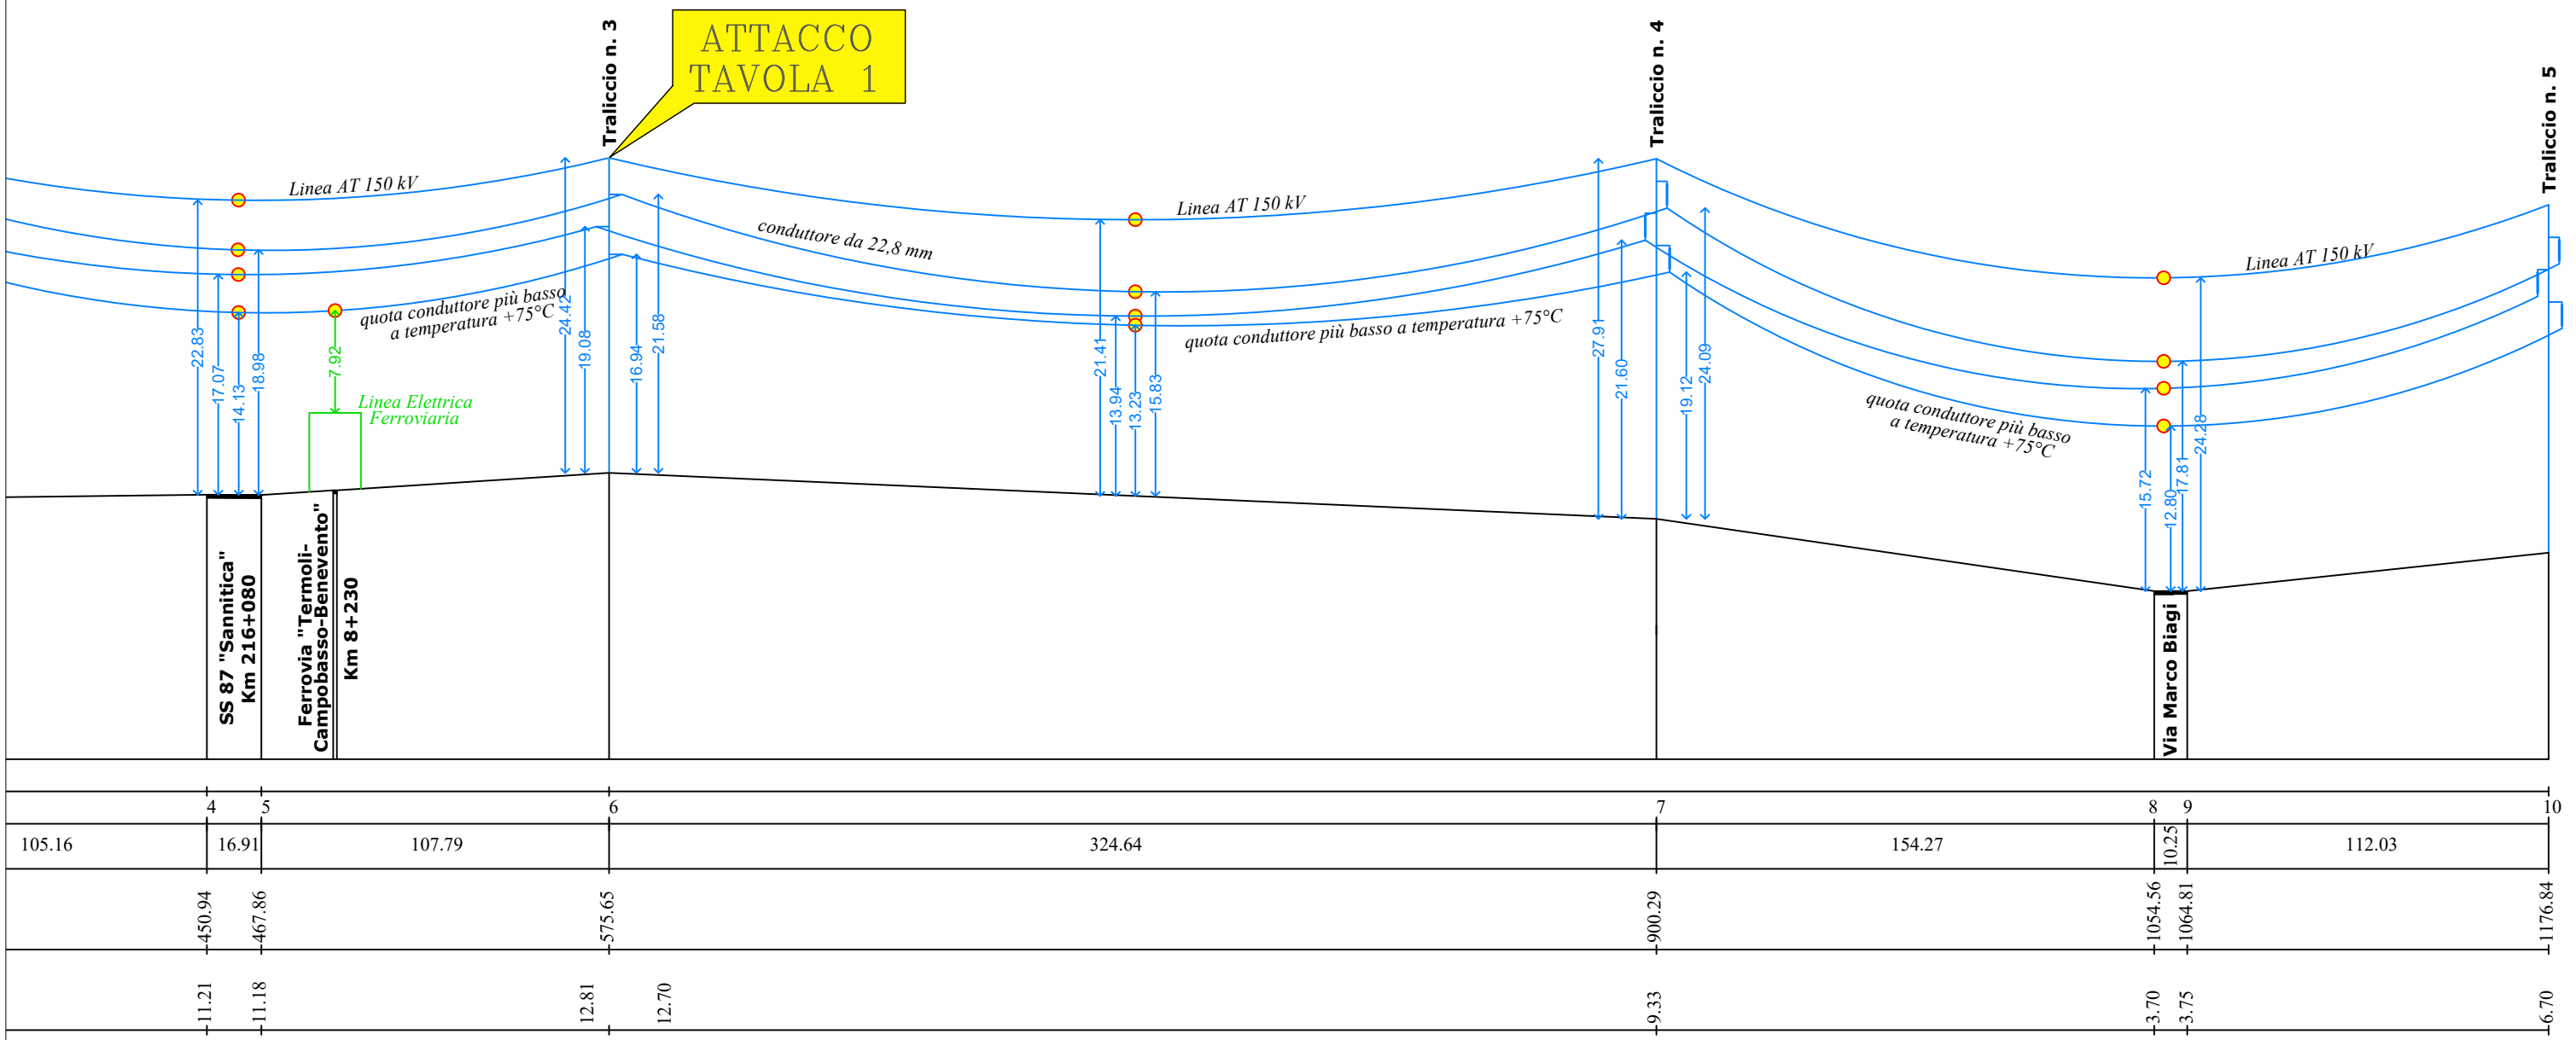

105.16	16.91	107.79	324.64	154.27	10.25	112.03
450.94	467.86	575.65	900.29	1054.56	1064.81	1176.84