

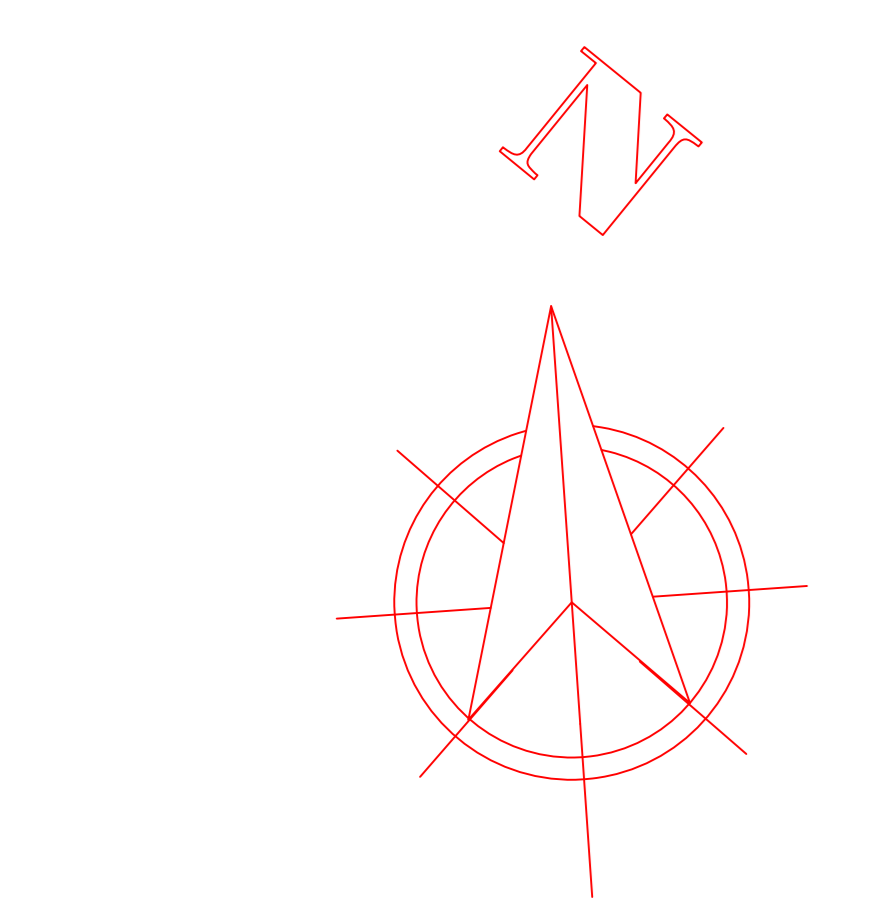
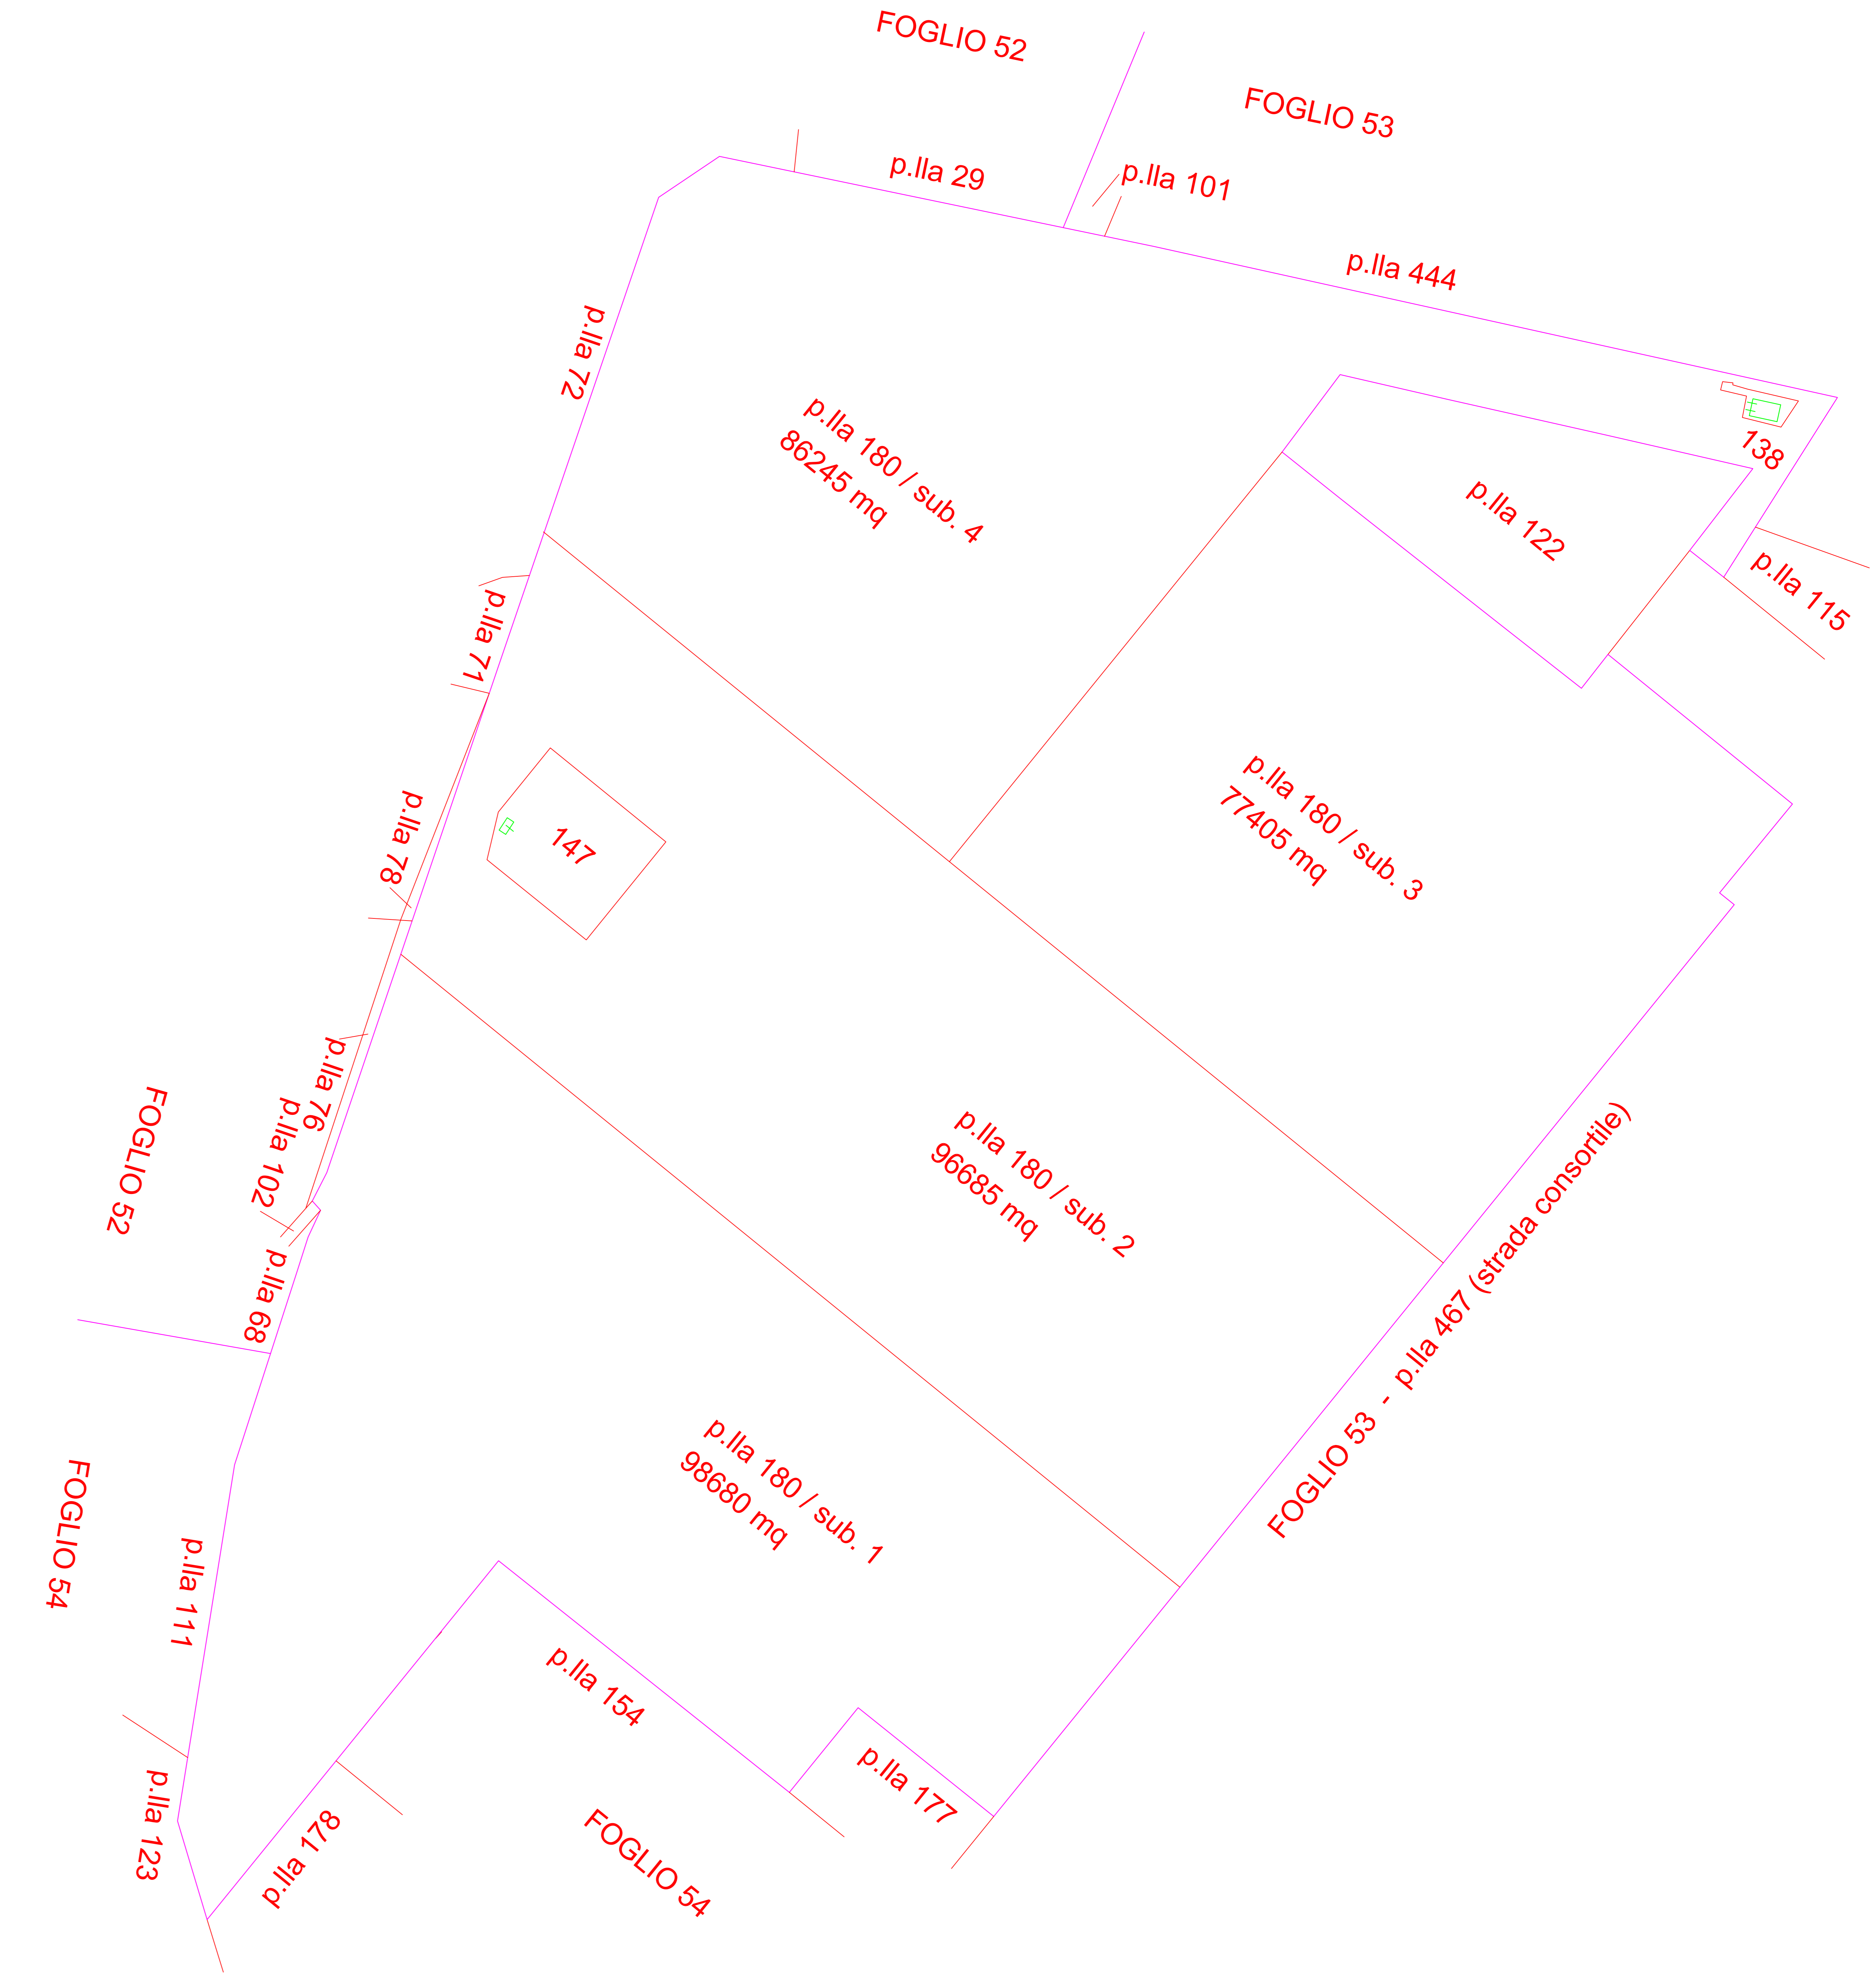


RAPPRESENTAZIONE SU CATASTALE A SEGUITO FINE LAVORI SCIA PROT. 49208 DEL 12-08-2021 RELATIVA ALLO SMANTELLAMENTO E ALLA DEMOLIZIONE EX ACCIAIERIA STEFANA IN COMUNE DI TERMOLI

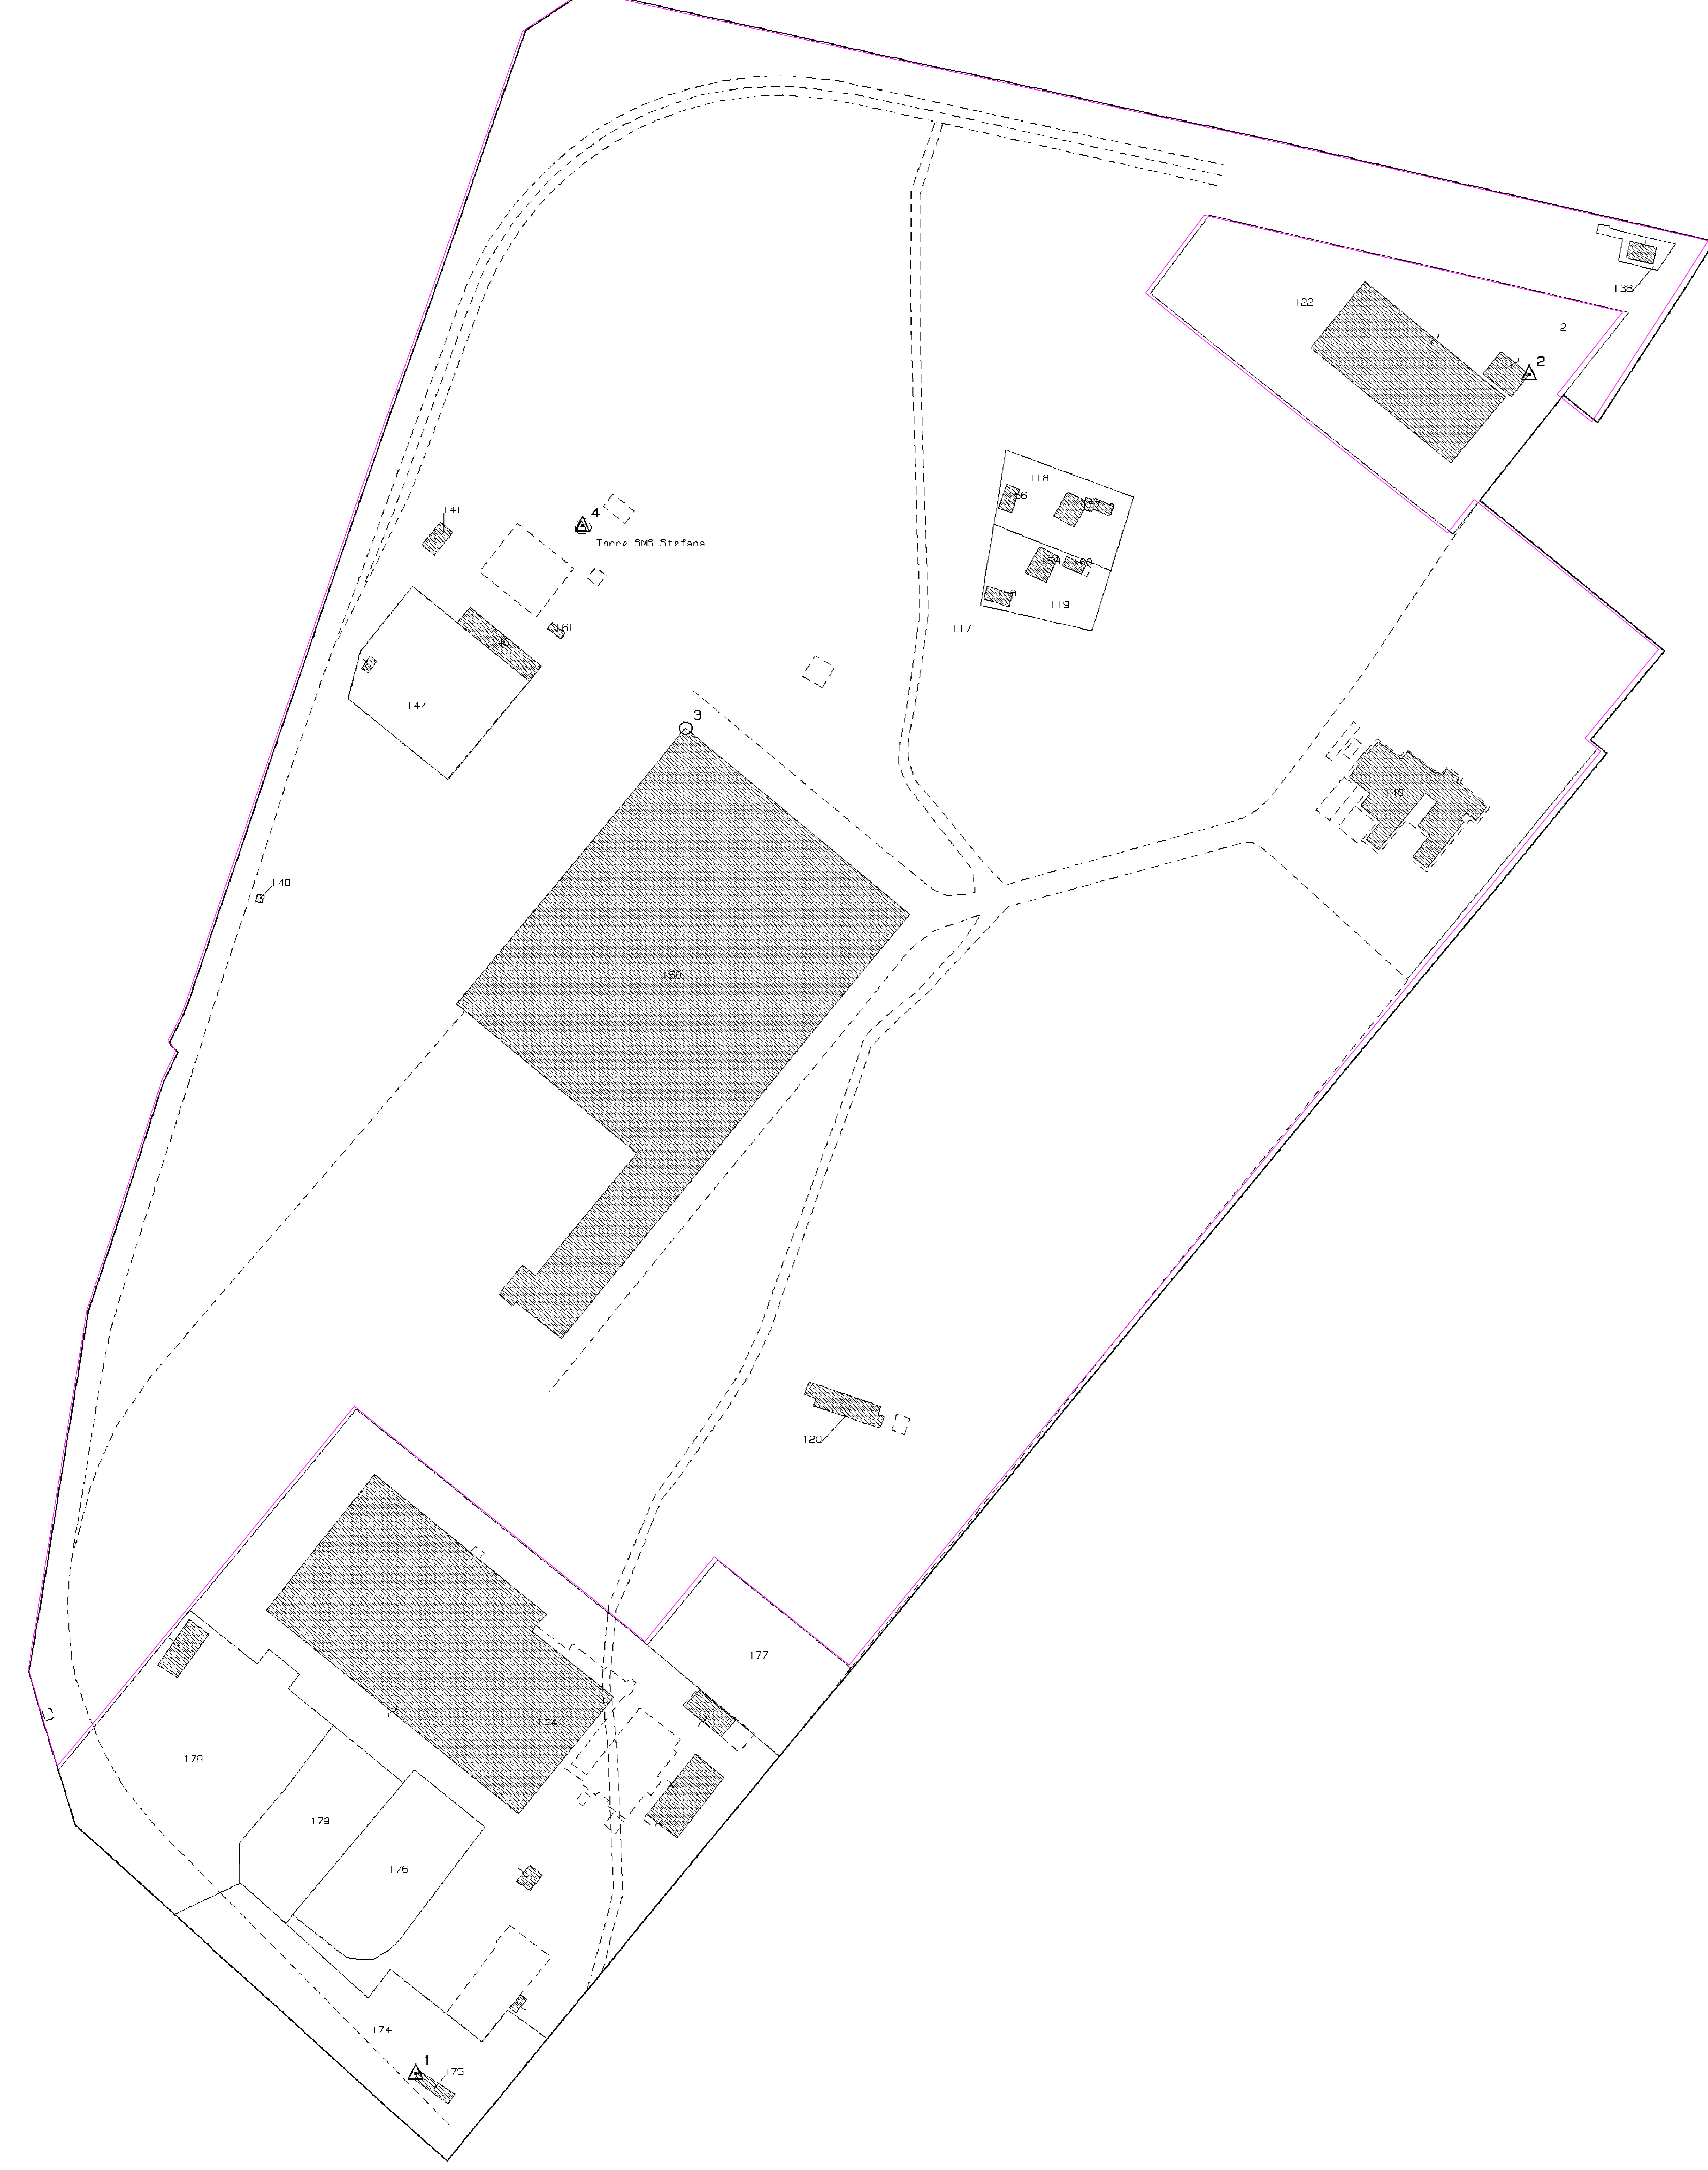

AREA IMPIANTO E OPERE DI CONNESSIONE RTN

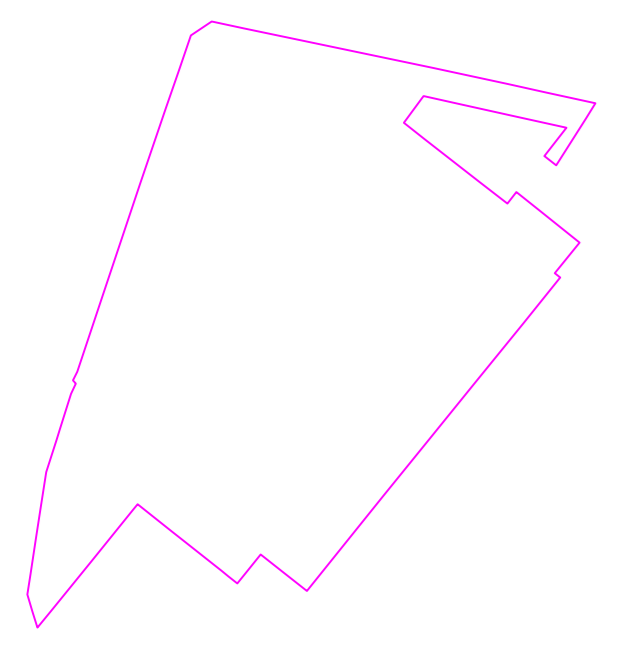

REGIONE MOLISE
 COMUNE DI TERMOLI
 (PROVINCIA DI CAMPOBASSO)

STEFANA SOLARE S.R.L.
 SOCIETA' PROPONENTE: Via Giuseppe Garibaldi n° 20, cap. 86100 Campobasso (CB)
 P.IVA: 01846300766 - PEC: stefanasolare@egalmol.it

NOME IMPIANTO: "STEFANA SOLARE"

PROGETTO: PROGETTO DEFINITIVO PER LA REALIZZAZIONE DI UN IMPIANTO SOLARE FOTOVOLTAICO CONNESSO ALLA RETE ELETTRICA NAZIONALE DELLA POTENZA MASSIMA DI IMMISSIONE DI 24 MWE CON IMPIANTI ED OPERE DI CONNESSIONE SITE IN ZONA INDUSTRIALE DEL COMUNE DI TERMOLI (CB)

ALLEGATO	TAVOLA	FOGLIO	MAPPALE	SCALA
	B1			

OGGETTO:
 VARIAZIONE CATASTALE DELL'AREA D'IMPIANTO A SEGUITO DELLA CONCLUSIONE DEI LAVORI SCIA PROT. 49208-2021

REDAZIONE PROGETTO: TRAMITI E VISTI D'APPROVAZIONE
 ING. CONTE ANGELO
 DOTT. ALFONSO IANIRO

PROGETTISTA E DIRETTORE DEI LAVORI
 ING. CONTE ANGELO

Cervaro: 02-05-2022

Studio Tecnico Ing. Angelo Conte
 Via Campolungo n° 8, cap. 03044 Cervaro (FR)
 tel./fax: 0776344451 cell. 3494709135 P.IVA: 02422120606
 e-mail: conte.angelo@libero.it pec: angelo.conte@ingpec.eu

Provinciale di Campobasso - Ufficio Provinciale - Territorio - Direttore VINCENZO DELLI COLLI
 Vis. tel. (0 90 euro)