PLANIMETRIA SISTEMAZIONE IDRAULICA scala 1:200

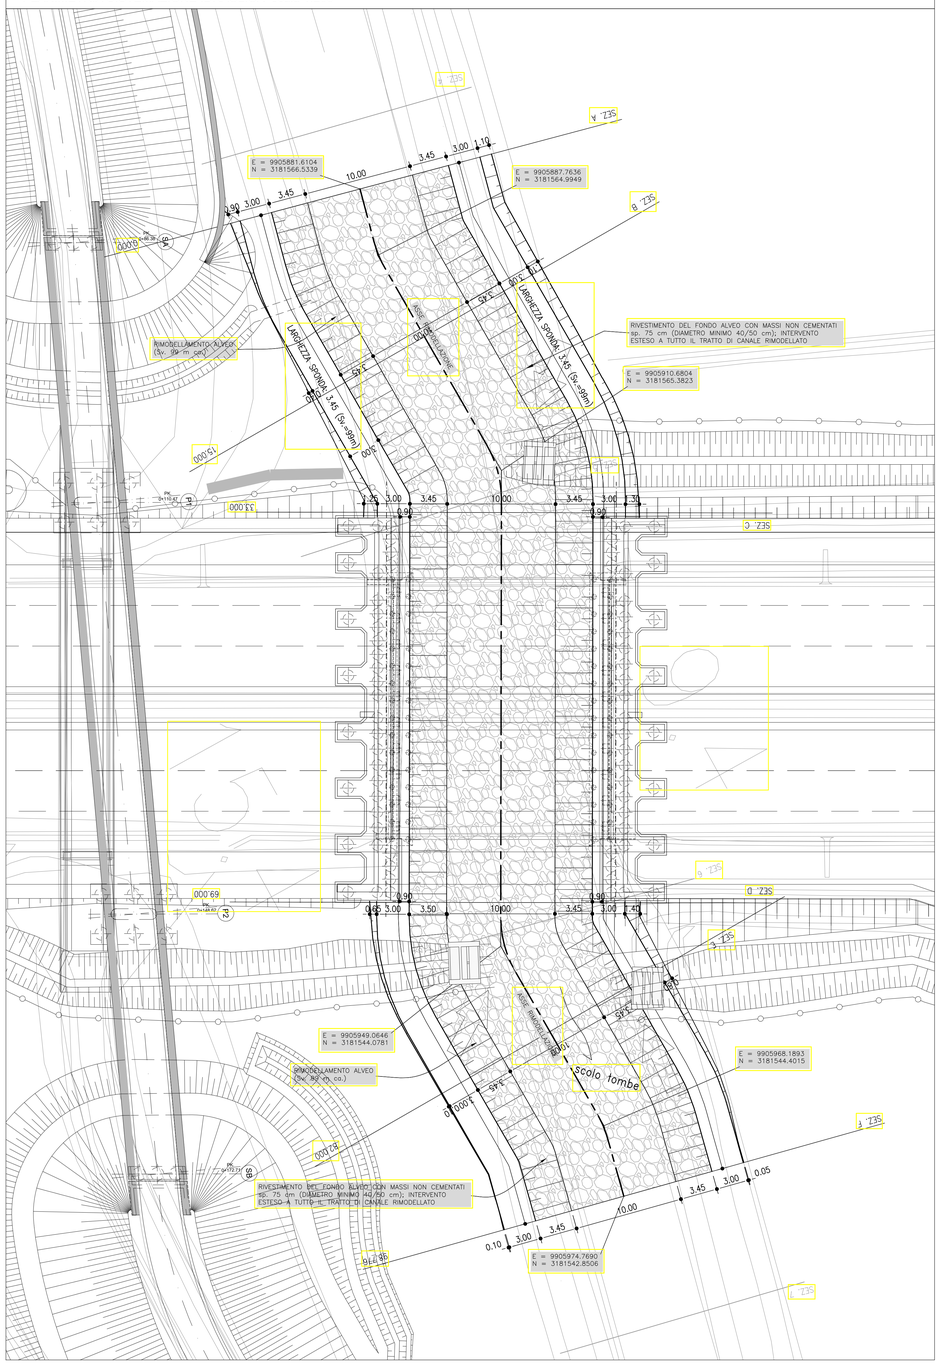

SEZIONI SISTEMAZIONE IDRAULICA scala 1:200

SEZIONE A
Scala 1:200/1:200

Q.S.M. 4.00

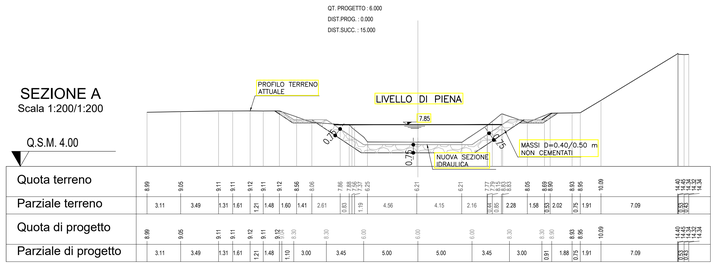

| | | |