




**NUOVO COLLEGAMENTO FERROVIARIO TRANSALPINO TORINO - LIONE**  
**NOUVELLE LIAISON FERROVIAIRE TRANSALPINE LYON - TURIN**  
**TRATTA CONFINE DI STATO ITALIA/FRANCIA - BRUZOLO**


**INFRASTRUTTURE FERROVIARIE STRATEGICHE**  
**DEFINITE DALLA LEGGE OBIETTIVO N°443/2001**

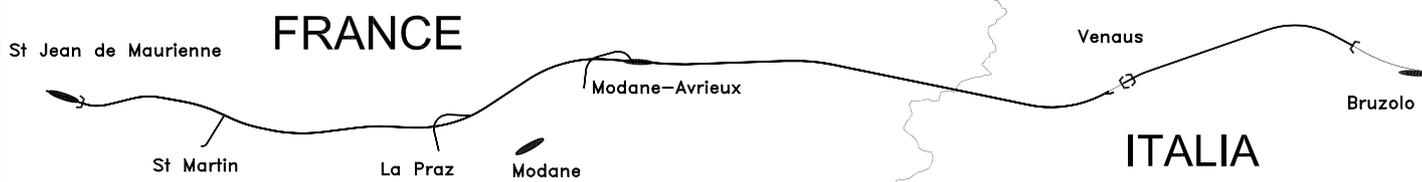

**DOCUMENTO DI RISPOSTA ALLA**  
**RICHIESTA DI INTEGRAZIONI DEL**  
**MINISTERO DELL'AMBIENTE**

**ALLEGATI AL DOCUMENTO GENERALE**

**ALLEGATO 13**

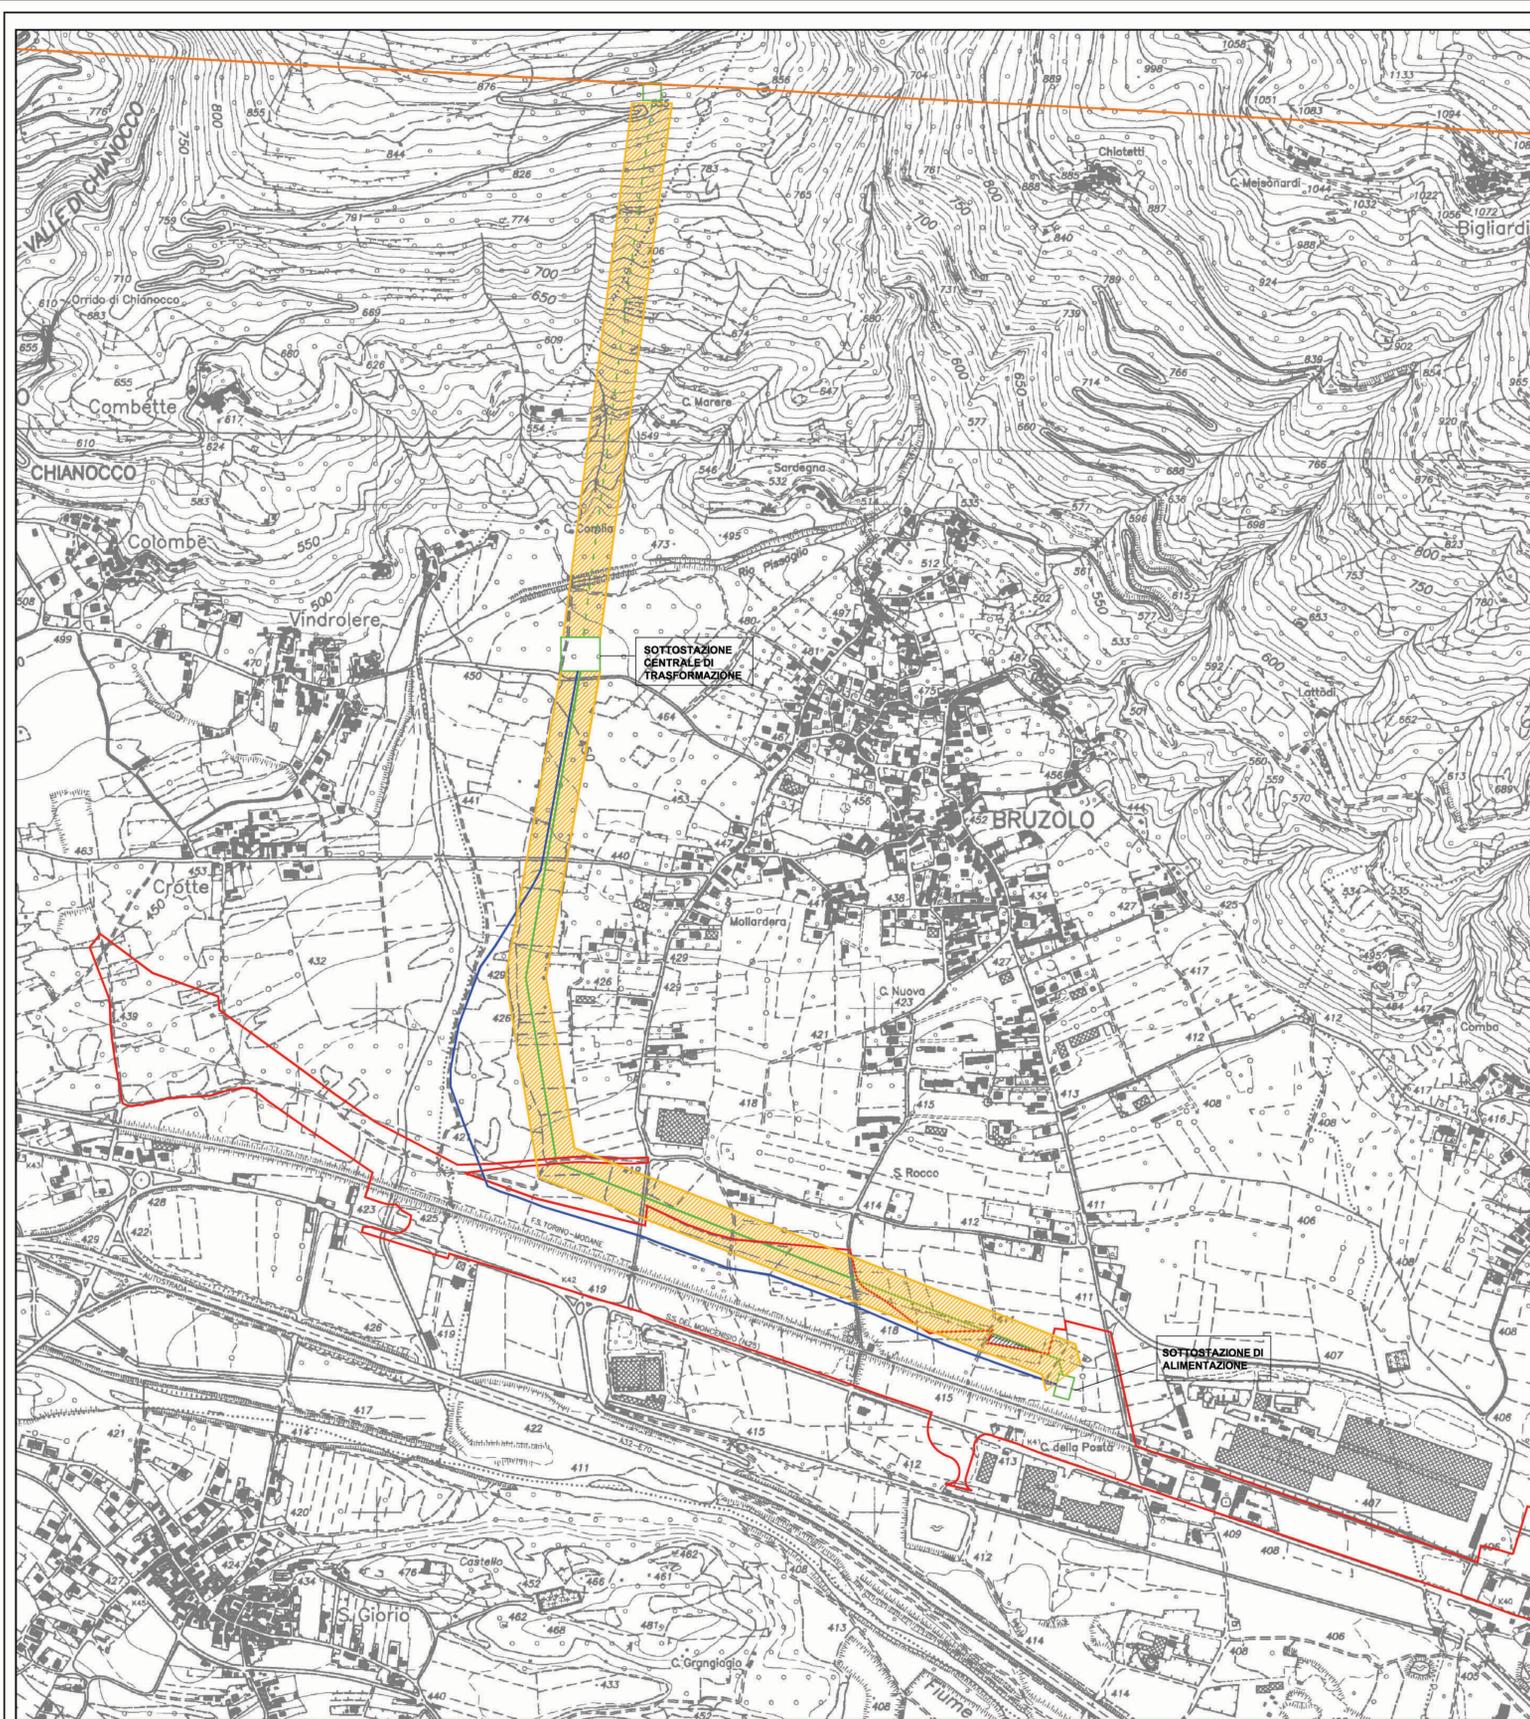

**LEGENDA**

Indicazioni da Progetto Preliminare

- Elettrodotto aereo
- Elettrodotto in condotta interrata

Previsione di ottimizzazione progettuale dell'elettrodotto in condotta interrata

- Fascia di 80 m in asse alla linea come da D.M. in fase di attuazione
- Linea 380 kV esistente
- Limite delle aree di pertinenza del progetto

Scala: 1:5.000

0m 50m 100m 200m



**LYON TURIN FERROVIAIRE**






NUOVO COLLEGAMENTO FERROVIARIO TRANSALPINO TORINO - LIONE  
NOUVELLE LIAISON FERROVIAIRE TRANSALPINE LYON - TURIN  
TRATTA CONFINE DI STATO ITALIA/FRANCIA - BRUZOLO

---

INFRASTRUTTURE FERROVIARIE STRATEGICHE  
DEFINITE DALLA LEGGE OBIETTIVO N°443/2001

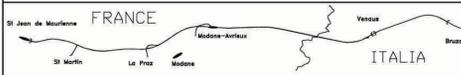

DOCUMENTO DI RISPOSTA ALLA  
RICHIESTA DI INTEGRAZIONI DEL  
MINISTERO DELL'AMBIENTE

ALLEGATI AL DOCUMENTO GENERALE

OTTIMIZZAZIONE PROGETTUALE DELL'ELETTRODOTTO PREVISTO NEL SIA  
Allegato alla risposta n°13

LTF s.p.a. - 10017 Avenue de la Douane 72028 - CHAMBERY CEDEX (France) Tel.: (33) 4 79 88 36 50 - Fax: 4 79 88 36 70 - RCS Chambery 438 008 902 - TVA: FR 824200002  
Sede secondaria: Galleria E. Fabbro 16 - 10121 Torino (Italia) Tel.: (39) 011 56 76 201 - Fax: (39) 011 56 76 204 - C.F. e P.IVA 082204012  
