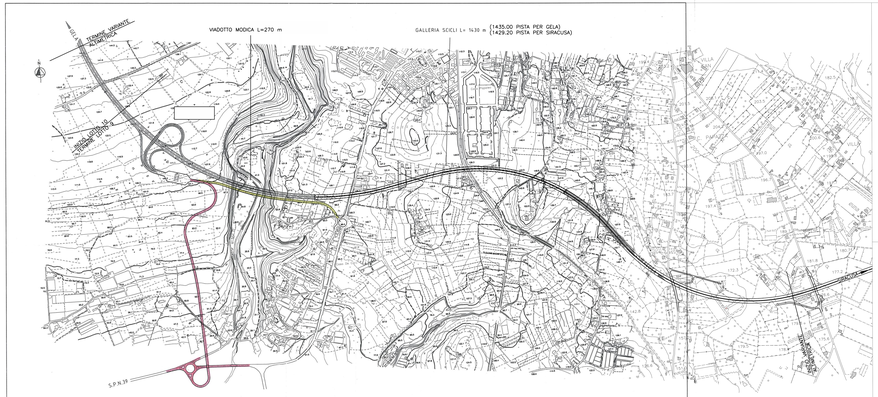

NO.	N.	DATA	REDAZIONE	PROGETTO	ESECUTIVO	APPROVATO

SOTTOSCRITTO PROGETTISTA: | DIRETTORE DELL'ESECUZIONE:

CONSORZIO PER LE AUTOSTRADE SICILIANE

AUTOSTRADA SIRACUSA - GELA

2° TRONCO: MODICA - RAGUSA

LOTTO N/16

VERIFICA DI OTTEMPERANZA DEL PROGETTO ESECUTIVO AL DECRETO DEL/VIA/8873 DEL 27/07/2004

RECEPIMENTO VARIANTE ALTIMETRICA "SCICLI"

TRA LE PROGR. 69+100.68 E 73+721.68

PLANIMETRIA 1:5000

ELABORATO N.	A18-b-TO-pln-133
DATA	SETTEMBRE 2013
CODICE CIG-TOC	0435-B-TO-pln-133 (Mod.)

PROGETTAZIONE: GEOPROGETTI

RESPONSABILE: DOT. ING. F. BUSALI

ORDINE INGEGNERI DI PALERMO N. 4800 - DR. ING. G. DI LEO - DOTT. INGEGNERE

ORDINE INGEGNERI DI TRAPANI N. 1000 - DR. ING. F. BUSALI - DOTT. INGEGNERE

SOLUZIONE VARIANTE ALTIMETRICA

IL CONSORZIO
DI PROGETTAZIONE
GEOPROGETTI - ITECO - ITEC
(Dr. Ing. Giuseppe Di Leo)

IL DIRETTORE
DEL CONSORZIO
(Dr. Ing. Francesco Busali)

IL DIRETTORE
DEL CONSORZIO
(Dr. Ing. Francesco Busali)