



PROGETTO GENNAIO 2001  
 PROSPETTO LONGITUDINALE  
 PISTA PER GELA

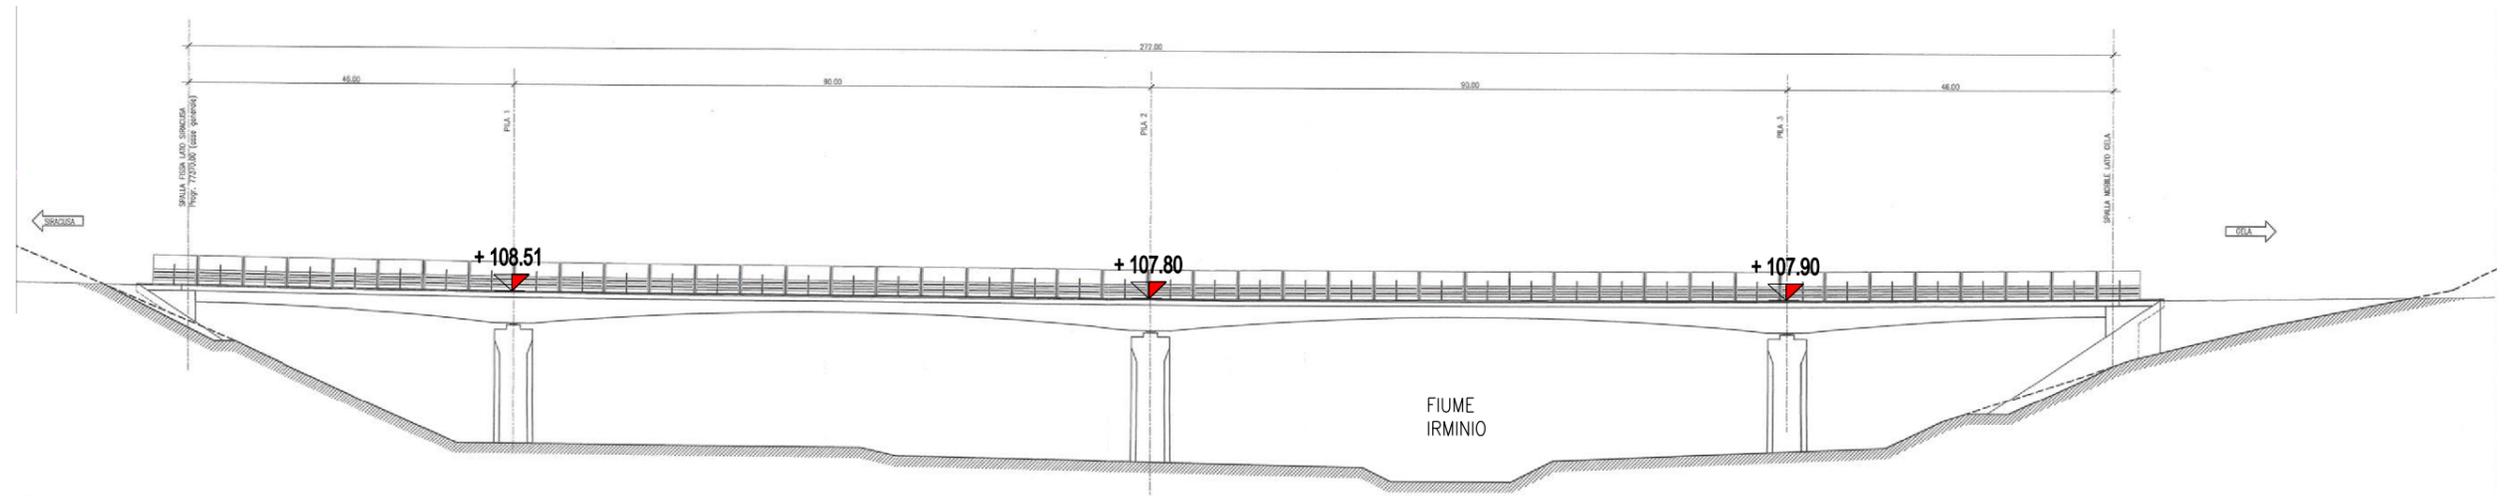

DALL'ELABORATO:  
 A18-d10/12

PROGETTO ESECUTIVO 2011  
 PROSPETTO LONGITUDINALE  
 PISTA PER GELA

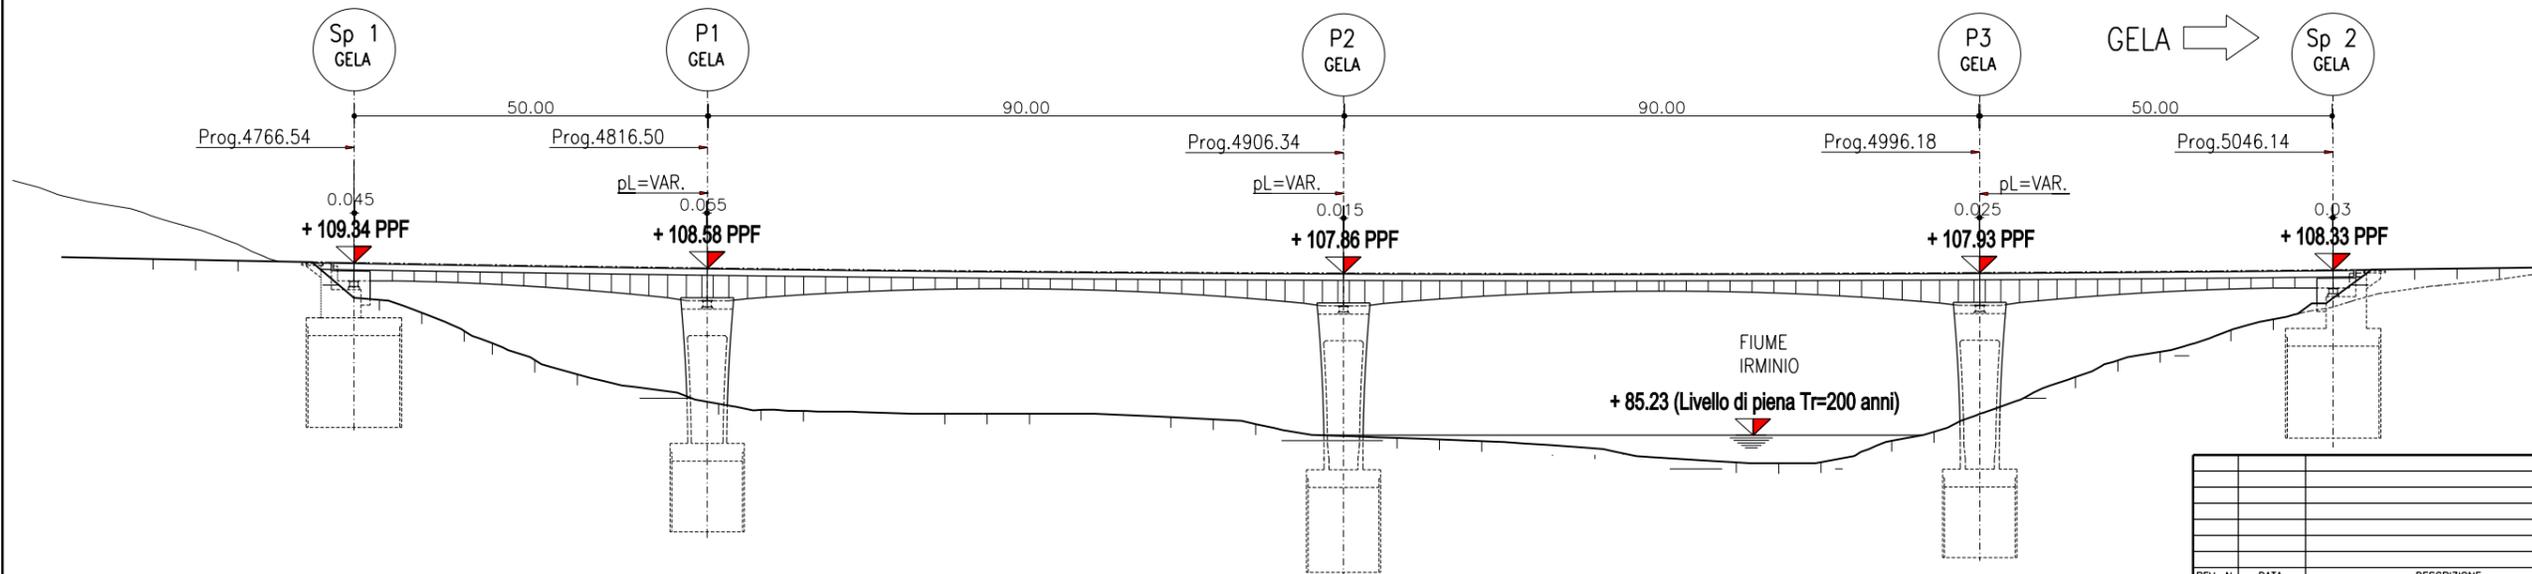

DALL'ELABORATO:  
 EA1810T00VI35STRPF105B  
 DEL PROGETTO ESECUTIVO 2011

REV. N.	DATA	DESCRIZIONE	ELABORATO	VERIFICATO	APPROVATO
SOSTITUISCE L'ELABORATO N°			SOSTITUITO DALL'ELABORATO N°		
CONSORZIO PER LE AUTOSTRAD E SICILIANE AUTOSTRADA SIRACUSA - GELA 2° TRONCO: ROSOLINI - RAGUSA LOTTO 10/11					
VERIFICA DI OTTEMPERANZA DEL PROGETTO ESECUTIVO AL DECRETO DEC/VIA/6912 DEL 21/01/2002					
LOTTO 10 "IRMINIO" OPERA N. 35 - VIADOTTO IRMINIO RAFFRONTO PROGETTO 2011 E PROGETTO 2001					
ELABORATO N.	A18-10-ott-103		PROGETTAZIONE		
DATA	SETTEMBRE 2013		IL RESPONSABILE :	DOTT. ING. F. BUSOLA	
CODICE CAD-FILE	A18-10-ott-103.dwg				
OPERA PROTETTA AI SENSI DELLA LEGGE 22 APRILE 1941 N. 633 TUTTI I DIRITTI RISERVATI QUALSIASI RIPRODUZIONE ED UTILIZZAZIONE NON AUTORIZZATE SARANNO PERSEGUITE A RIGORE DI LEGGE					