


COORDINATE VERTICI AREA

VERTICE AREA	ASCISSA	ORDINATA
1	2490389.10	4073982.30
2	2490628.52	4073699.10
3	2490505.19	4073610.23
4	2490527.90	4073586.92
5	2490352.75	4073447.79
6	2490046.85	4073576.84
7	2489975.27	4073620.26
8	2409038.41	4073715.12
9	2490113.57	4073655.82
10	2490193.55	4073811.67
11	2490239.62	4073823.56
12	2490211.09	4073872.20
13	2490271.20	4073908.25
14	2490276.62	4073898.20

LEGENDA OPERE IN PROGETTO:

- PISTA CARRABILE
- FOSSO DI DRENAGGIO
- MURO A SECCO
- SCARPATA
- CANALE DRENANTE INTERRATO
- VERTICE AREA DI INTERVENTO
- NOME E VERSO DELLA SEZIONE
- NUMERO PARTICOLARE
- MASSI CALCAREI
- POZZETTO DI DRENAGGIO
- VERSO DELLA PENDENZA
- QUOTA ESISTENTE
- QUOTA DI SISTEMAZIONE IN PROGETTO
- CURVA DI LIVELLO INTERA IN PROGETTO
- CURVA DI LIVELLO INTERMEDIA IN PROGETTO
- CURVA DI LIVELLO ESISTENTE
- CANALETTA DI DRENAGGIO RIMASTA INTERRATA
- PIANO FINALE DI ABBANCAMENTO
- ULIVO

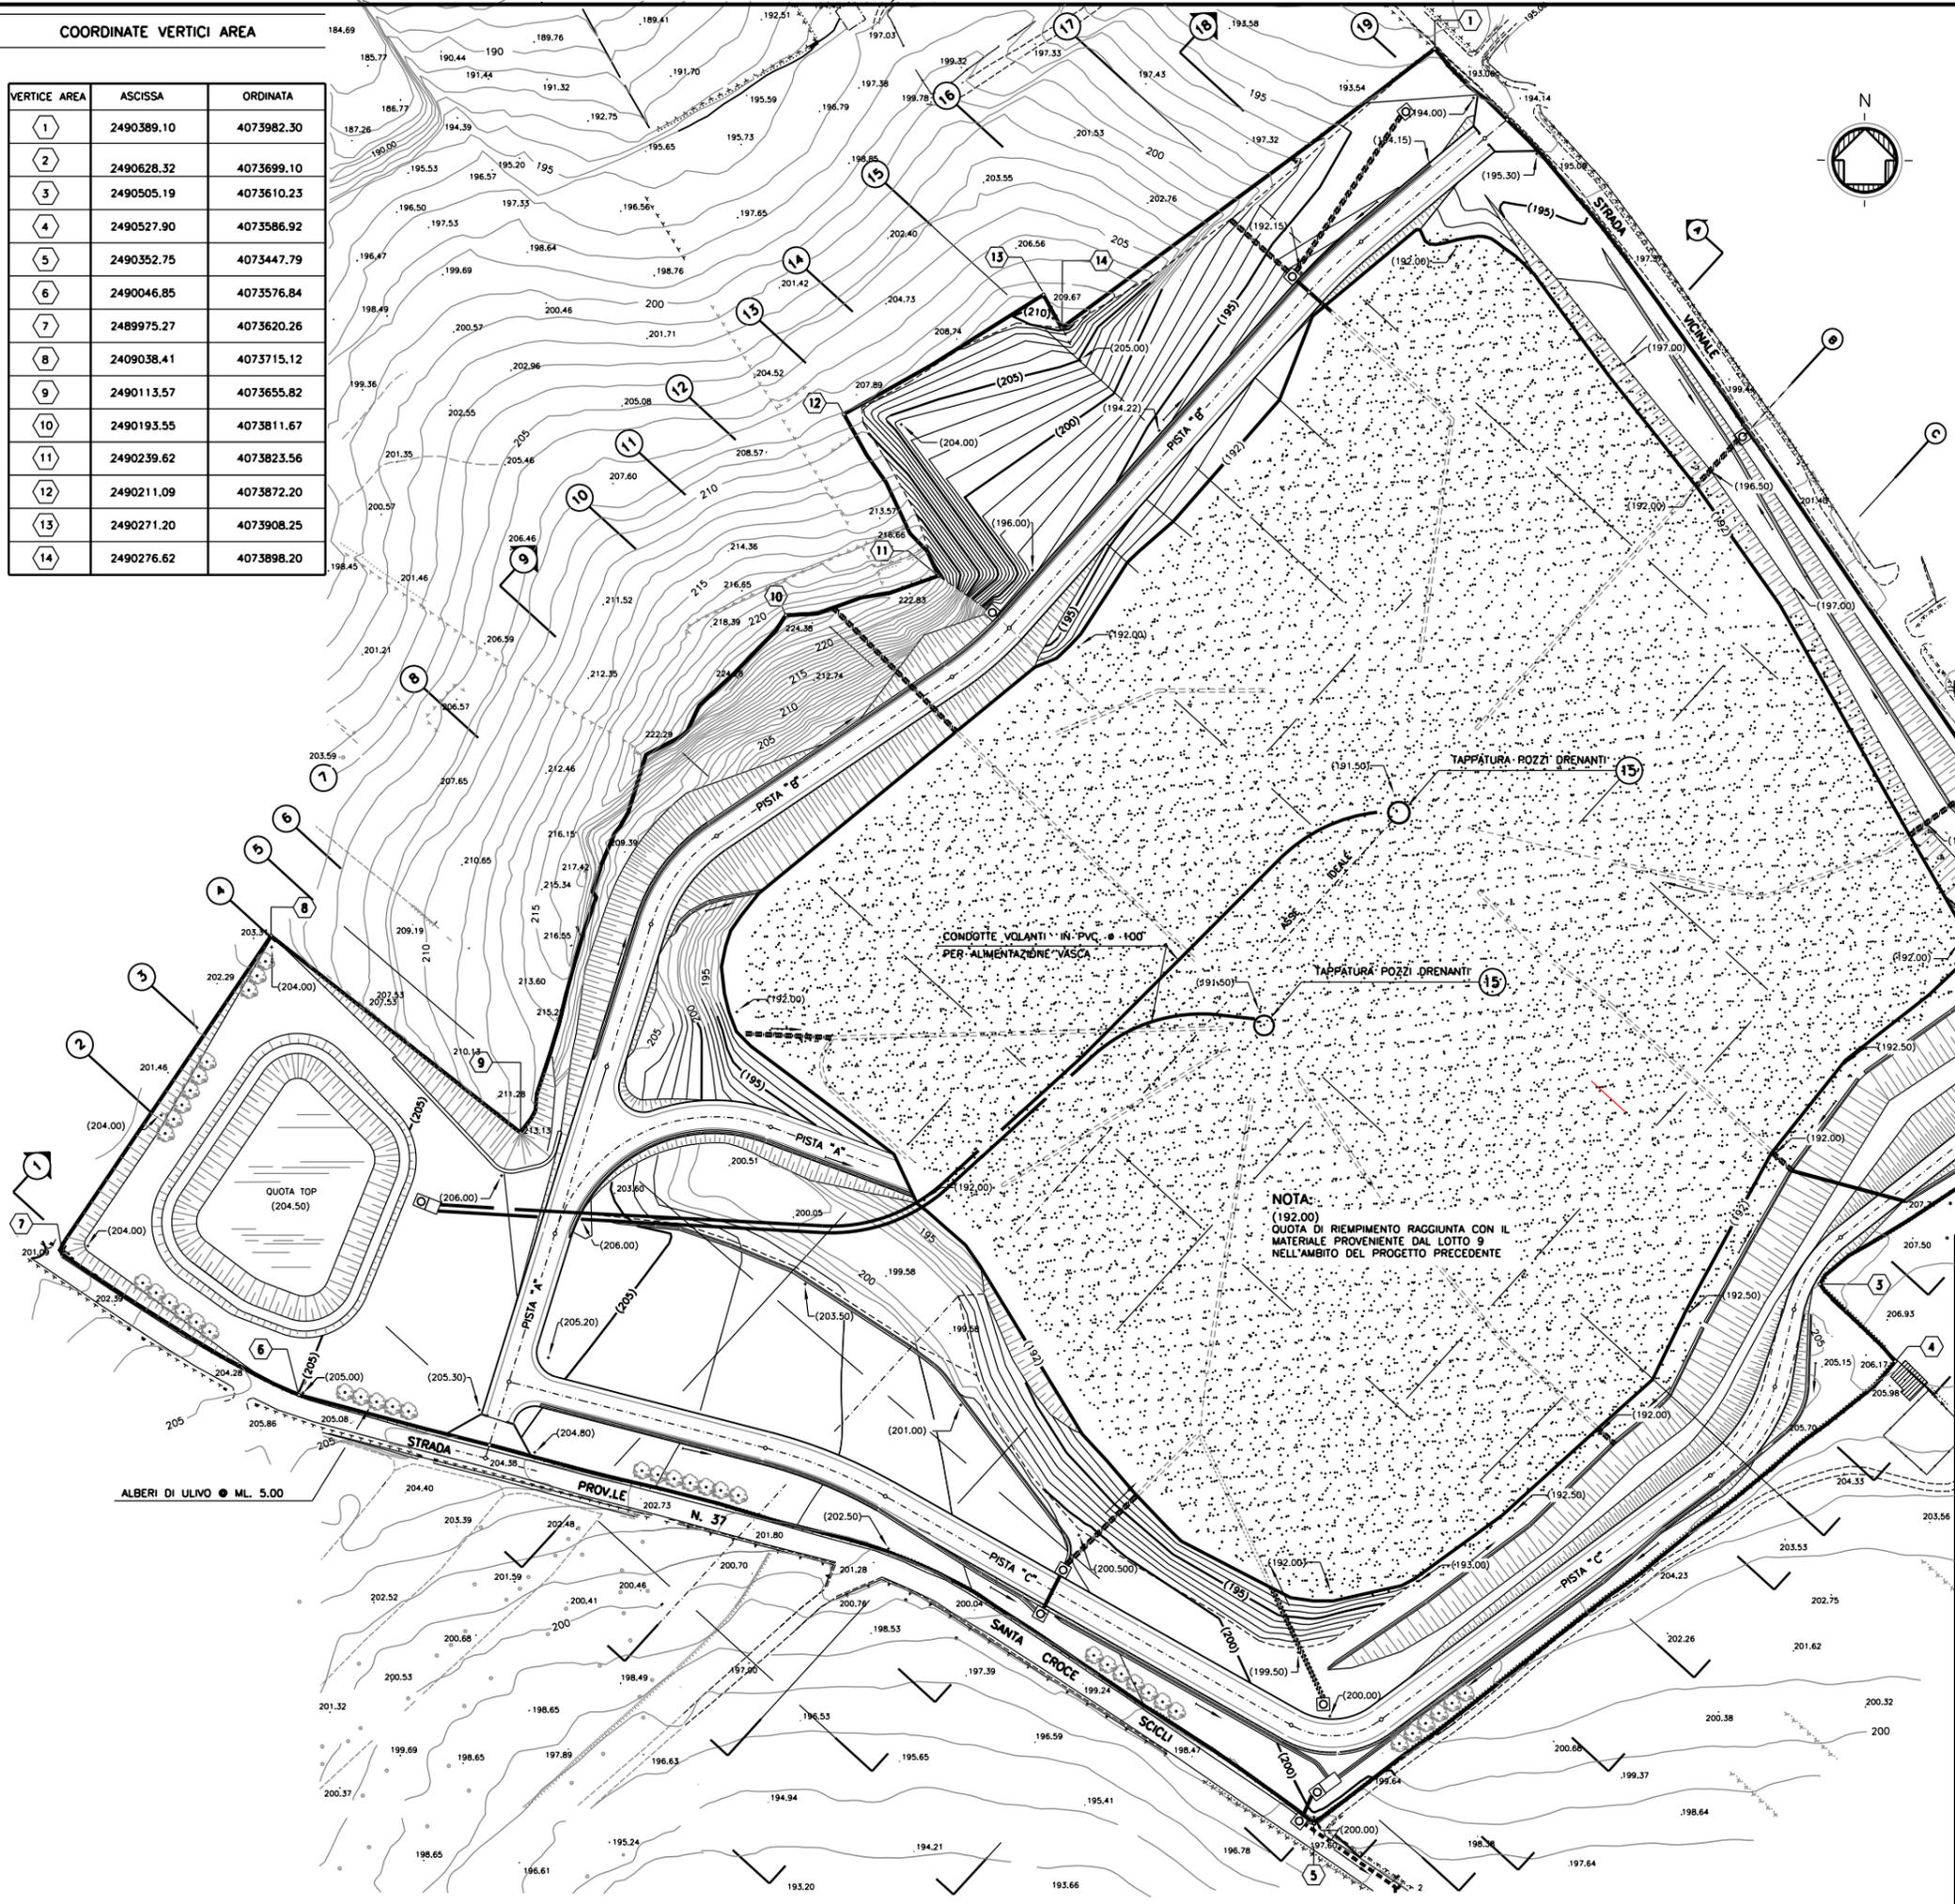

NOTA:  
 (192.00)  
 QUOTA DI RIPIERIMENTO RAGGIUNTA CON IL  
 MATERIALE PROVENIENTE DAL LOTTO 9  
 NELL'AMBITO DEL PROGETTO PRECEDENTE

ALBERI DI ULIVO ● ML. 5.00

C	GENNAIO 2013	ADEGUAMENTO E AGGIORNAMENTO PREZZI	D.BELLOTTI	E.PERINA	P. LO CASCIO
B	GENNAIO 2013	ACC. A SEGUITO MODIFICHE PROG. LOTTO 9	D.BELLOTTI	E.PERINA	P. LO CASCIO
A	DICEMBRE 2011	EMISSIONE	D.BELLOTTI	E.PERINA	P. LO CASCIO
REV.	DATA	DESCRIZIONE	ELABORATO	VERIFICATO	APPROVATO
SOSTITUISCE L'ELABORATO N°			SOSTITUITO DALL'ELABORATO N°		
<b>CONSORZIO PER LE AUTOSTRADE SICILIANE</b> <b>AUTOSTRADA SIRACUSA - GELA</b> <b>2° TRONCO: ROSOLINI - RAGUSA</b> <b>LOTTO 10/11</b> <b>PROGETTO ESECUTIVO</b>					
IDENTIFICAZIONE ELABORATO <b>E A 1 8 1 0 1 1 T O O T R U N T E R P L O 0 1 C</b>					
PROC.	STRADA	LOTTO	MACRO OPERA	OPERA	PARTE DI OPERA
				TIPOLOGIA ELABORATO	N. ELABORATO REV.
<b>RIQUALIFICAZIONE CAVA TRUNCAFILA MEDIANTE DEPOSITO MATERIALI IN ESUBERO PROVENIENTI DAGLI SCAVI</b> STATO DI FATTO (MATERIALE PROVENIENTE DAL LOTTO 9 GIA' ABBANCATO)					
DATA	DICEMBRE 2011		PROGETTAZIONE		
CODICE CAD-FILE	EA181011TOOTRINTERPL001C.dwg		IL RESPONSABILE :	DOTT. ING. F. BUSOLA	
OPERA PROGETTA AI SENSI DELLA LEGGE 22 APRILE 1941 N. 633 TUTTI I DIRITTI RISERVATI QUALSIASI RIPRODUZIONE ED UTILIZZAZIONE NON AUTORIZZATE SARANNO PERSEGUITE A NORMA DI LEGGE					