



VARIANTE GENNAIO 2001
PROSPETTO LONGITUDINALE
PISTA PER SIRACUSA

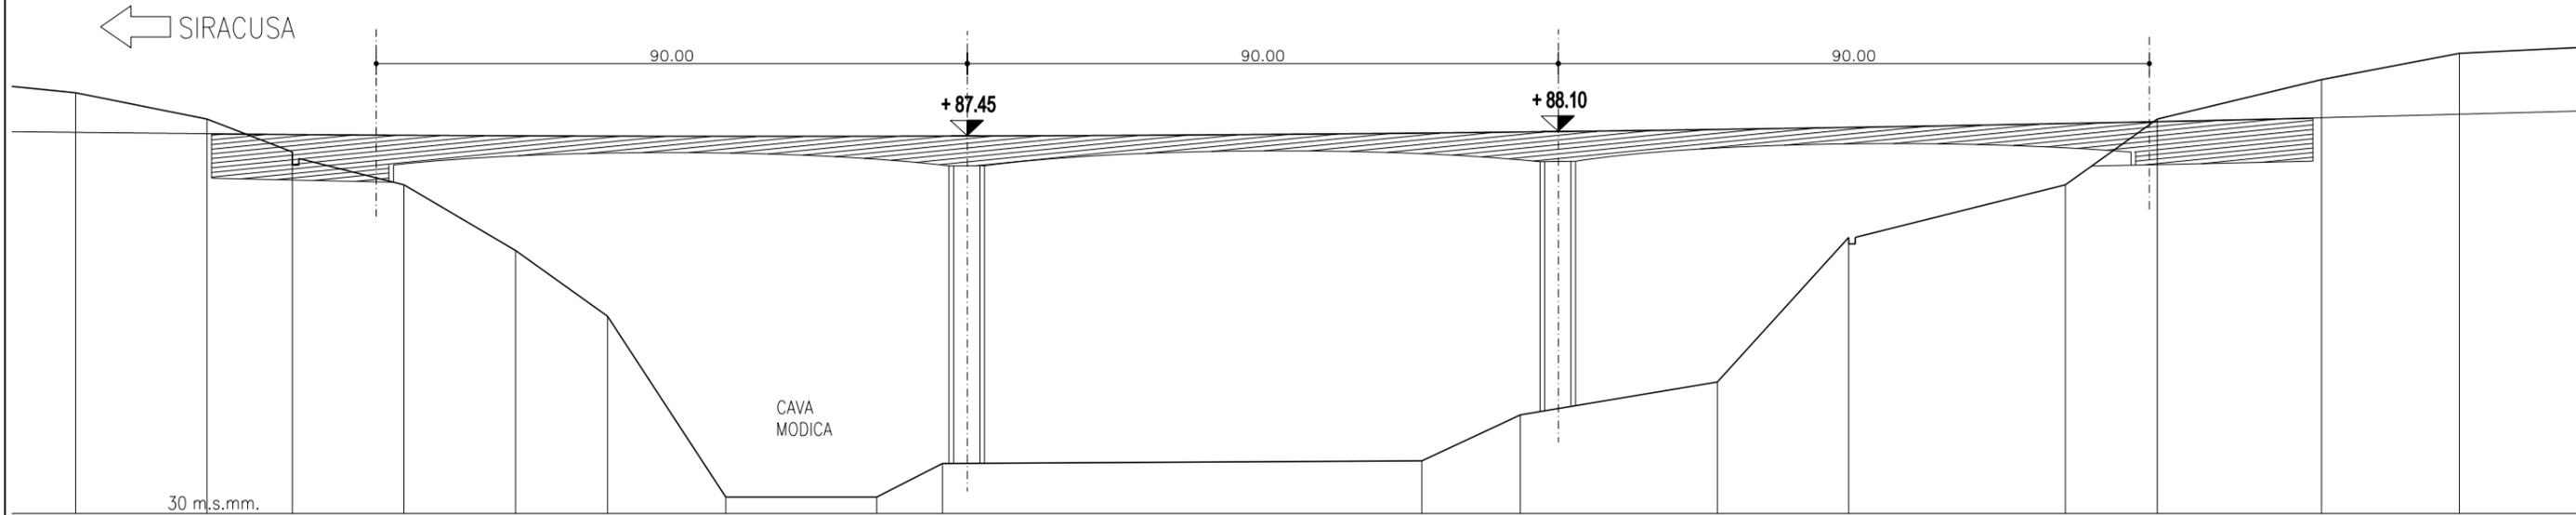

DALL'ELABORATO:
A18-h10

PROGETTO ESECUTIVO SETTEMBRE 2012
PROSPETTO LONGITUDINALE
PISTA PER SIRACUSA

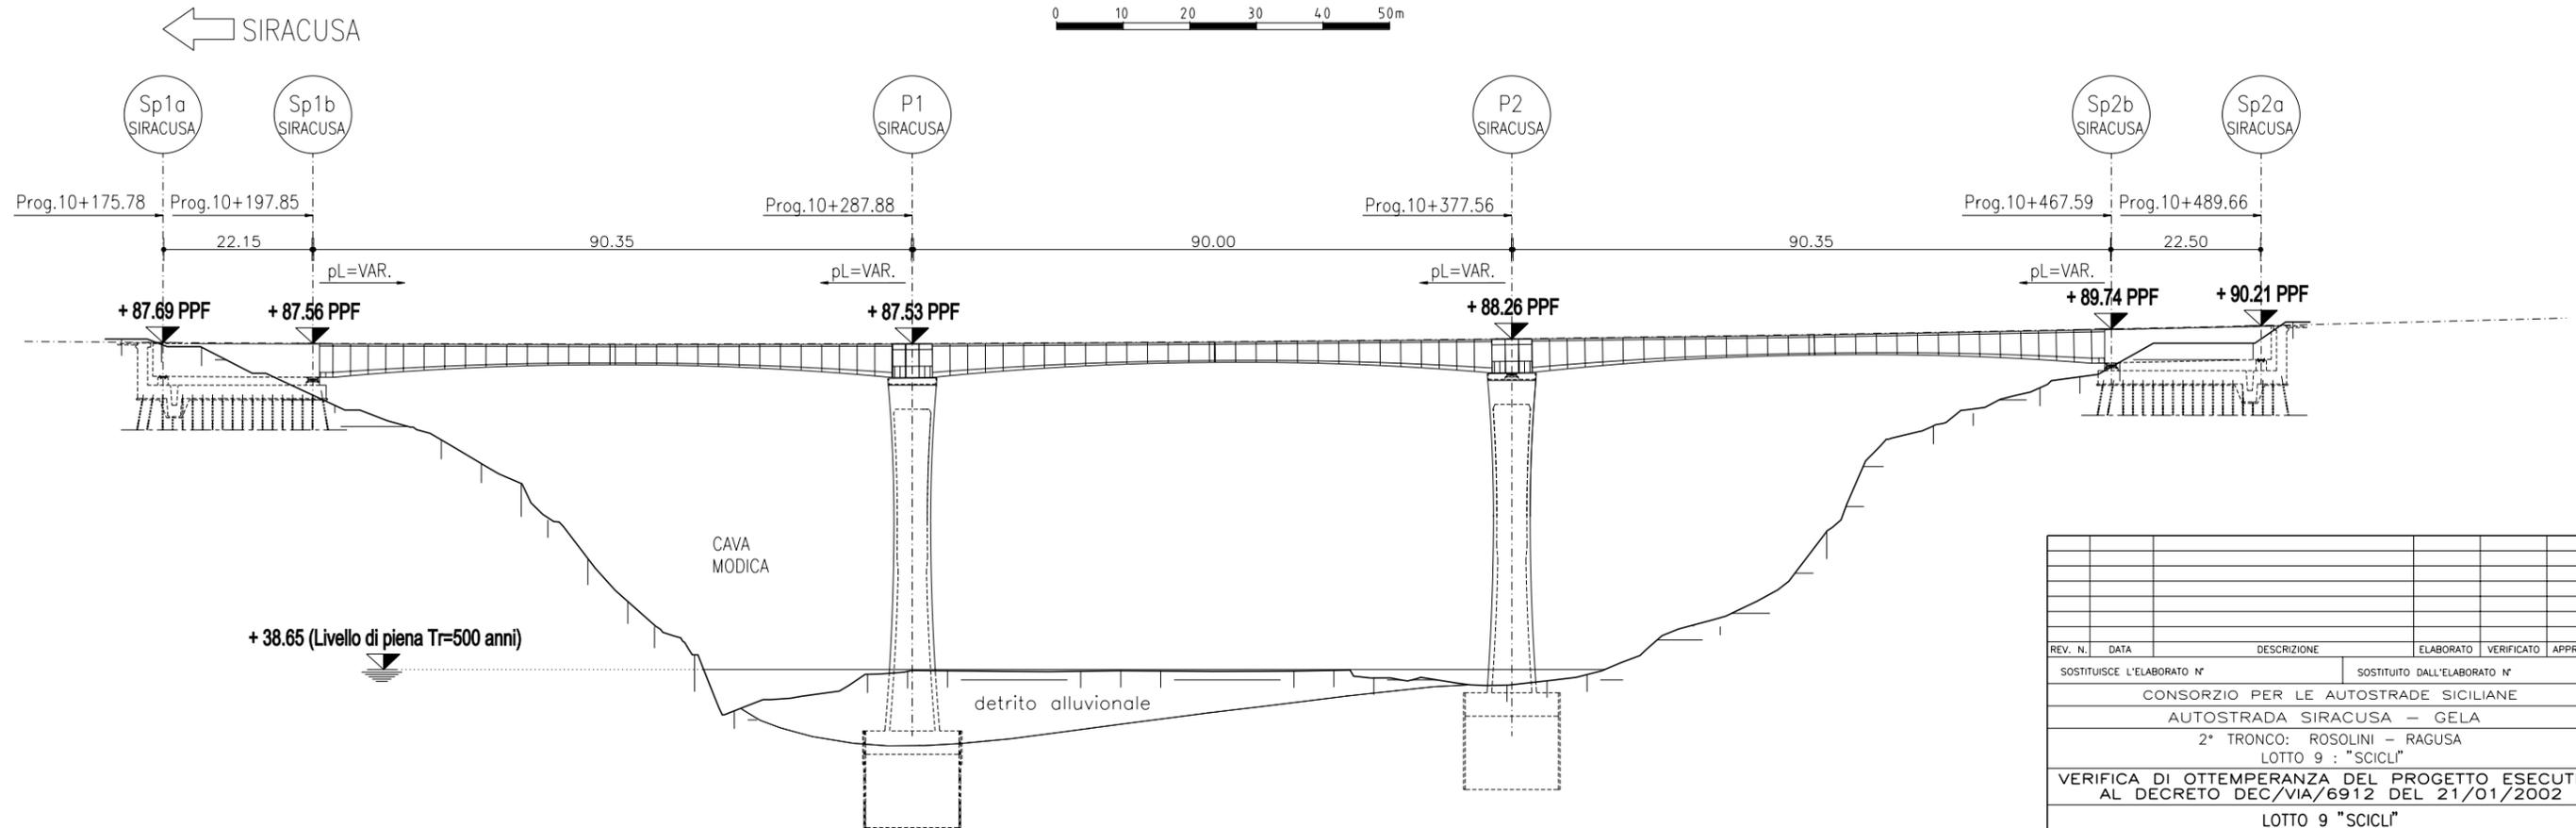

DALL'ELABORATO:
A18-9-d1/03
DEL PROGETTO ESECUTIVO 2012

REV. N.	DATA	DESCRIZIONE	ELABORATO	VERIFICATO	APPROVATO
SOSTITUISCE L'ELABORATO N°			SOSTITUITO DALL'ELABORATO N°		
CONSORZIO PER LE AUTOSTRADE SICILIANE					
AUTOSTRADA SIRACUSA - GELA					
2° TRONCO: ROSOLINI - RAGUSA					
LOTTO 9 : "SCICLI"					
VERIFICA DI OTTEMPERANZA DEL PROGETTO ESECUTIVO					
AL DECRETO DEC/VIA/6912 DEL 21/01/2002					
LOTTO 9 "SCICLI"					
OPERA N.70 - VIADOTTO MODICA					
RAFFRONTO PROGETTO ESECUTIVO E					
VARIANTE 2001 APPROVATA					
ELABORATO N.	A18-9-ott-104	PROGETTAZIONE			
DATA	SETTEMBRE 2013	IL RESPONSABILE : DOTT. ING. F. BUSOLA			
CODICE CAD-FILE	A18-9-ott-104.dwg				
<small>OPERA PROTETTA AI SENSI DELLA LEGGE 22 APRILE 1941 N. 633 TUTTI I DIRITTI RISERVATI QUALSIASI RIPRODUZIONE ED UTILIZZAZIONE NON AUTORIZZATE SARANNO PERSEGUITE A RIGORE DI LEGGE</small>					