



PLANIMETRIA PROGETTO P.D.  
Scala 1 : 500

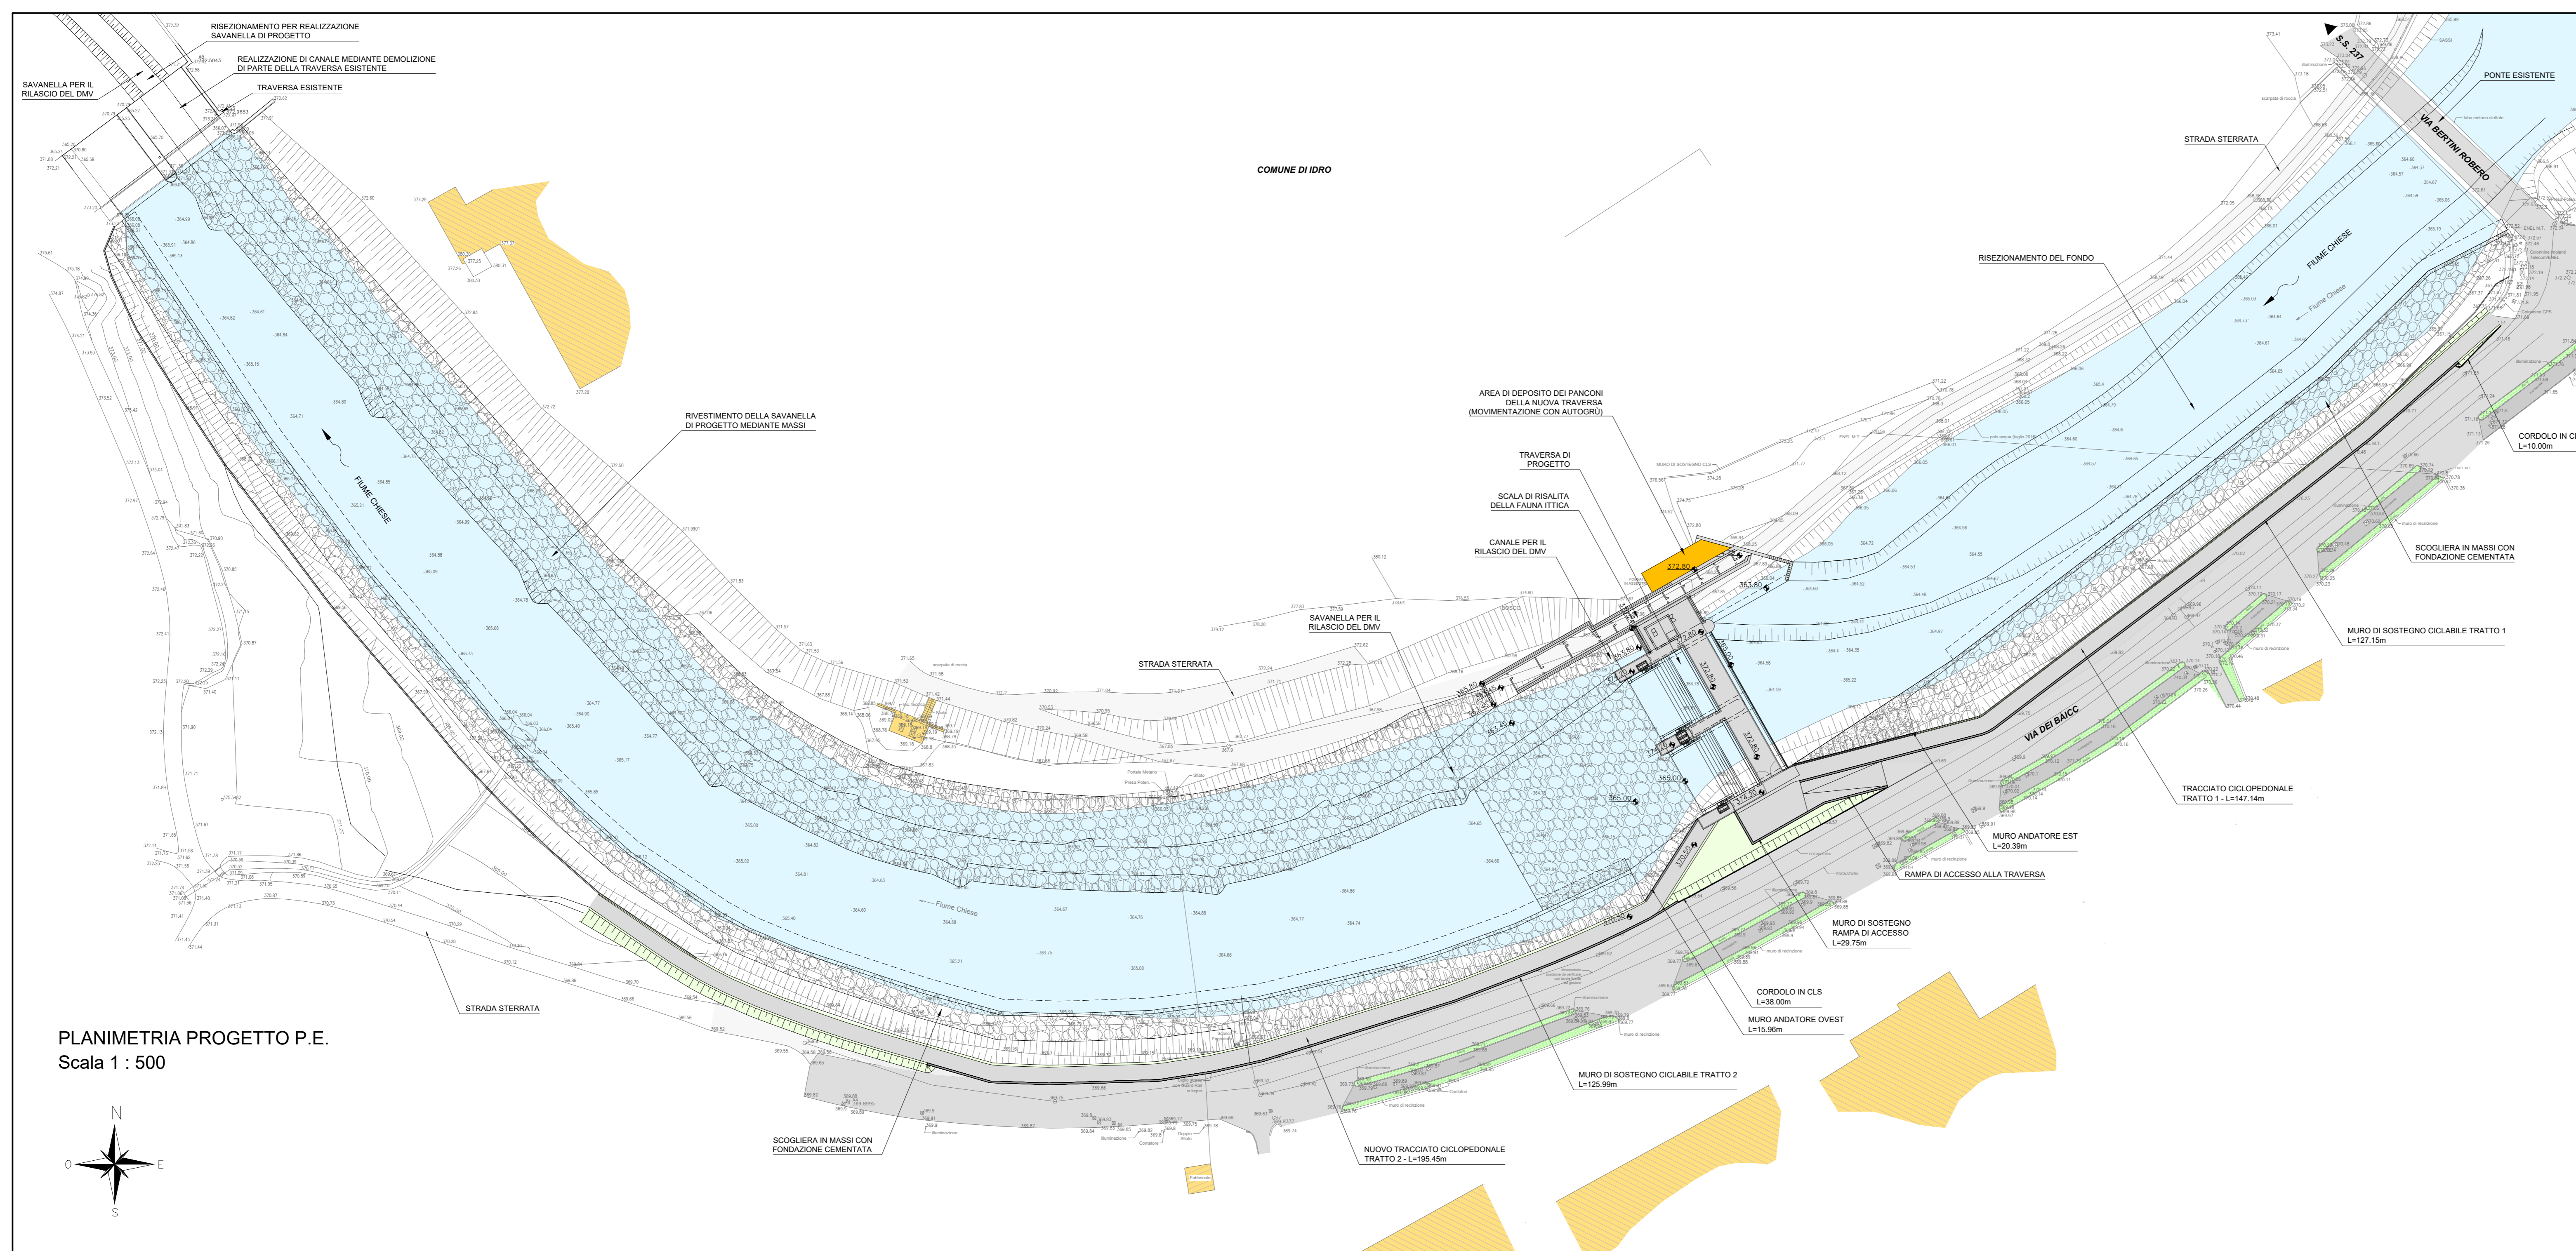

PLANIMETRIA PROGETTO P.E.  
Scala 1 : 500

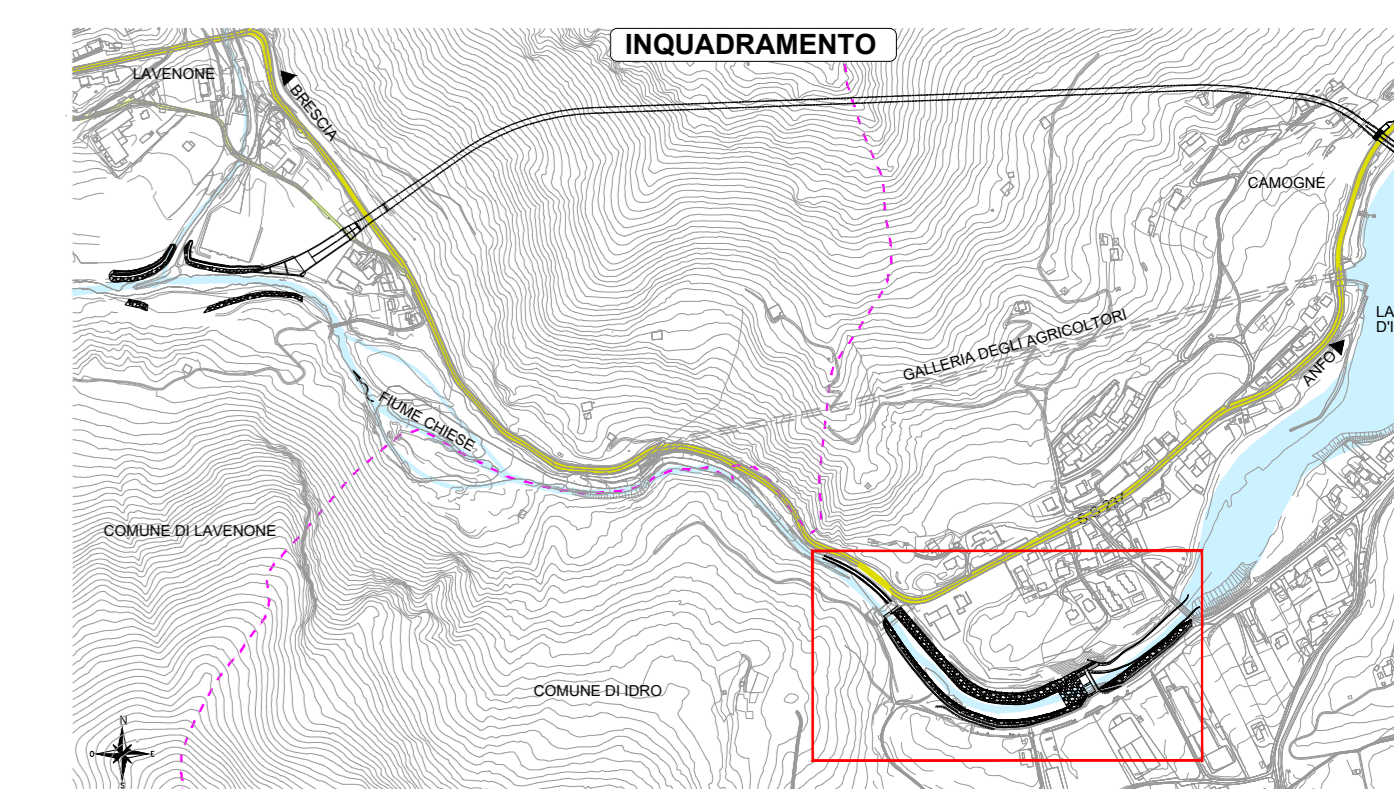

**AIPo**  
Agenzia Interregionale per il fiume Po

**Regione Lombardia**

**NUOVE OPERE DI REGOLAZIONE PER LA MESSA IN SICUREZZA DEL LAGO D'IDRO**



**PROGETTO ESECUTIVO**

**NUOVA TRAVERSA**

Planimetria generale di confronto tra PD e PE

Fase	000	Opera	AMB	Argomento	VA	Progressivo	004	Tipo elaborato	PL	Revisione	A
Redattore	M. Betti	Convenuto	M. Ghidoli	Approvato	P. Galvanin	Scala	1:500	Data	05/12/2022		

		IL RESPONSABILE UNICO DEL PROCEDIMENTO Ing. M. Vergnan	
RESPONSABILE INTEGRAZIONE PRESTAZIONI STRUTTURICHE ALPINA S.p.A. Ing. Paola Erba		PROGETTAZIONE STRUTTURALE ALPINA S.p.A. Ing. Paolo Galvanin	

REV.	DATA	OGGETTO REVISIONE	REDATTO	CONTROLLATO	APPROVATO
A	05/12/2022	Prima emissione	MBE	MGJ	PGA