

PUNTO ZERO N= 0  
(COORDINATE IMPIANTO) E= 0


1600 N=4255706.36  
E=2606241.68  
(COORDINATE RILIEVO)

### LEGENDA

1	TURBINA A GAS
2	GENERATORE TURBINA A GAS
3	TURBINA A VAPORE
4	GENERATORE TURBINA A VAPORE
5	CALDAIA A RECUPERO
6	AEROTERMI CICLO CHIUSO
7	FILTRO ARIA T.G.
8	POMPE ALIMENTO CALDAIA
9	CONDOTTO SBARRE
10	ESTRATTORI ARIA CABINATO T.G.
11	EDIFICIO ELETTRICO T.G./T.V.
12	EDIFICIO ELETTRICO CALDAIA
13	DIESEL EMERGENZA
14	CAMINO
15	TUBAZIONE SCARICO VAPORE
16	EDIFICIO ELETTRICO COMUNE
17	EDIFICIO PRODUZIONE ACQUA DEMI
18	SERBATOIO ACQUA DEMINERALIZZATA 600 m <sup>3</sup>
19	LOCALE COMPRESSORI ARIA
20	STAZIONE RIDUZIONE GAS
21	CONDENSATORE AD ARIA
22	INIEZIONE CHIMICA
23	POMPE E SERBATOIO DRENAGGI CALDAIA
24	EDIFICIO AMMINISTRATIVO/SALA CONTROLLO
25	EDIFICIO ELETTRICO CONDENSATORE AD ARIA
26	OFFICINA/MAGAZZINO
27	SISTEMA CAMPIONAMENTO
28	PIPE RACK
29	SLEEPER WAY
30	PORTINERIA
31	FILTRI GAS
32	SERBATOIO ACQUA SERVIZI/ANTINCENDIO 2500 m <sup>3</sup>
33	EDIFICIO POMPE ANTINCENDIO
34	VASCA RACCOLTA OLIO TRASFORMATORI
35	INTERRUTTORE DI MACCHINA
36	TRATTAMENTO ACQUE OLEOSE
37	TRATTAMENTO ACQUE SCARICHI IGIENICI
38	VASCA RACCOLTA ACQUE DI PROCESSO 250m <sup>3</sup>
39	VASCA RACCOLTA ACQUE METEORICHE 4300m <sup>3</sup>
40	VASCA DI NEUTRALIZZAZIONE 50m <sup>3</sup>
41	TRASFORMATORE ELEVATORE
42	TRASFORMATORE DI UNITA'
43	TRASFORMATORE DI ECCITAZIONE
44	BOMBOLE AZOTO GVR
45	RECINZIONE IMPIANTO
46	VASCA RACCOLTA ACQUE PRIMA PIOGGIA 150m <sup>3</sup>
47	ANALIZZATORE FUMI
48	SERBATOIO GASOLIO 10m <sup>3</sup>
49	POZZO ACQUA GREZZA
50	SERBATOIO ACQUA POTABILE 100m <sup>3</sup>
51	INGRESSO SECONDARIO
52	DEPOSITO TEMPORANEO RIFIUTI

**DISEGNI DI RIFERIMENTO:**

PER RILIEVO PLANOALTIMETRICO VEDI DIS. N. 0328 AXYAEC001  
PER AEROFOTOGRAMMETRIA CON INSERIMENTO PLANIMETRIA  
GENERALE IMPIANTO VEDI DIS. N. 0328 AOVVBP007

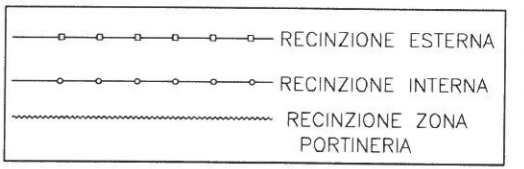

**NOTE:**

QUOTA DI RIFERIMENTO  
EL. 0.00 = 86.80 m. SOPRA IL LIVELLO MARE

Rev.	St. rev.	St. sc.	Descrizione	Kind of revision	Prepared	Checked	Verified	Sanitized	Approved	Date	
7	1		REVISIONATO DOVE INDICATO CON	1	N.E.	SCOTTI			FASCE	BERTELLI	21-03-08
6	1		REVISIONATO DOVE INDICATO CON	2	N.E.	SCOTTI			FASCE	BERTELLI	07-03-07
5	1		REVISIONATO DOVE INDICATO CON	3	N.E.	SCOTTI			FASCE	BERTELLI	18-01-07
4	1		REVISIONATO DOVE INDICATO CON	4	N.E.	SCOTTI			FASCE	BERTELLI	27-10-06
3	1		REVISIONATO DOVE INDICATO CON	5	N.E.	SCOTTI			FASCE	BERTELLI	10-04-06
2	1		REVISIONATO IN ACCORDO ALLA REV. 3 DELLA SITO		N.E.				FASCE	BERTELLI	24-11-05
1	1		MODIFICATO COME INDICATO		N.E.				FASCE	BERTELLI	10-10-05
0	1		PRIMA EMISSIONE		N.E.				FASCE	BERTELLI	28-05-05

Project: 0328AUVBP001-1.7

Commissio no: 0328

Emittente: RIZZONI 2X400 MW

Scale: 1:500

**ANSALDO**  
Ansaldo Energia s.p.a.

**PLANIMETRIA E SISTEMAZIONE GENERALE IMPIANTO**

Code structure: 0328AUVBP001

Revision: 1

Page: 1 of 1