
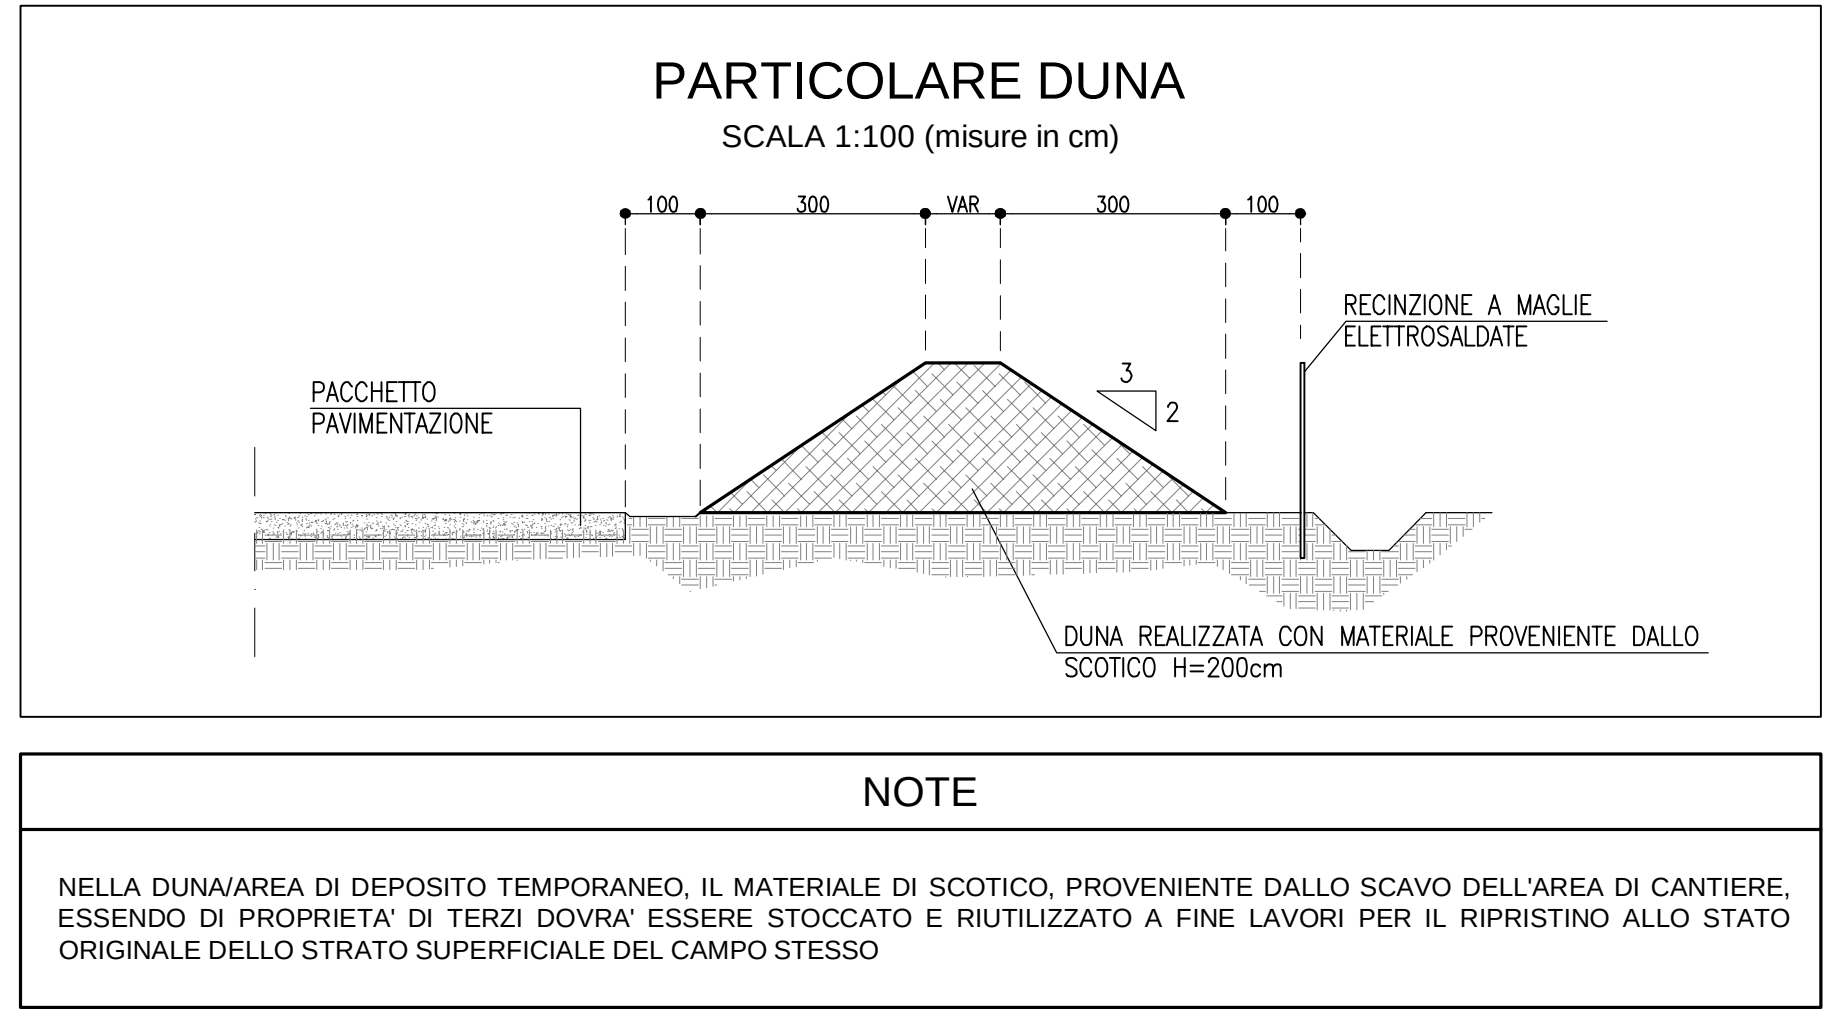
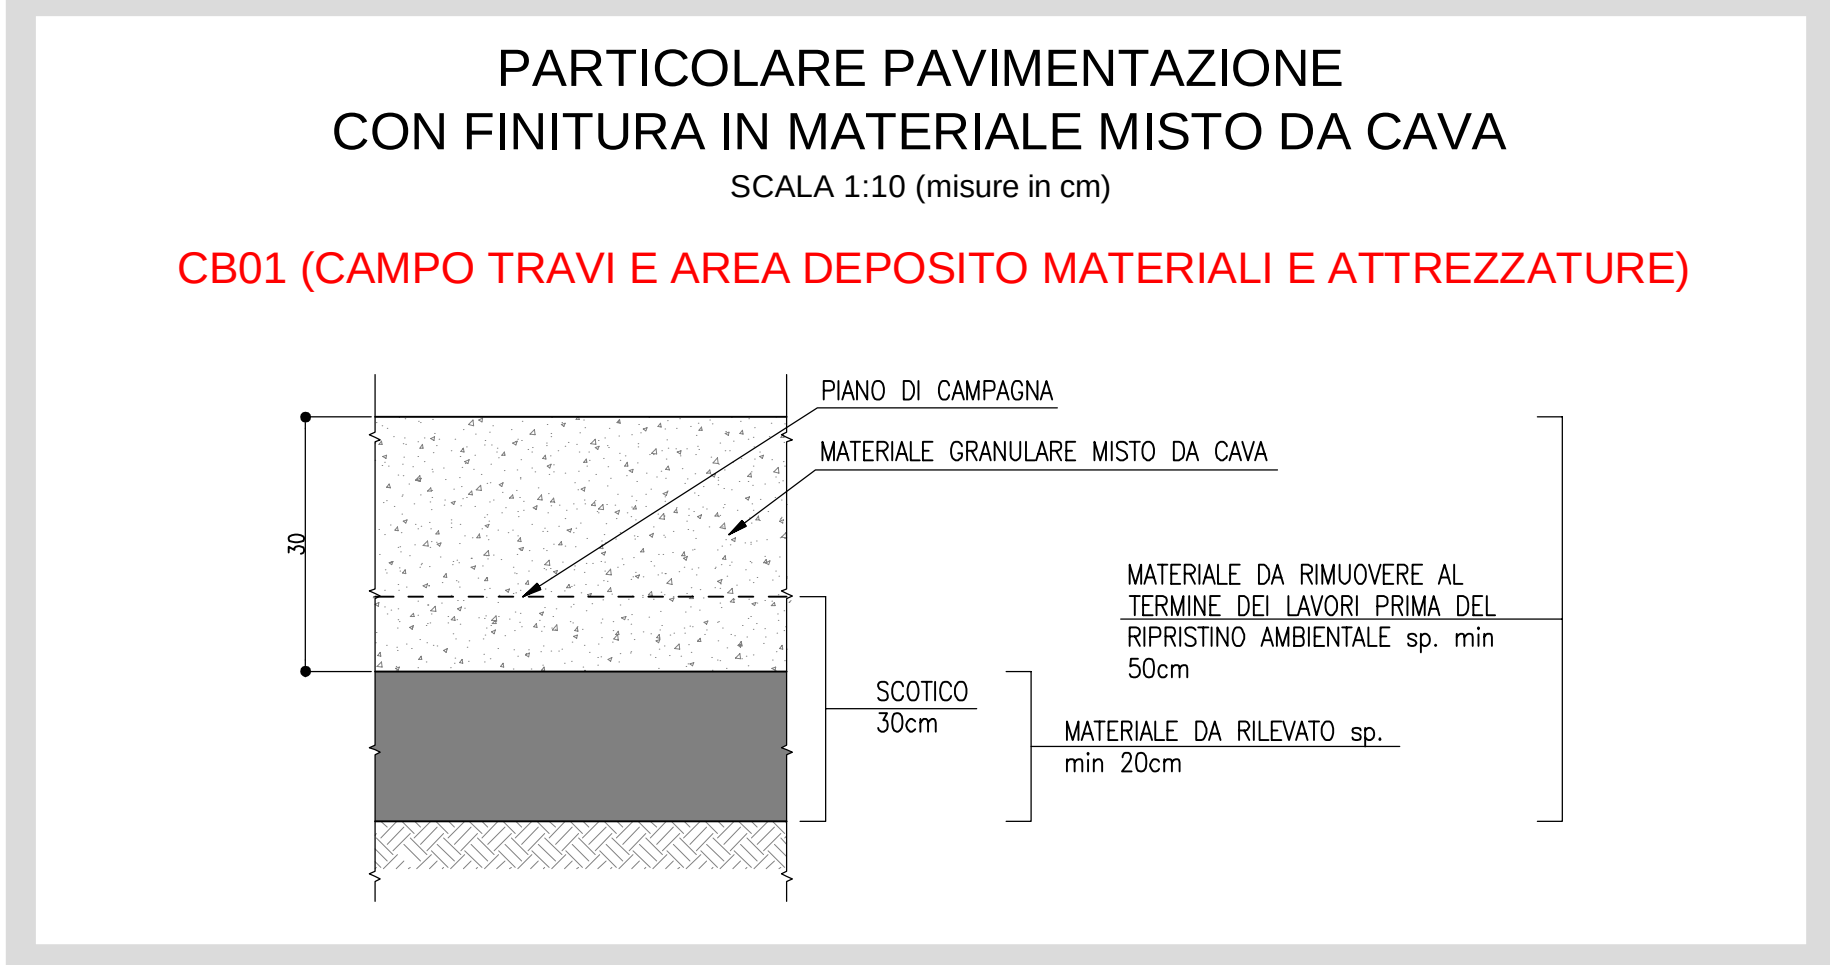
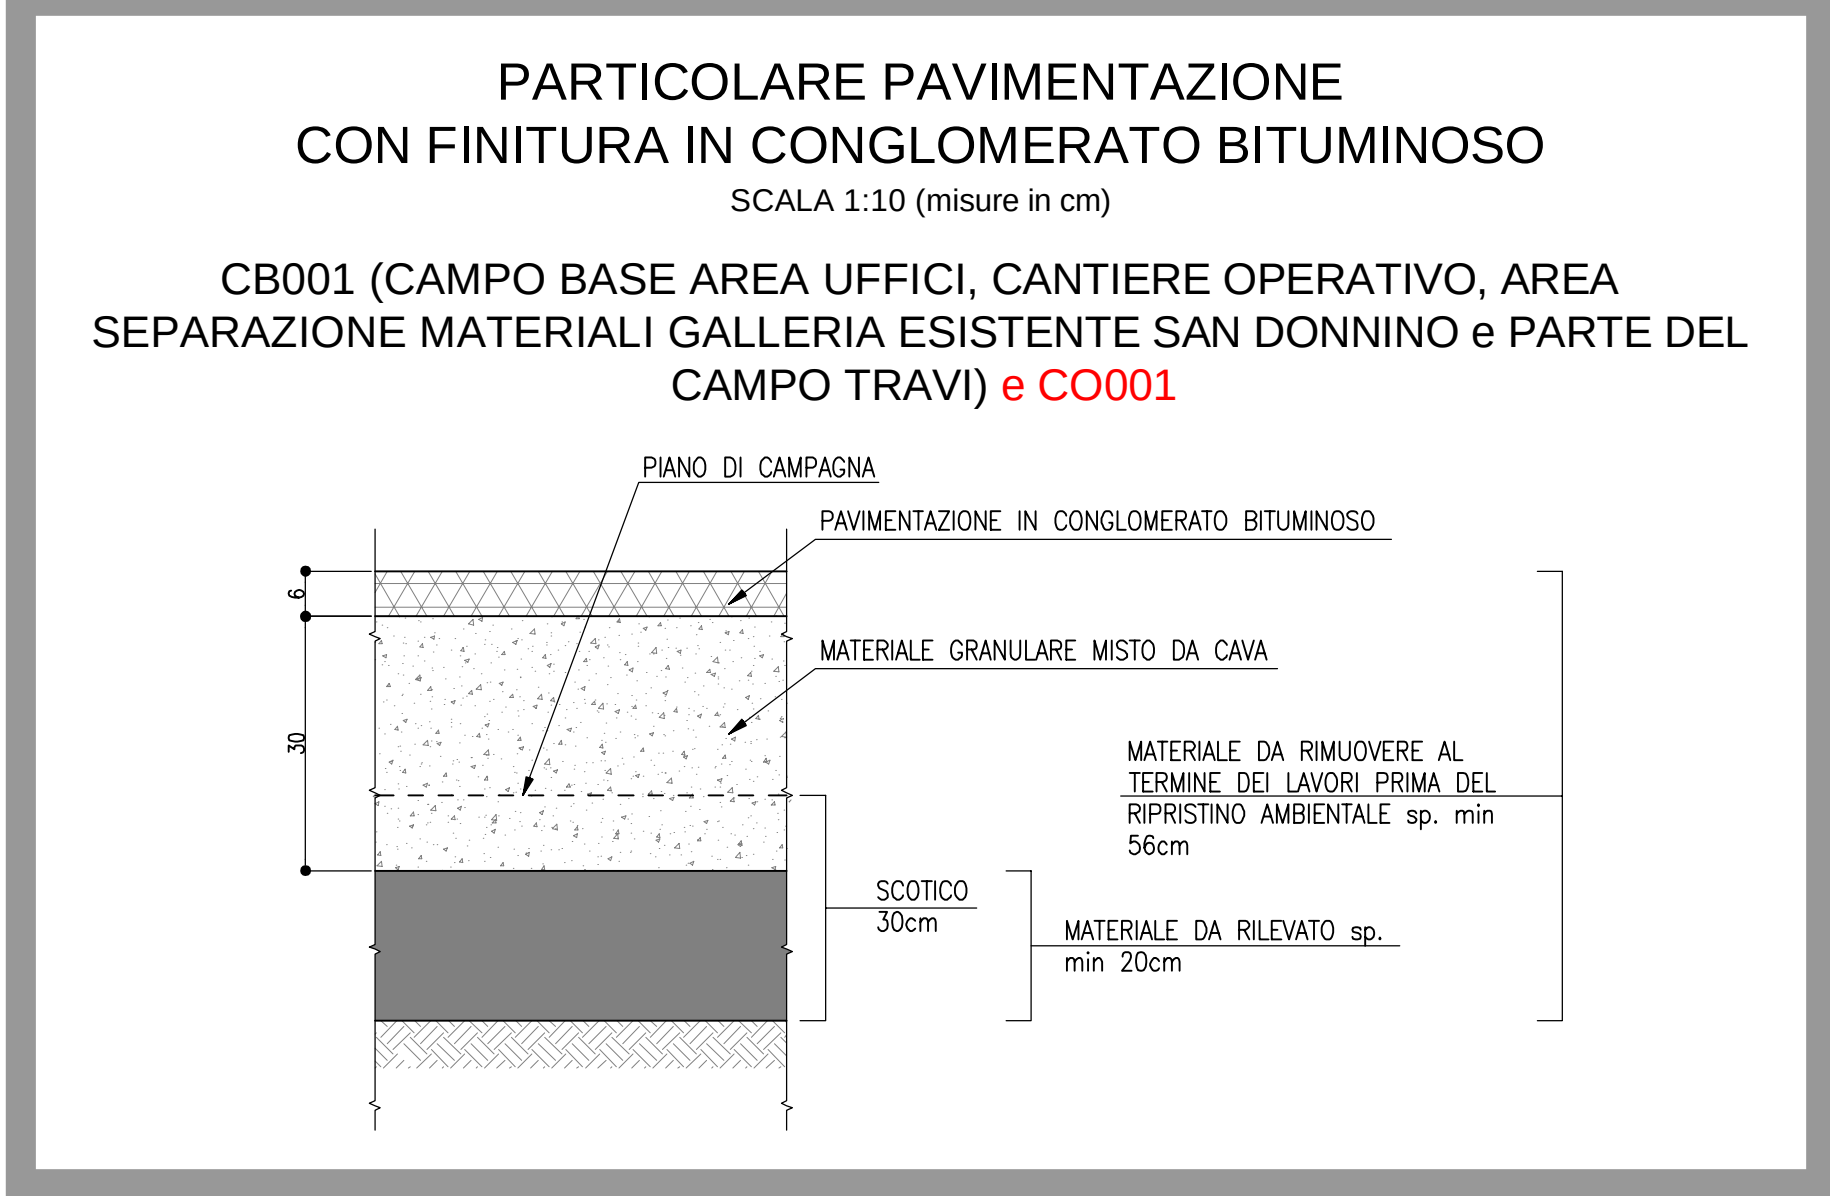
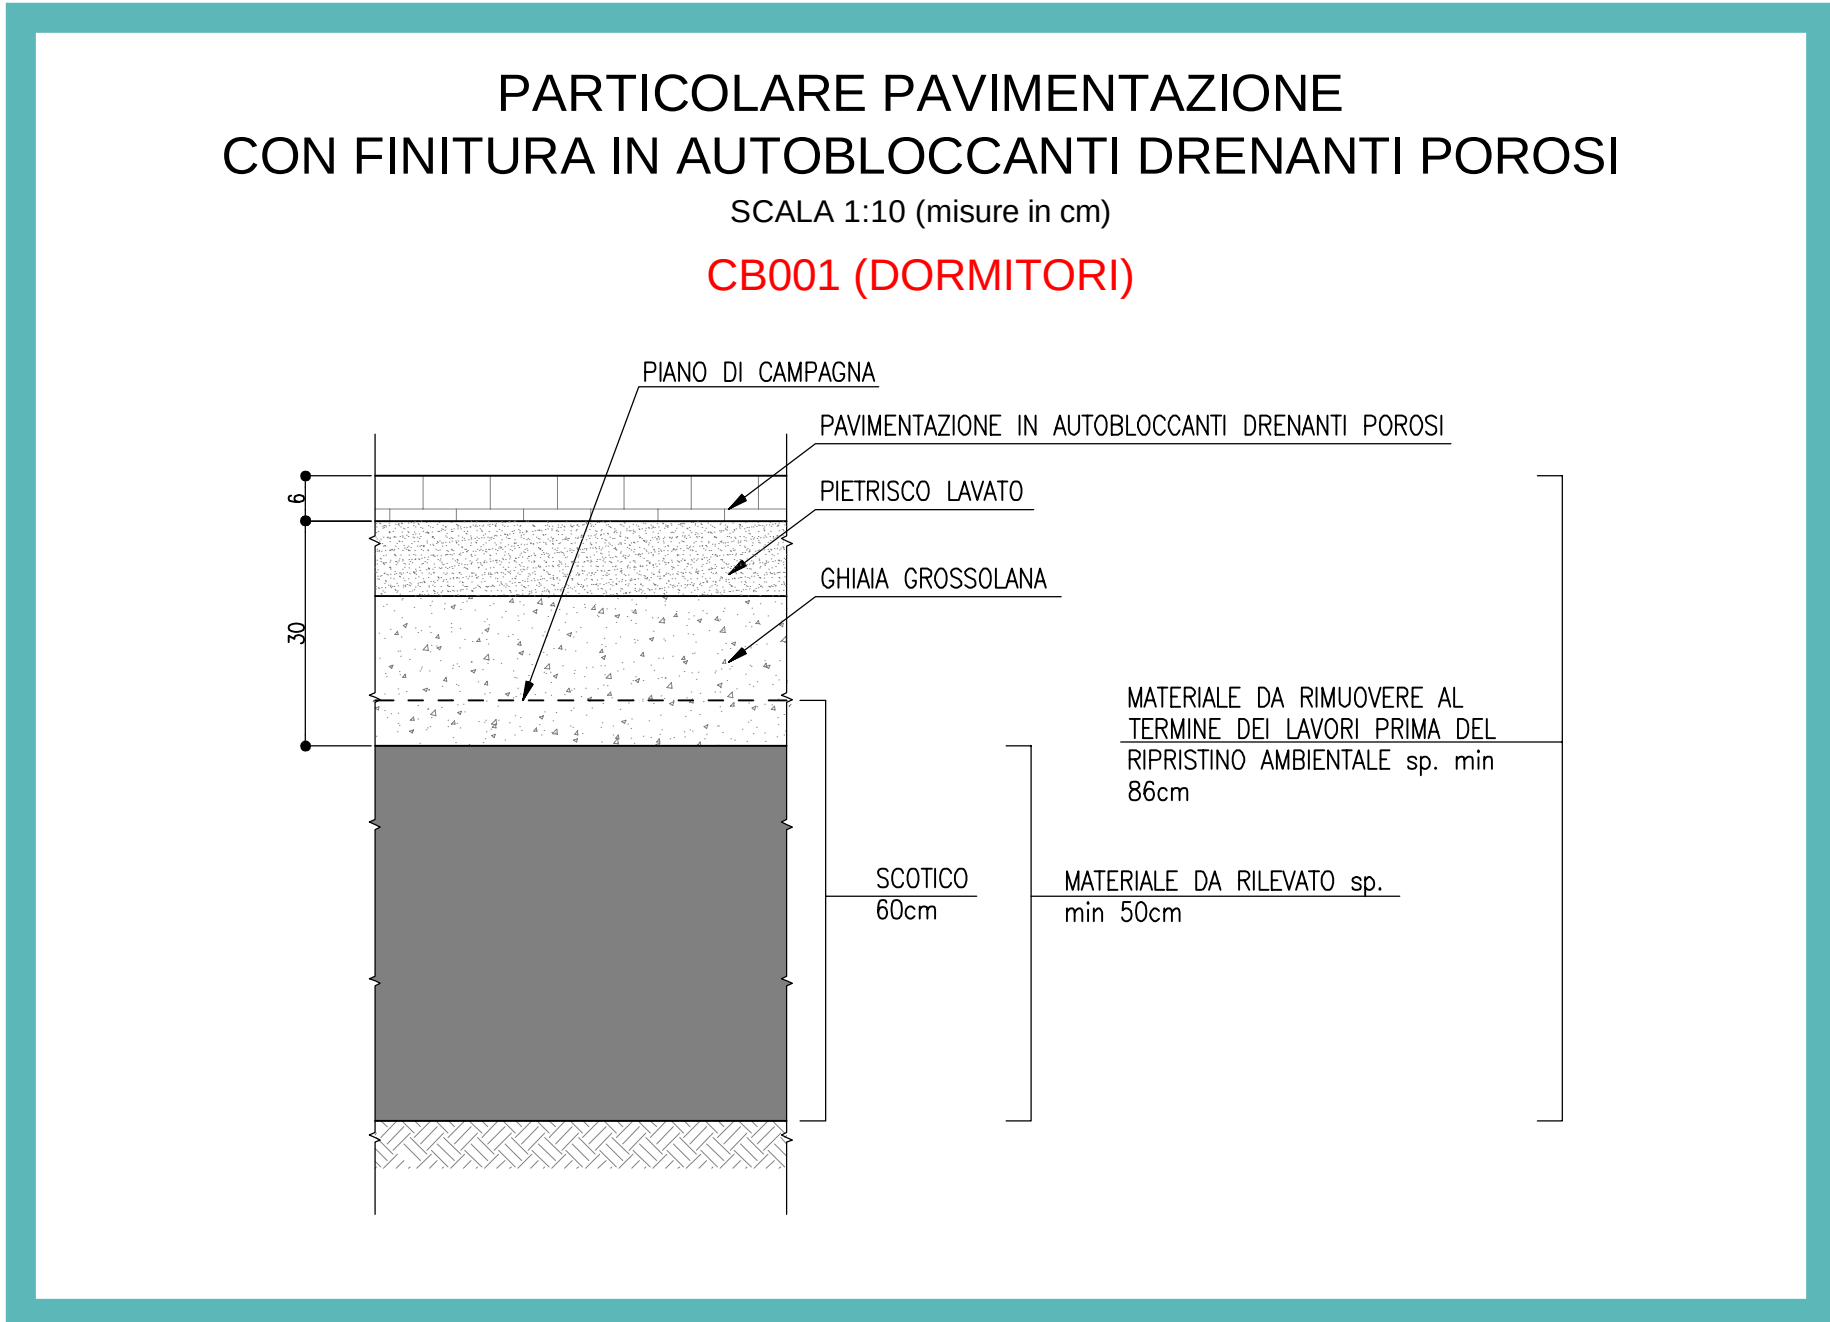
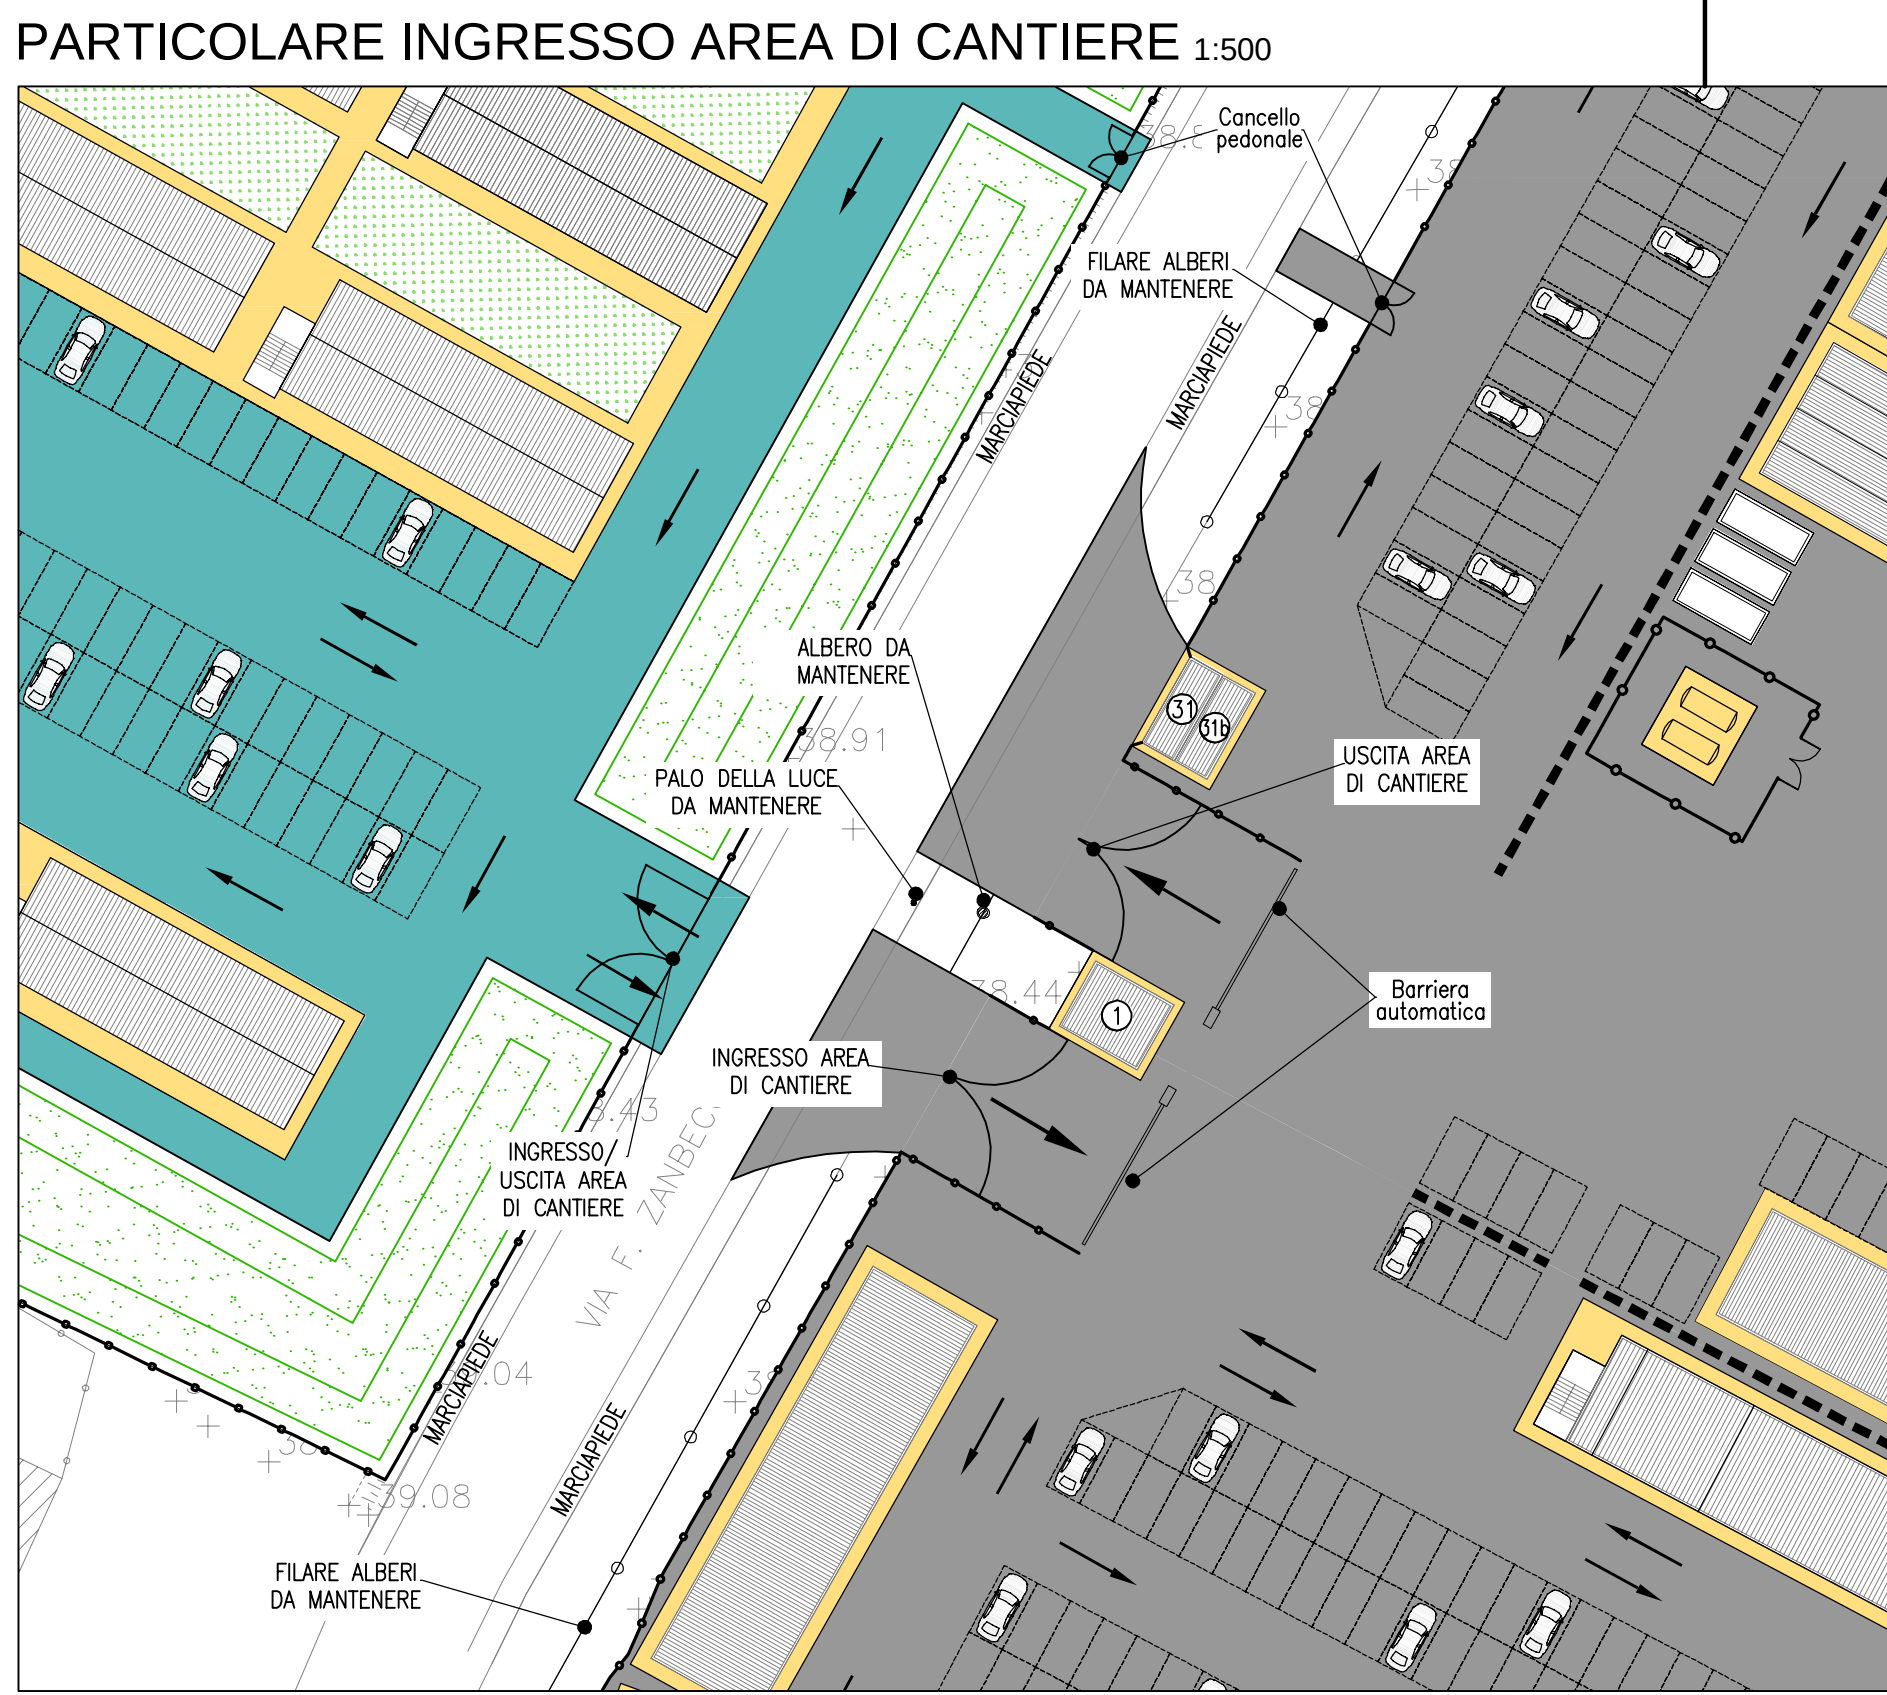


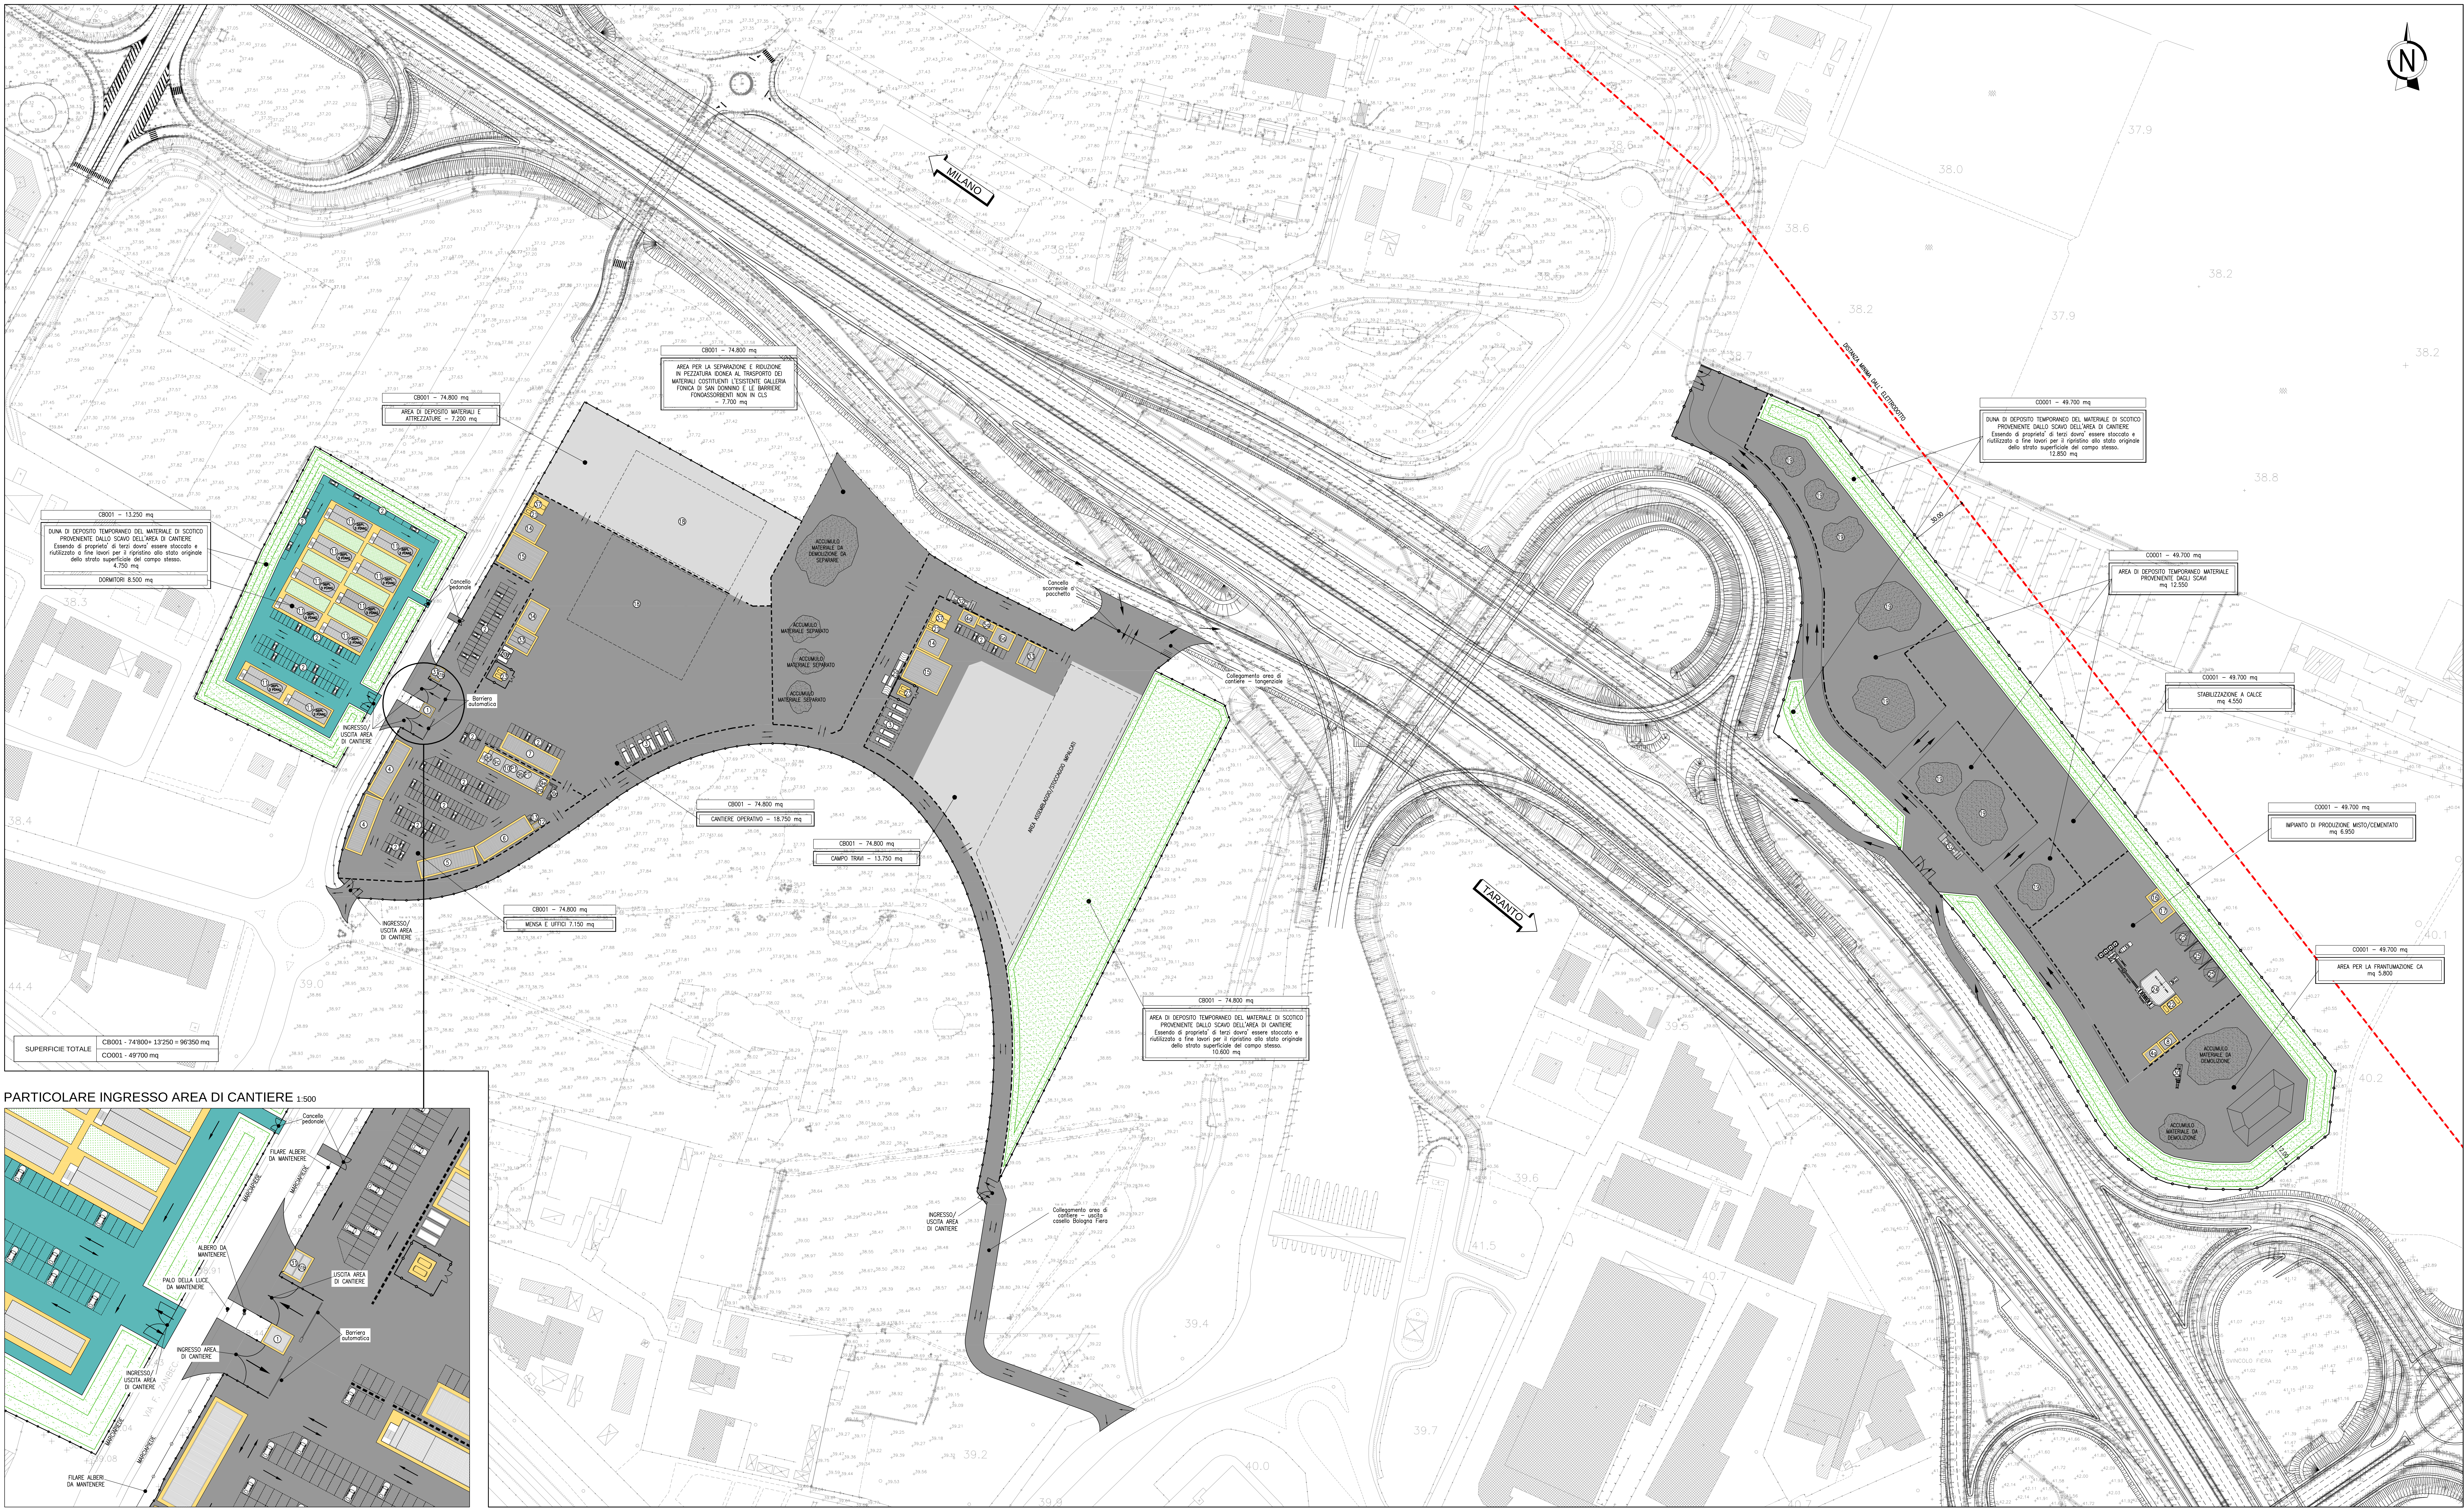

LEGENDA APPRESTAMENTI DI CANTIERE			
	N°	mq	mq
1	GUARDIA INGRESSO CANTIERE (5x4)	1	30
2	PARCHeggio AUTOVETTURE (2,5x4)	286	1215
3	AREA DI SOSTA MEZZI DI CANTIERE (5x13)	11	65
4	UFFICIO IMPRESA (2x6)	2	240
4a	UFFICIO IMPRESA (2x6)	2	40
5	UFFICIO D.L. (2x6)	1	240
5a	UFFICIO D.L. (2x6)	1	20
6	UFFICIO SUBAPPALTATORI (2x6)	1	240
6a	UFFICIO SUBAPPALTATORI (2x6)	1	80
7	BOX LOCALI SPOGLIATOIO (2x6)	1	240
8	SERVIZIO IGIENICILAVABWC (2x6)	1	40
9	INGRESSO MENSA (7)	-	-
9a	SALA MENSA (7)	-	-
9b	CUCINA (7)	-	-
9c	DISPENSA (7)	-	-
9d	SERVIZIO MENSA (7)	-	-
10	LOCALE E RITROVO (2x6) (7) PIANO PRIMO	1	280
11	LOCALI DORMITORIO PER 36 PERSONE SU 3 PIANI (22,26x4,5) (7)	10	165,84
12	BOX INFERMERIZZAZIONE PRONTO SOCCORSO (5x12) (7)	1	125
13	PUNTO INCONTRO EMERGENZA L18 (2x6)	1	125
14	BOX MAGAZZINO ATTREZZATURE E MATERIALI PER CANTIERE (10x12)	2	120
15	DEPOSITO SPECIFICA DI CANTIERE (10x12)	2	240
16	BOX MAGAZZINO ATTREZZATURE E MATERIALI PER IMPIANTO MISTO	1	30
17	DEPOSITO SPECIFICA IMPIANTO MISTO (7x12)	1	60
18	AREA DI STOCCAGGIO MATERIALI E ATTREZZATURE	-	-
19	AREA DI DEPOSITO TEMPORANEO MATERIALE PROVENIENTE DAGLI SCAVI	-	-
20	ZONA RACCOLTA RIFIUTI	-	-
21	CISTERNA ACQUA SANITARIA	2	15
22	CISTERNA ACQUA PER IMPIANTI	1	-
23	SERBATOIO CARBURANTE	1	-
24	IMPIANTO DI BENTONAGGIO	1	-
25	AREA STOCCAGGIO RIFIUTI	1	-
26	PESA PONTE CON CABINA DI STRUMENTAZIONE	1	-
27	IMPIANTO MOBILE DI FRANTUMAZIONE	1	-
28	PUNTO DI CONSEGNA ENEL (8,6x2,5)	1	-
29	CABINA MTBT CAMPO BASE (8,6x2,5)	1	-
30	LAVAGGIO RIFIUTI	2	-
31	CONTAINER STOCCAGGIO MATERIALI E ATTREZZATURE (2,5x12)	8	30
32	UFFICIO MANUTENZIONE (5x10)	1	140
33	GRUPPI ELETTROGENI (8x5)	2	70

autostrade per l'Italia

AUTOSTRADA (A14): BOLOGNA - BARI - TARANTO
TRATTO: BOLOGNA BORGO PANIGALE - BOLOGNA SAN LAZZARO

POTENZIAMENTO IN SEDE DEL SISTEMA
AUTOSTRADALE E TANGENZIALE DI BOLOGNA
"PASSANTE DI BOLOGNA"
PROGETTO ESECUTIVO

CANTIERIZZAZIONE E FASI DEI LAVORI

AREE DI CANTIERE, VIABILITA', CAVE E DEPOSITI
CB001 / CO001 - Campo Base e Cantiere Operativo (Lotto 1)

Planimetria di progetto e particolari costruttivi



VERO DEL COMMITTENTE	VERO DEL CONCESSIONARIO
autostrade per l'Italia	autostrade per l'Italia