




SEZIONE A-A' - STATO DI FATTO
1:50
demolizioni

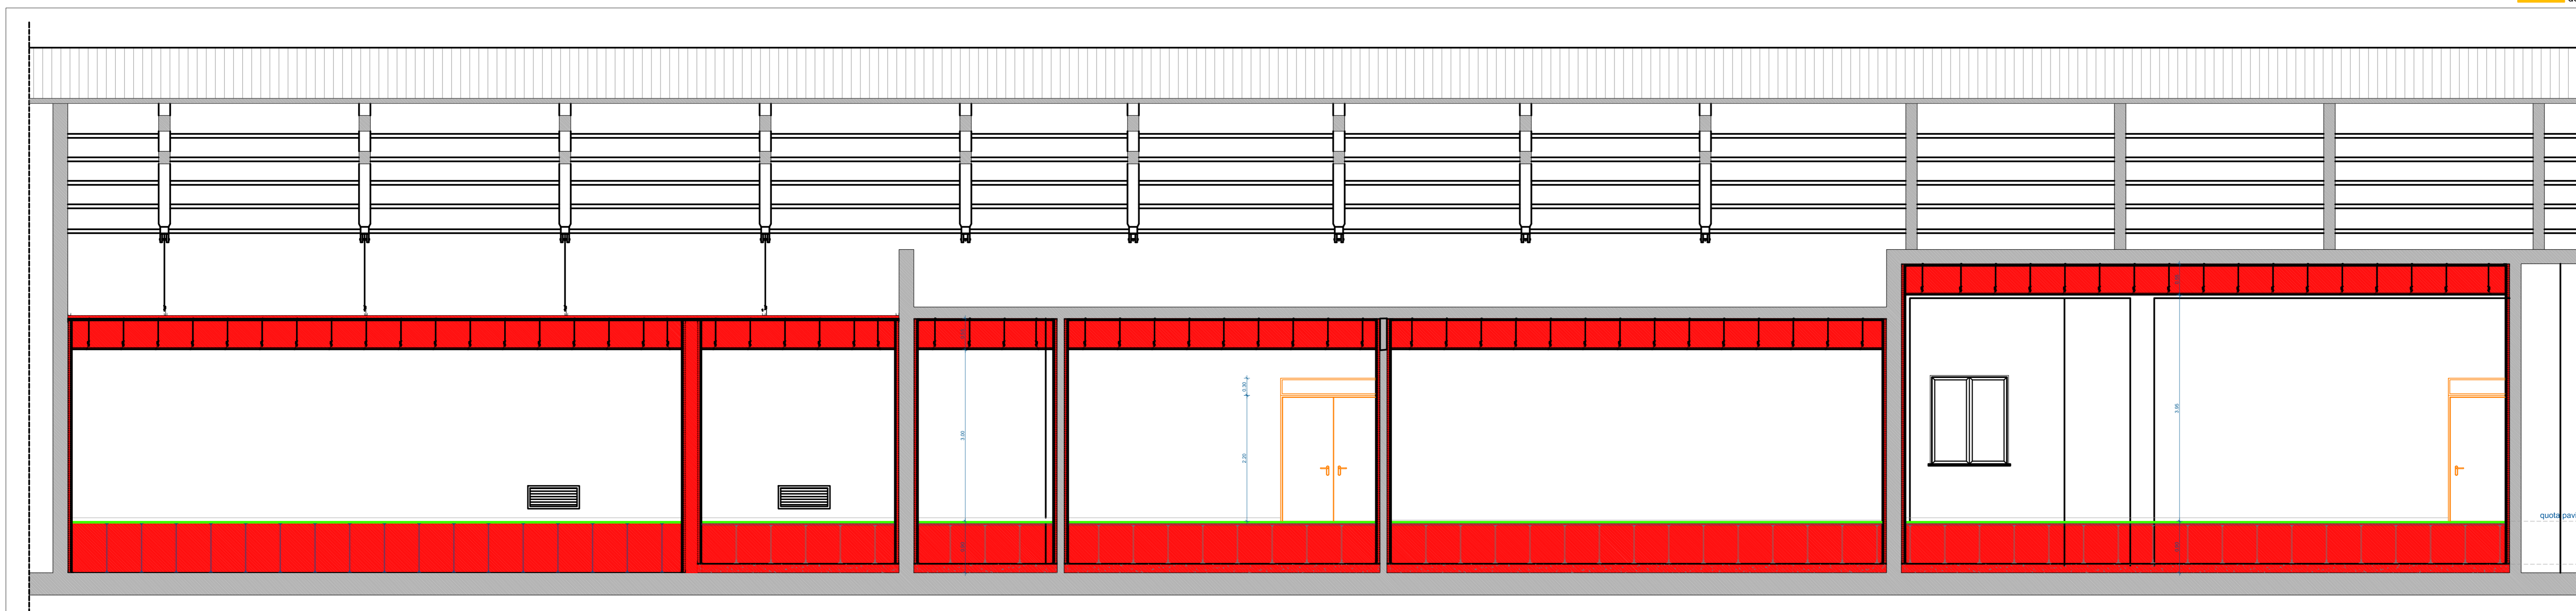

SEZIONE A-A' - PROGETTO
1:50
nuove costruzioni

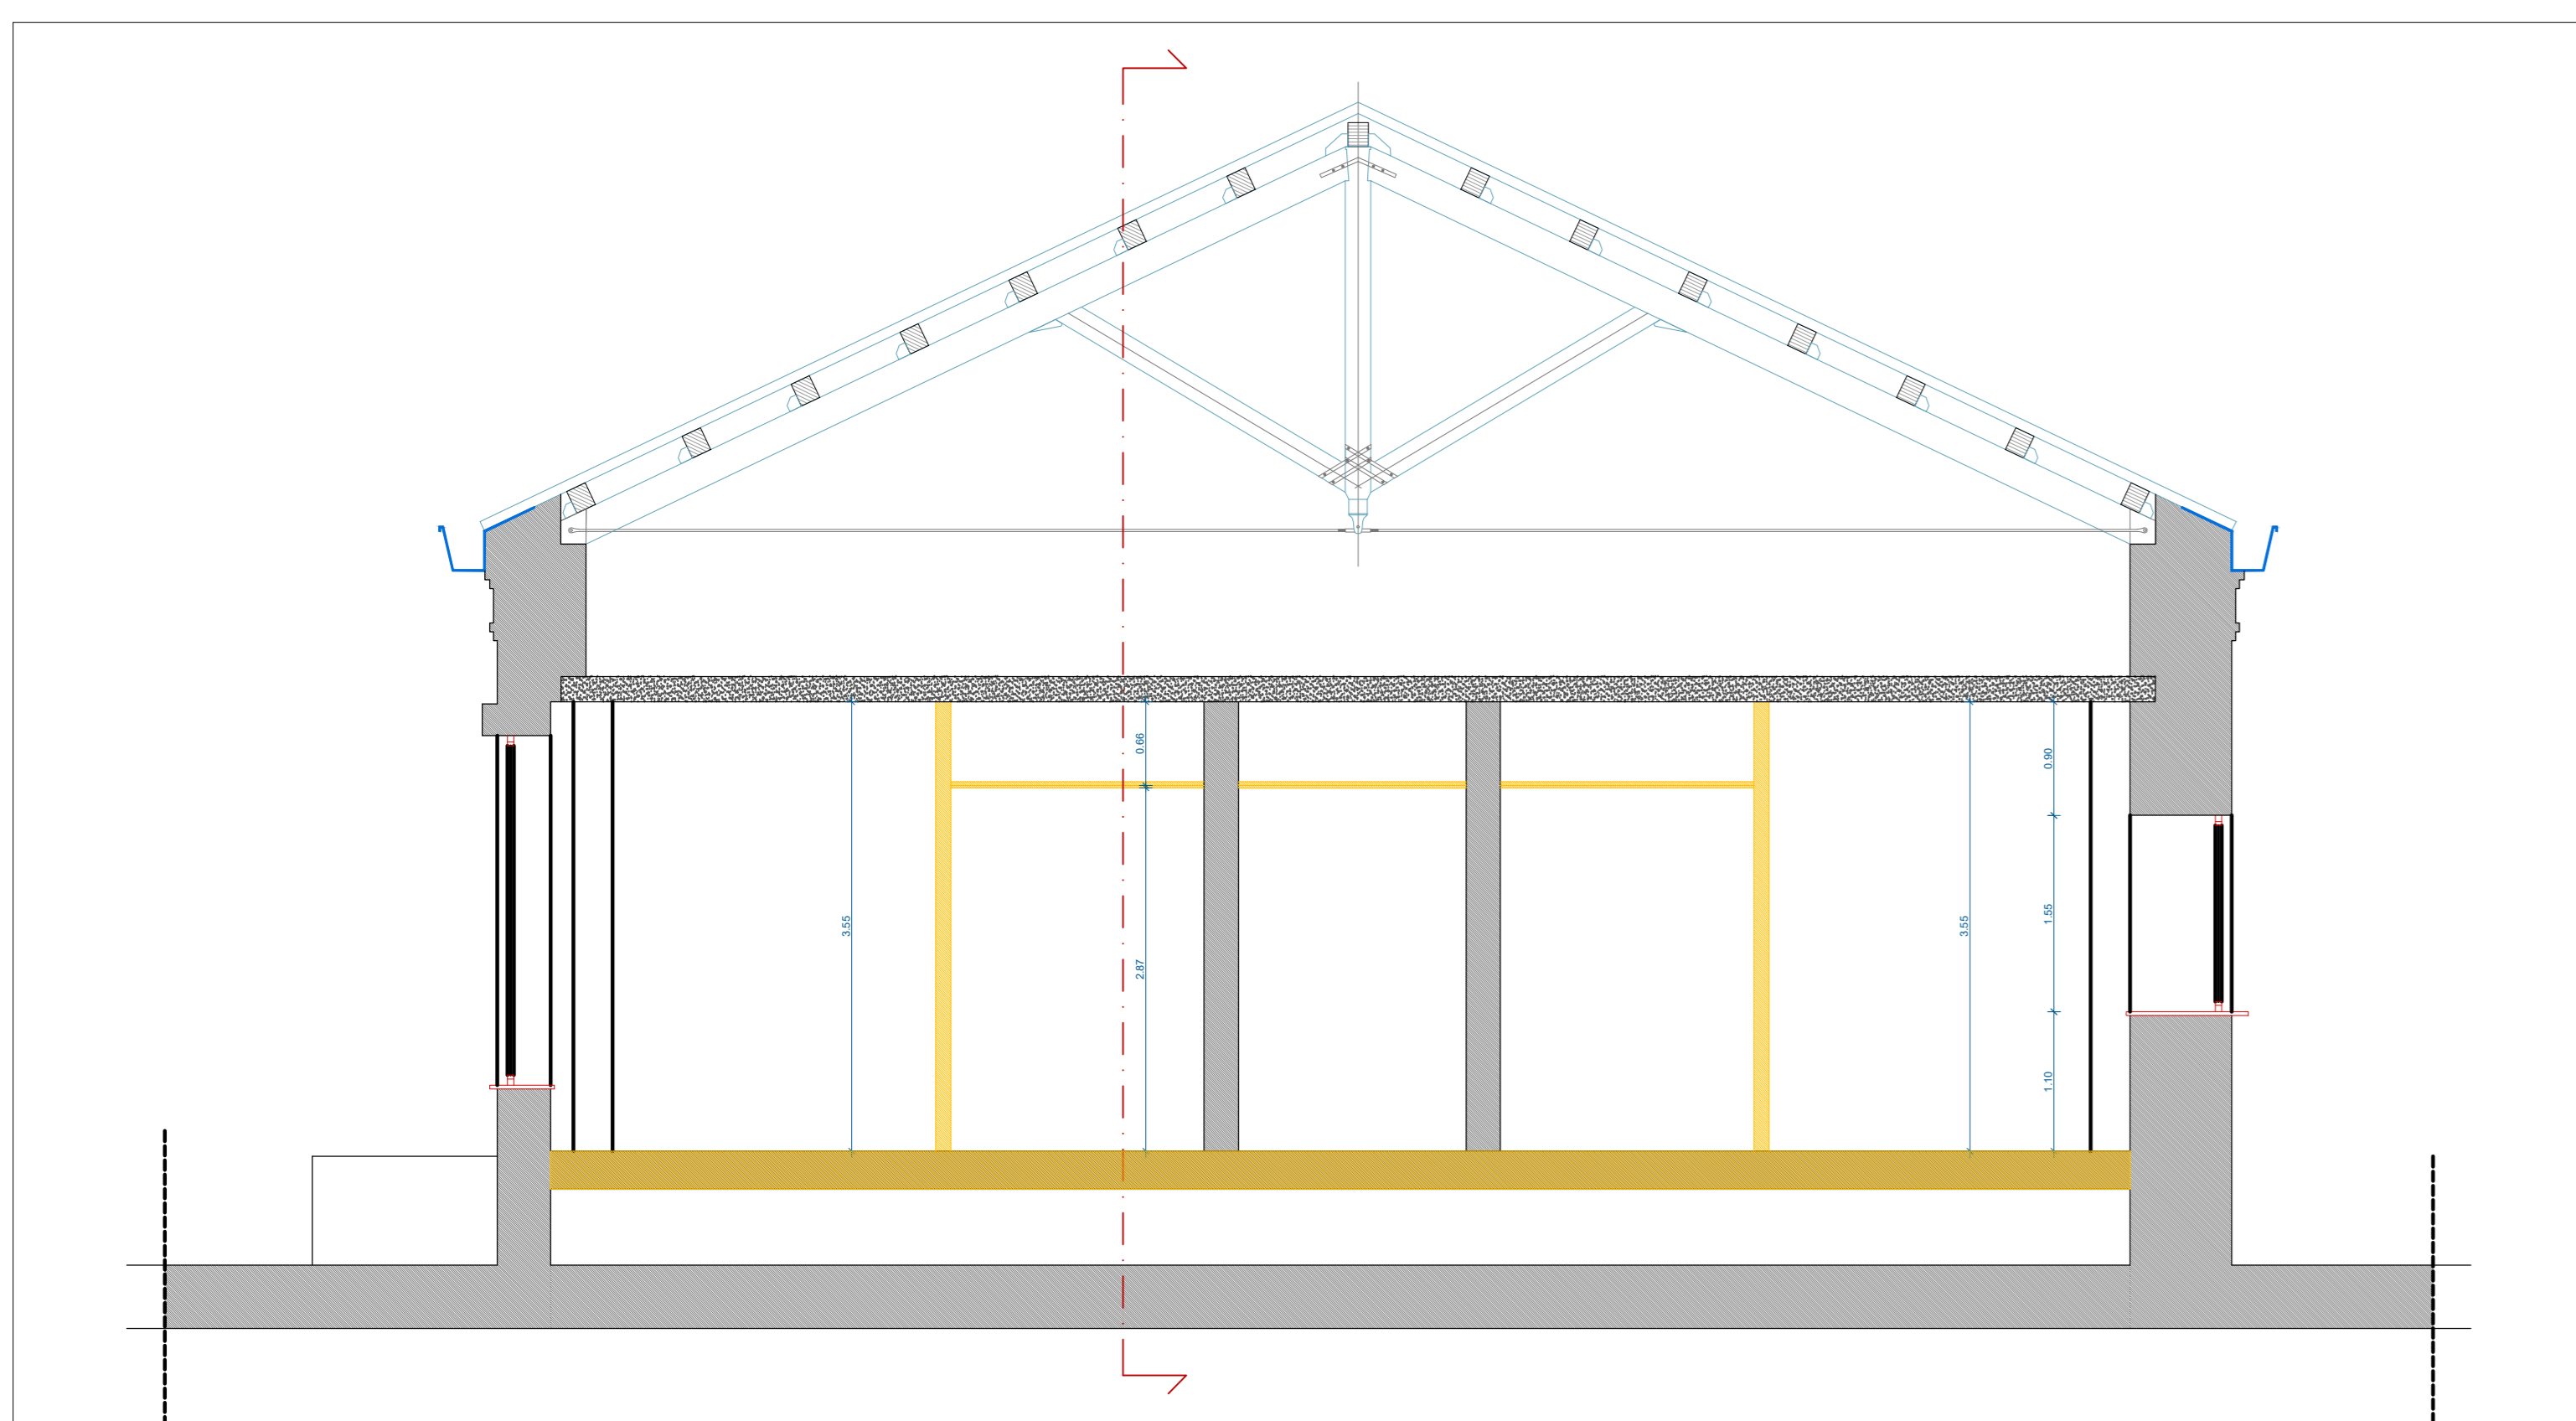

SEZIONE B-B' - STATO DI FATTO
1:50
demolizioni

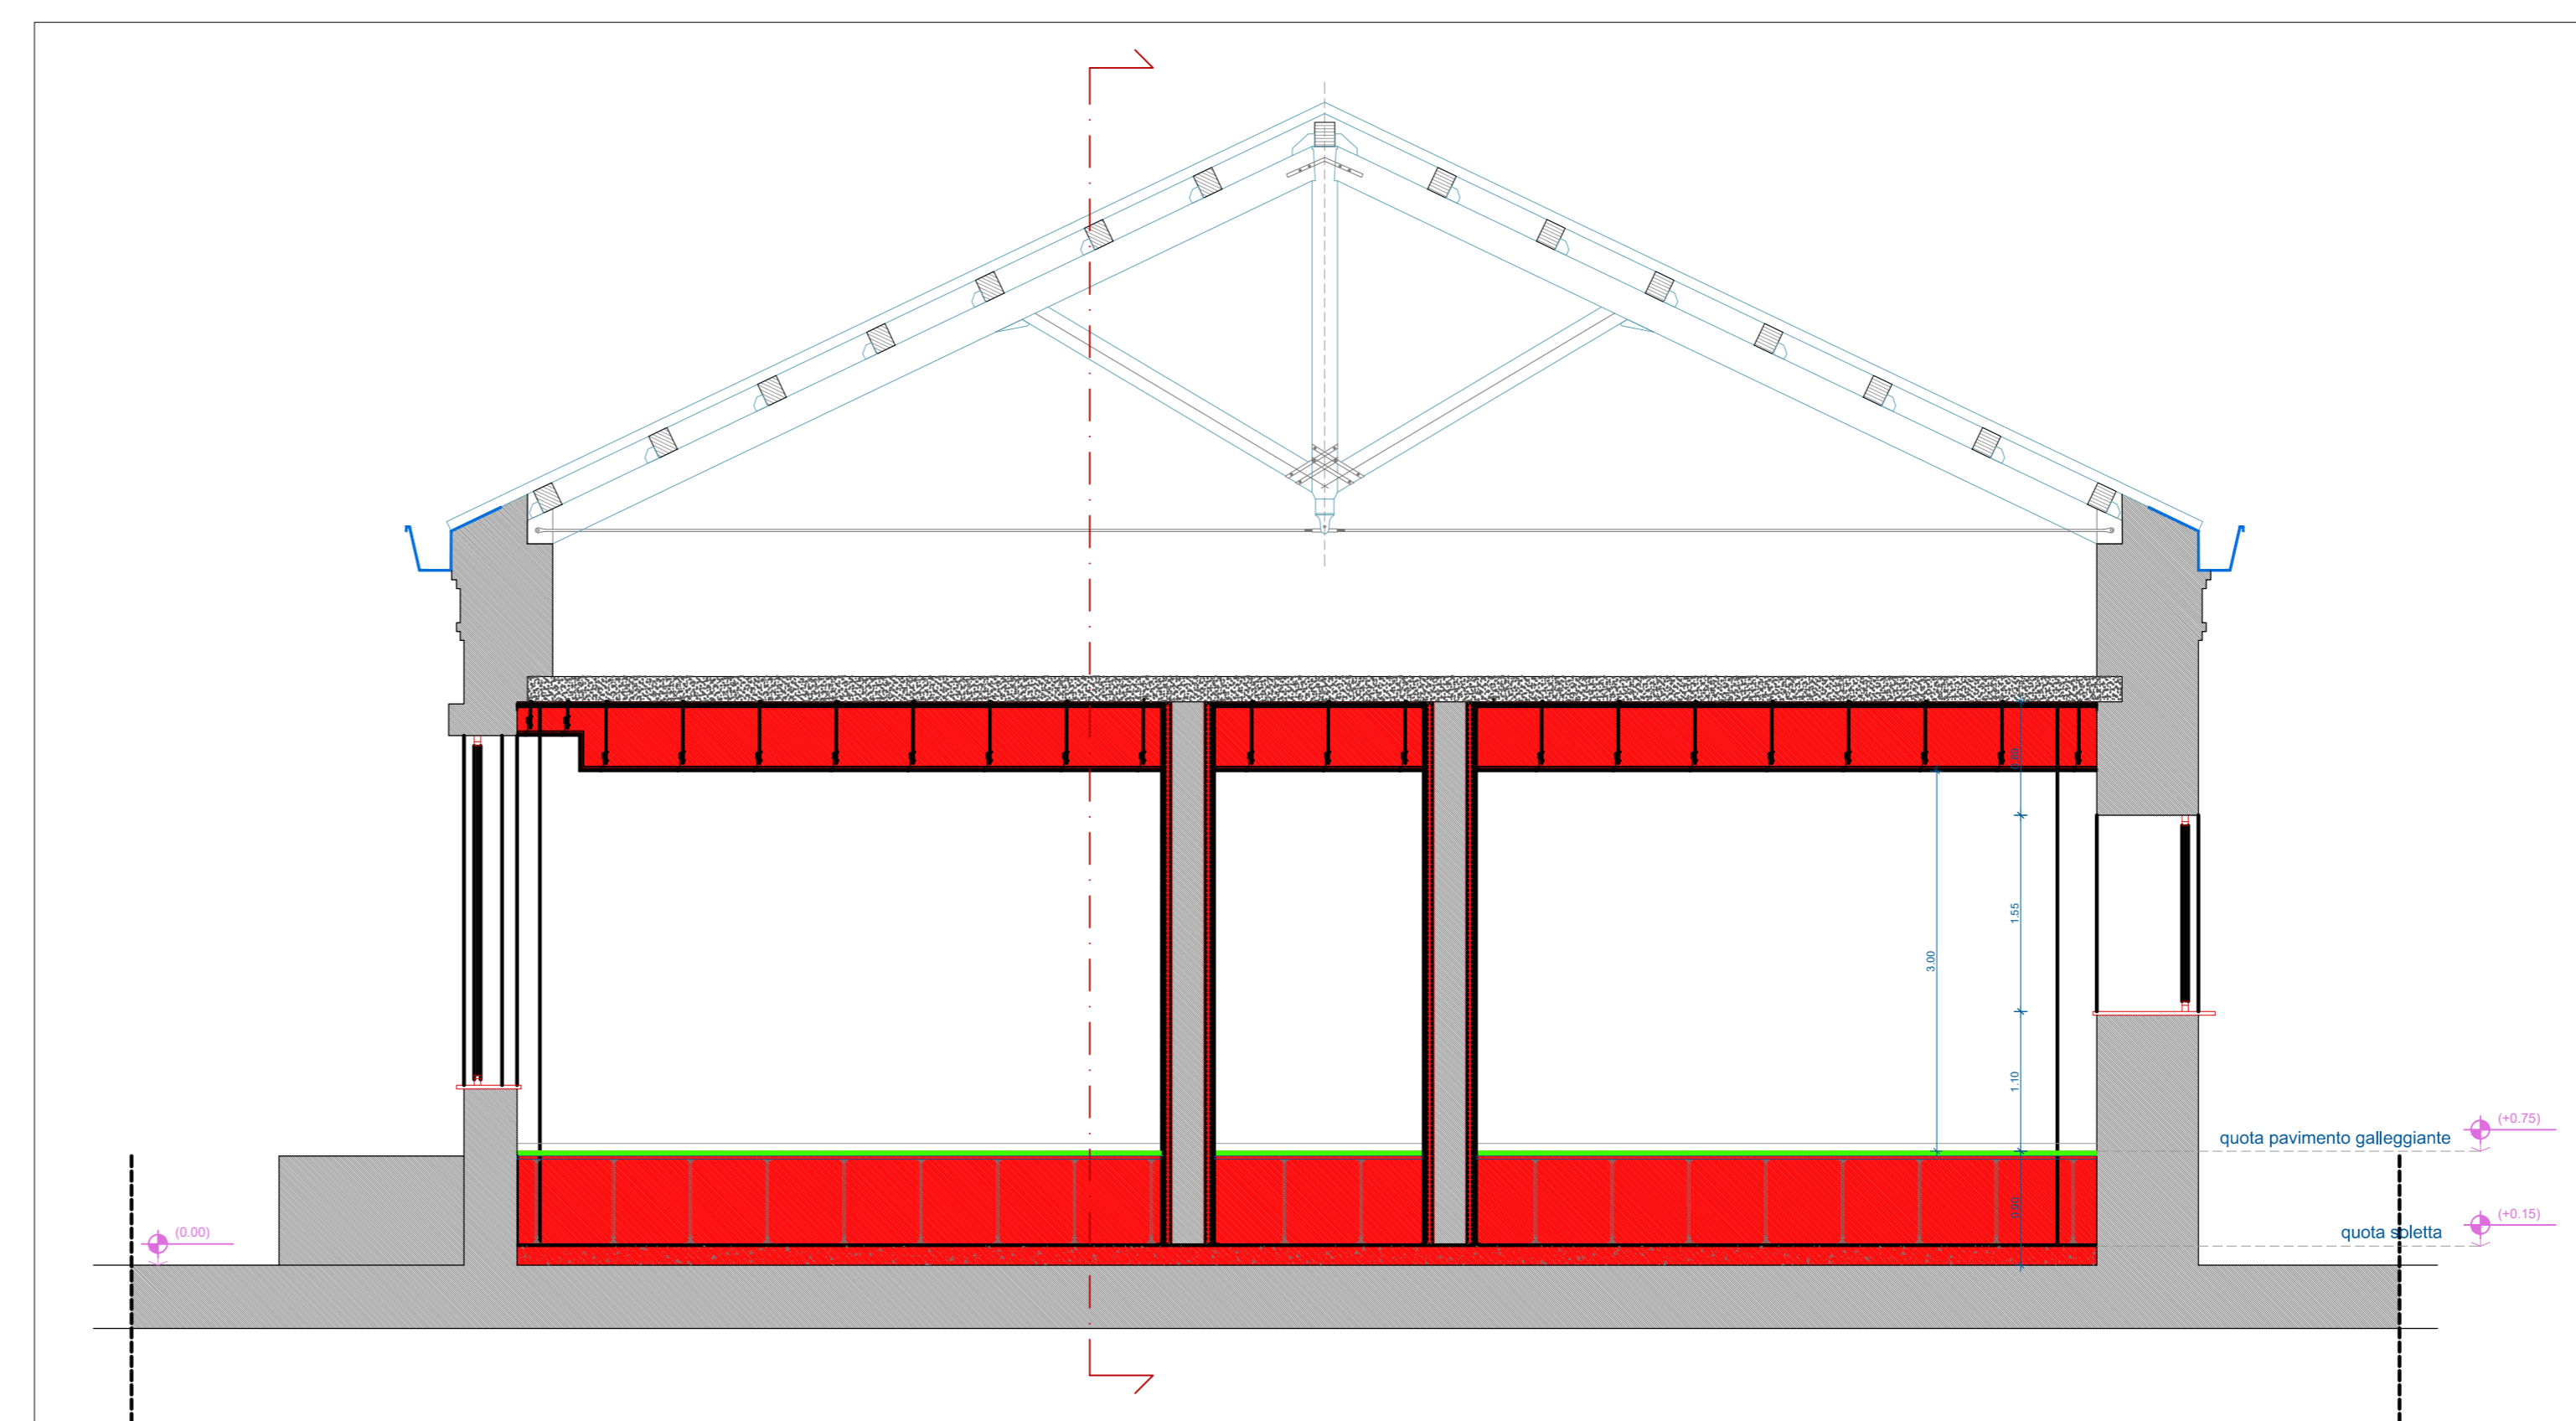

SEZIONE B-B' - PROGETTO
1:50
nuove costruzioni

Tracciabilità delle Revisioni

Rev.	Rev. ESE.	Data	CD	Data CO	Autore	Verificatore	Approvatore	Validazione / RAS	Autorizzatore	Descrizione della Revisione
00.00	A	03/03/2022			K. Gennari-S. Sironi	N. Parisi	L. Minguzzi		M. Costantini	Prima Emissione

COMMITTENTE: 
ALTA SORVEGLIANZA: 

GENERAL CONTRACTOR: 
INFRASTRUTTURE FERROVIARIE STRATEGICHE DEFINITE DALLA LEGGE OBIETTIVO N. 443/01
LINEA A.V. /A.C. TERZO VALICO DEI GIOVI
PROGETTO ESECUTIVO
NUOVO PCS DI GENOVA TEGLIA

FABBRICATO AD L:
DEMOLIZIONI / COSTRUZIONI - SEZIONI

GENERAL CONTRACTOR CONSORZIO COCIV		DIRETTORE LAVORI VALIDI PER COSTRUZIONE	SCALA :
IL PROGETTISTA INTEGRATORE	Data:		
COMMESSA	LOTTO	FASE	ENTE
1651	03	E	CM
TIPO DOC.	OPERA/DISCIPLINA	PROGR.	REV.
MZ	LFH300	001	A
FOGLIO	001-001		

Progettazione:

Rev.	Descrizione	Redatto	Data	Verificato	Data	Approvato	Data	IL PROGETTISTA
A	Emissione		27/04/2022		27/04/2022		27/04/2022	
B								
C								

File: 021010001000001.dwg
Cod. origine: 021010001000001
CUP: F81H92000000008