D.Proprietà di Italferr-Nel D.Lgs.6-4. 2003 sul diritti d'autore
è vietata ogni forma di riproduzione anche parziale o trasmissione a terzi senza autorizzazione scritta da parte di Italferr-Art.2 D.Lgs.30/4 vietata senza autorizzazione scritta da parte di Italferr-Art.2 D.Lgs.30/4

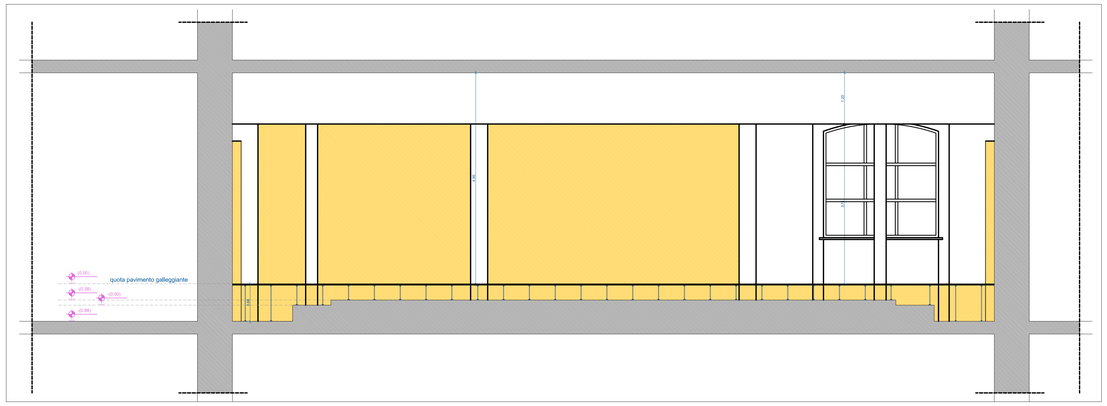

SEZIONE A-A' - NUOVA SALA SERVER TVG

1:50

demolizioni

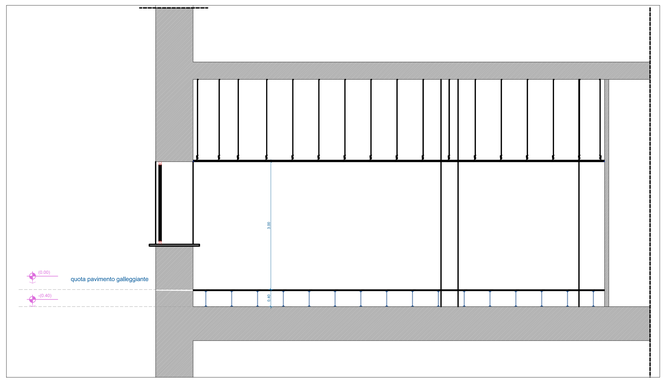

SEZIONE D-D' - POST. TVG E NODO GE

1:50

EDIFICIO PSC

Scala 1:200

area oggetto di intervento

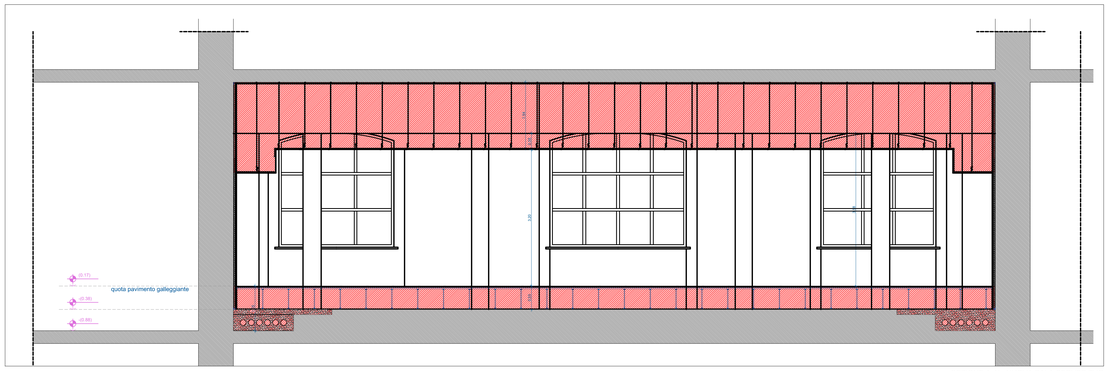

SEZIONE A-A' - NUOVA SALA SERVER TVG

1:50

nuove costruzioni

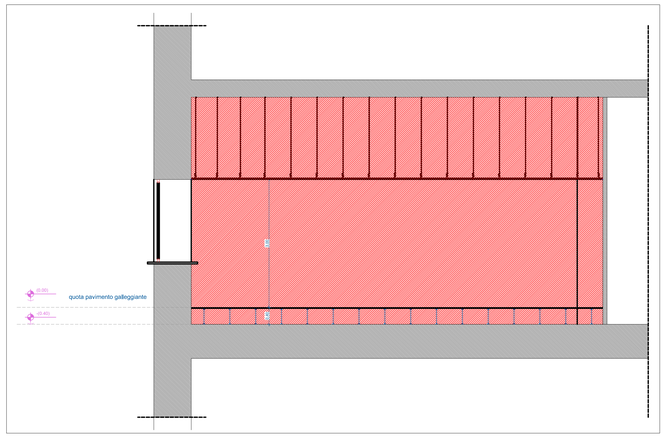

SEZIONE D-D' - POST. TVG E NODO GE - PROGETTO

1:50

nuove costruzioni

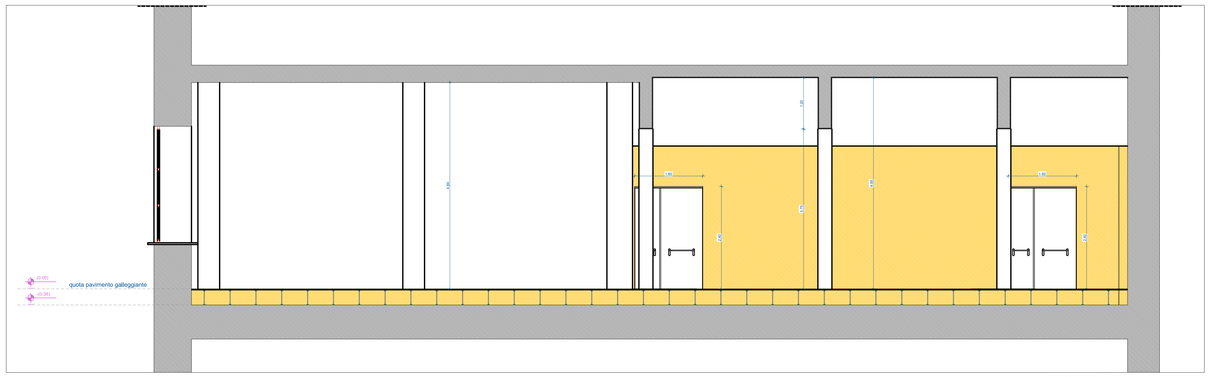

SEZIONE B-B' - NUOVA SALA SERVER TVG

1:50

demolizioni

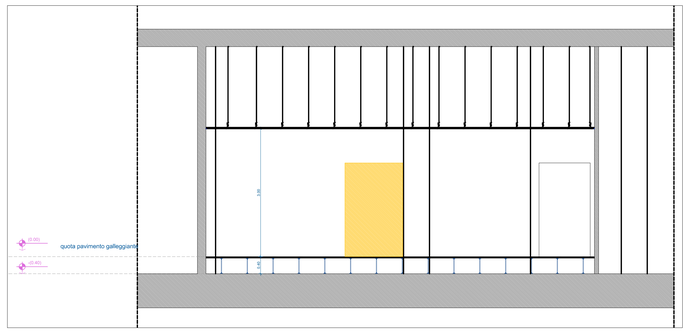

SEZIONE C-C' - POST. TVG E NODO GE

1:50

demolizioni

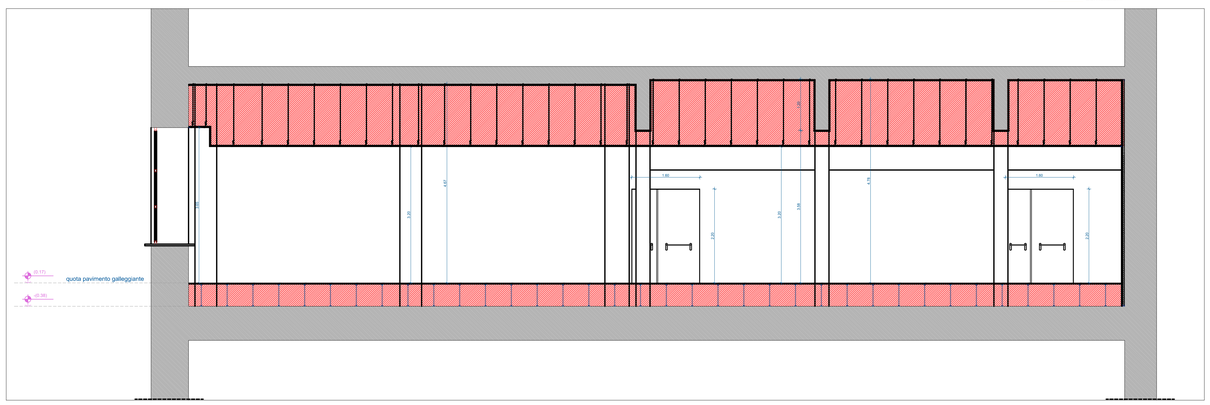

SEZIONE B-B' - NUOVA SALA SERVER TVG - PROGETTO

1:50

nuove costruzioni

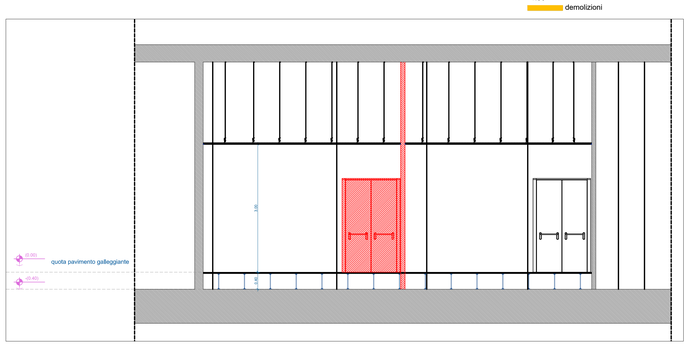

SEZIONE C-C' - POST. TVG E NODO GE - PROGETTO

1:50

nuove costruzioni

Tracciabilità delle Revisioni

Rev.	Rev. Ed.	Data	CO	Data CO	Autore	Verificatore	Approvatore	Validatore RAMS	Autorizzatore	Descrizione della Revisione
00.00	A	27/04/2022	-	-	E.Carnevale - V.Salmoiraghi	N. Parisi	L. Marcogiu		M. Castranni	Prima Emissione

COMMITTENTE:

RFI RETE FERROVIARIA ITALIANA
GRUPPO FERROVIE DELLO STATO ITALIANE

ALTA SORVEGLIANZA:

ITALFERR
GRUPPO FERROVIE DELLO STATO ITALIANE

GENERAL CONTRACTOR:

COCIV
Consorzio Collegamenti Integrati Veloci

INFRASTRUTTURE FERROVIARIE STRATEGICHE DEFINITE DALLA LEGGE OBIETTIVO N. 443/01

LINEA A.V. /A.C. TERZO VALICO DEI GIOVI
PROGETTO ESECUTIVO
NUOVO PCS DI GENOVA TEGLIA

PCS PIANO TERRA

DEMOLIZIONI / COSTRUZIONI – SEZIONI

GENERAL CONTRACTOR		DIRETTORE LAVORI	SCALA :
IL PROGETTISTA INTEGRATORE	CONSORZIO COCIV	VALIDO PER COSTRUZIONE	
Data:	Data:	Data:	

COMMESSA	LOTTO	FASE	ENTE	TIPO DOC.	OPERA/DISCIPLINA	PROGR.	REV.	FOGLIO
IG51	03	E	CV	WZ	LFH500	C01	A	001 di 001

CONSORZIO SATURNO
High Speed Railway Technologies

VISTO CONSORZIO SATURNO

Firma	Data
	27/04/2022

Progettazione :

Rev.	Descrizione	Redatto	Data	Verificato	Data	Approvato	Data	IL PROGETTISTA
A	Emissione	V.Carnevale	27/04/2022	L.Marcogiu	27/04/2022	M. Castranni	27/04/2022	
B								
C								Data: 27/04/2022

n. Elab.:

File: IG5103DWZLFH500074.dwg
Cod. origine: IG5103CWZLFH500001

CUP: F81H92000000008

Scala di plot: 1:1

TUTTI I DIRITTI DEL PRESENTE DOCUMENTO SONO RISERVATI. LA PRODUZIONE ANCHE PARZIALE E VIETATA

TMP_1M_31_EAE_IT.dwt