



Modulo per la presentazione delle osservazioni per i piani/programmi/progetti sottoposti a procedimenti di valutazione ambientale di competenza statale

Presentazione di osservazioni relative alla procedura di:

- × Valutazione di Impatto Ambientale (VIA) – art.24 co.3 D.Lgs.152/2006 e s.m.i.

Il Sottoscritto **Pietro Vicentini**, in qualità di legale rappresentante della Società **Terna S.p.A.** - Viale Egidio Galbani, 70 00156 Roma; PEC: autorizzazioniconcertazione@pec.terna.it

PRESENTA

ai sensi del D.Lgs.152/2006, le **seguenti osservazioni** al

- × **Progetto, sottoindicato:**

ID VIP 8472; Impianto fotovoltaico denominato "Montorio nei Frentani 21.7" della potenza complessiva di 21,72 MW, da realizzare nel territorio comunale di Montorio nei Frentani (CB), e relative opere di connessione alla Rete elettrica di Trasmissione Nazionale (RTN).

OGGETTO DELLE OSSERVAZIONI

- Aspetti di carattere generale (es. struttura e contenuti della documentazione, finalità, aspetti procedurali)
- Aspetti programmatici (coerenza tra piano/programma/progetto e gli atti di pianificazione/programmazione territoriale/settoriale)
- Aspetti progettuali (proposte progettuali o proposte di azioni del Piano/Programma in funzione delle probabili ricadute ambientali)
- Aspetti ambientali (relazioni/impatti tra il piano/programma/progetto e fattori/componenti ambientali)

- × **Altro:**

*Parziale interferenza dell'impianto fotovoltaico **ID VIP 8472** denominato "Montorio nei Frentani 21.7" della potenza complessiva di 21,72 MW, da realizzare nel territorio comunale di Montorio nei Frentani (CB), e relative opere di connessione alla Rete elettrica di Trasmissione Nazionale (RTN) con intervento Terna **ID VIP 2086 elettrodotto a 380 kV "Gissi-Larino-Foggia" in corso di procedura di VIA statale.***



TESTO DELL' OSSERVAZIONE

In riferimento all'impianto fotovoltaico **ID VIP 8472** denominato "Montorio nei Frentani 21.7", si evidenzia che l'area di consegna dell'impianto è ubicata in prossimità della SE Larino e ricade parzialmente all'interno dell'area potenzialmente impegnata dall'**elettrodotto Terna** in procedura di VIA statale **ID VIP 2086 "Gissi-Larino-Foggia"** i cui dettagli sono consultabili al link:

<https://va.mite.gov.it/it-IT/Oggetti/Info/1153>

Il/La Sottoscritto/a dichiara di essere consapevole che, ai sensi dell'art. 24, comma 7 e dell'art.19 comma 13, del D.Lgs. 152/2006 e s.m.i., le presenti osservazioni e gli eventuali allegati tecnici saranno pubblicati sul Portale delle valutazioni ambientali VAS-VIA del Ministero dell'Ambiente e della Tutela del Territorio e del Mare (www.va.minambiente.it).

ELENCO ALLEGATI

Allegato 1 - Dati personali del soggetto che presenta l'osservazione

Allegato 2 - Copia del documento di riconoscimento in corso


Allegato A – Ubicazione dell'area di interferenza


Roma 03 febbraio 2023

Il dichiarante

(Firma)

Firmato digitalmente da: Pietro Vicentini
Data: 03/02/2023 12:56:44

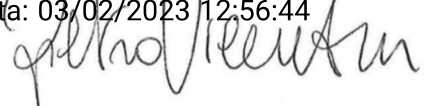

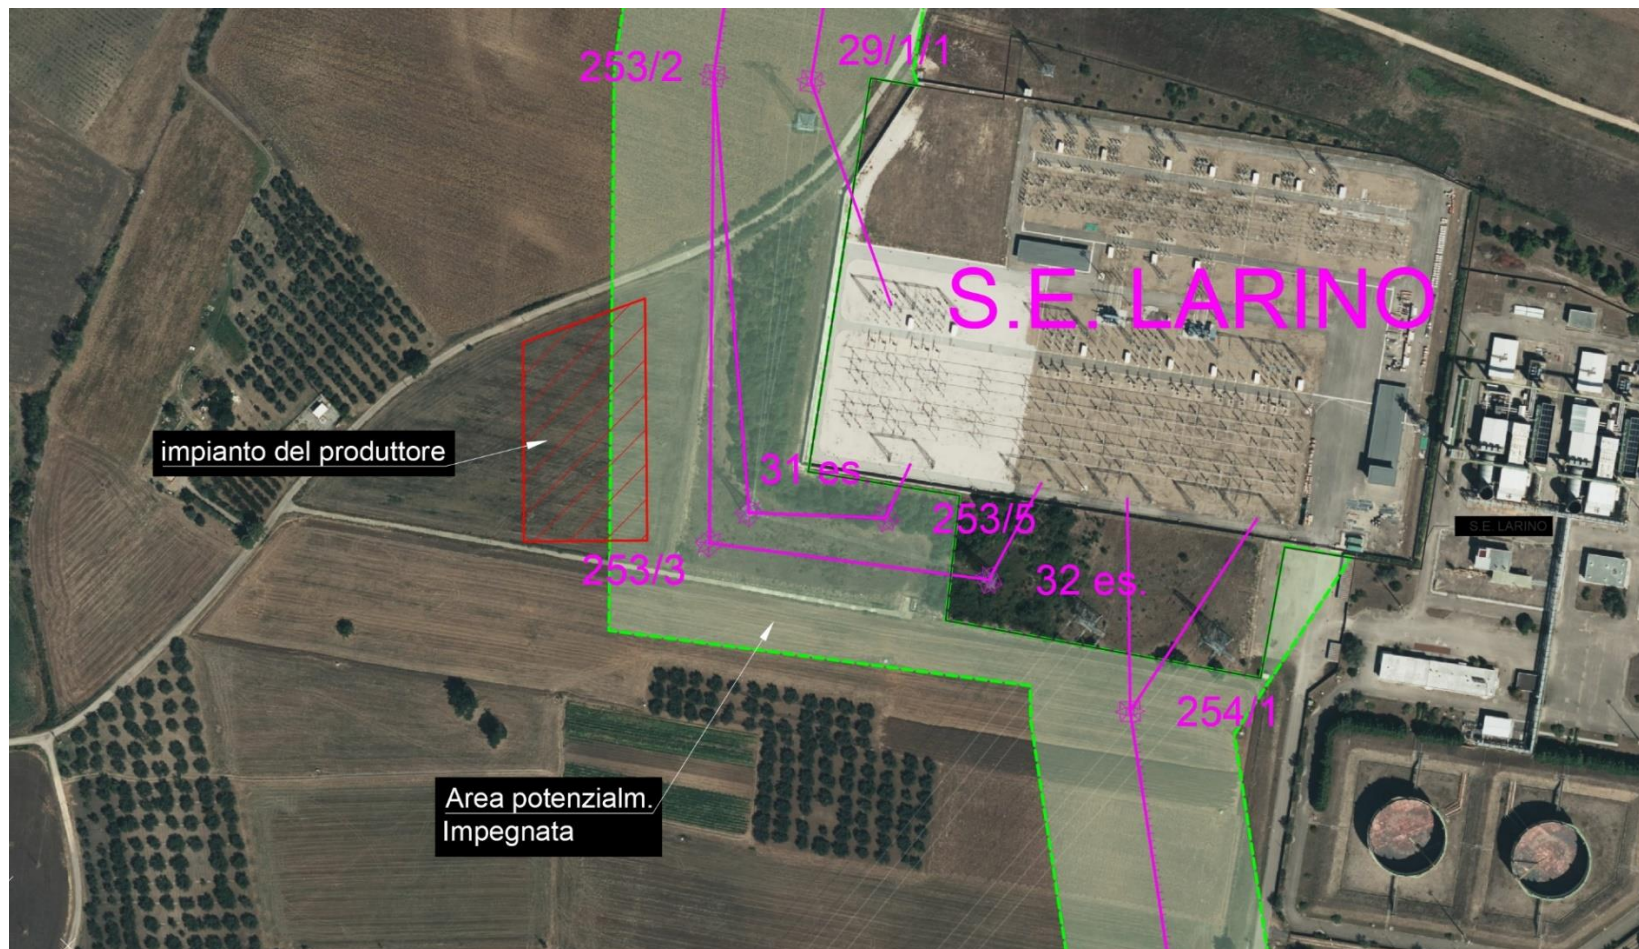

Allegato A – Ubicazione dell'area di interferenza

Interferenza tra l'impianto fotovoltaico IDVIP 8472 "Montorio nei Frentani 21.7" (in rosso) e Area Potenzialmente impegnata relativa alle opere dell'elettrodotto ID VIP 2086 "Gissi-Larino-Foggia" (in verde) nell'area della Stazione Elettrica di Larino (CB)