



WBS	Dimensioni		Descrizione
	Sup.	Lung.	
IA01.1	1.915	-	Macchia arborea arbustiva mista
IA01.2	10.040	-	Macchia arborea arbustiva mista
IA02.1	1.725	303	Filare arboreo misto
IA02.2	824	137	Filare arboreo misto ripariale
IA03.1	155	50	Filare arboreo misto
IA03.2	289	116	Filare arboreo misto
IA03.3	693	100	Filare arboreo misto
IA03.4	500	-	Inerbimento semplice
IA04.1	148	25	Filare arboreo misto
IA04.2	954	159	
IA04.3	334	56	
IA04.4	906	151	
IA04.5	1.279	213	
IA04.6	660	110	
IA04.7	156	26	
IA04.8	143	24	
IA04.9	401	67	
IA04.10	993	166	
IA05.1	134	-	Macchia arborea arbustiva mista
IA05.2	65	-	Macchia arborea arbustiva mista
IA06.1	458	76	Filare arboreo misto
IA06.2	805	134	Filare arboreo misto

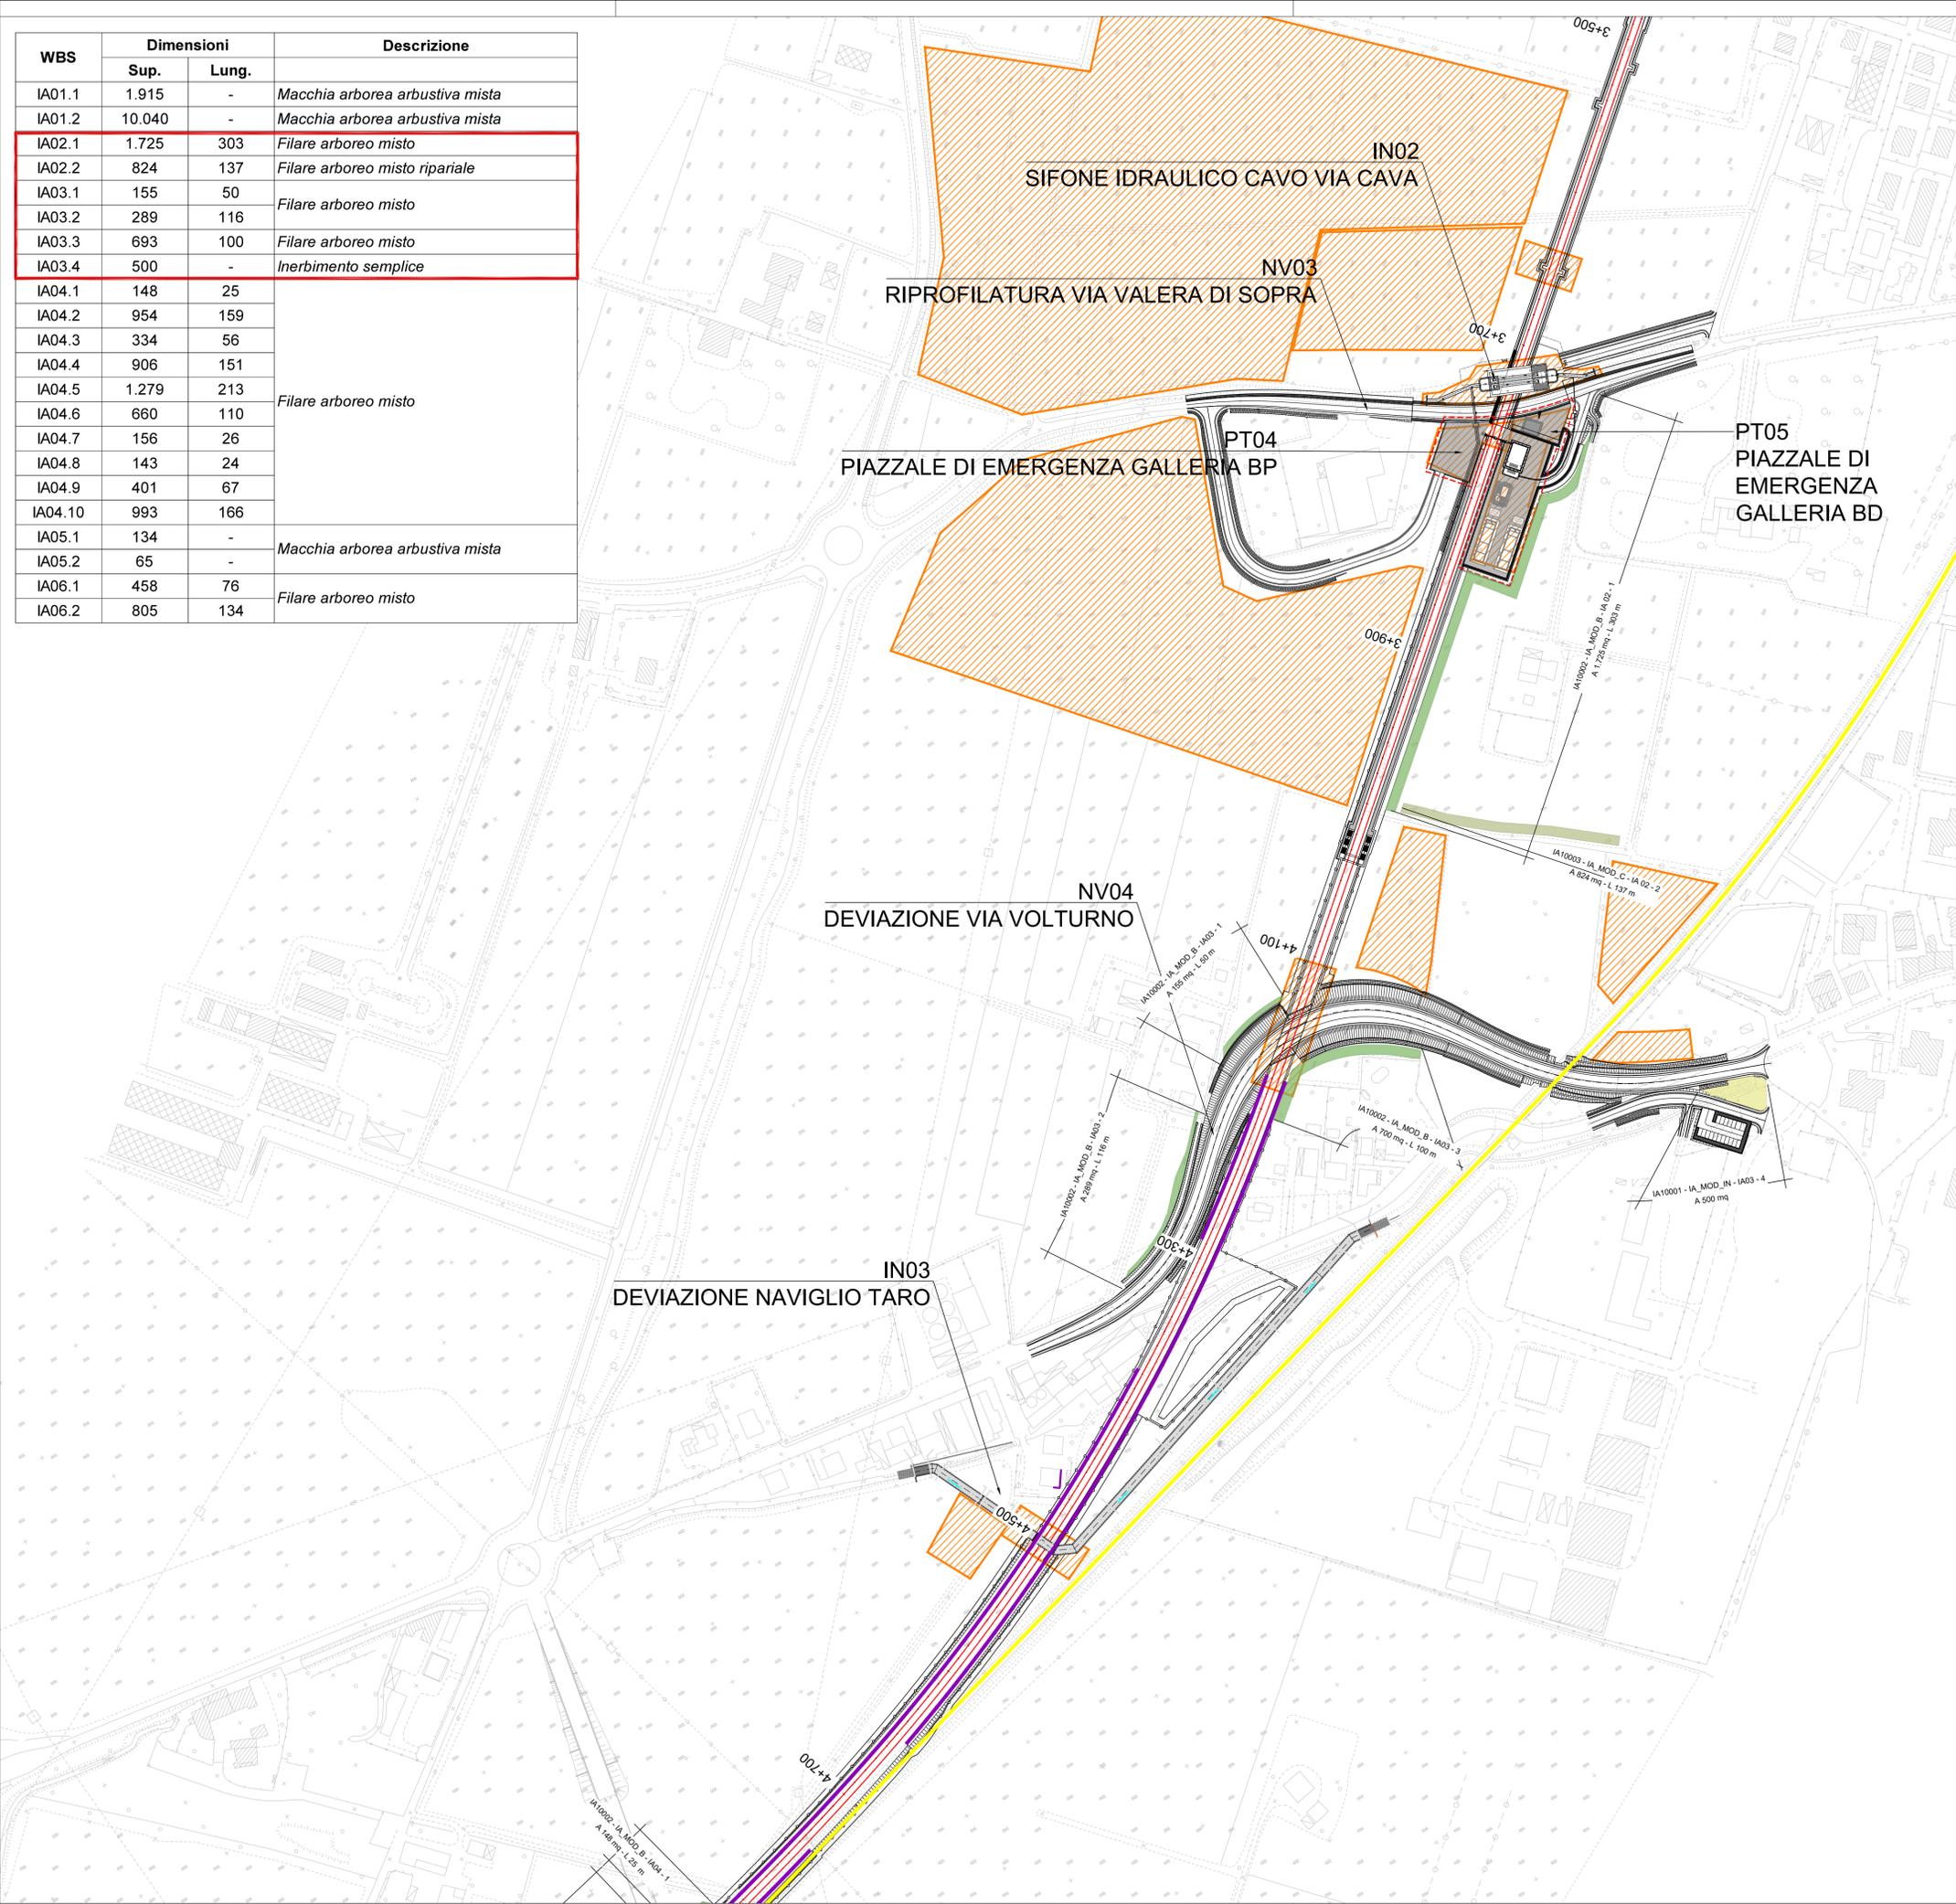

KEY PLAN

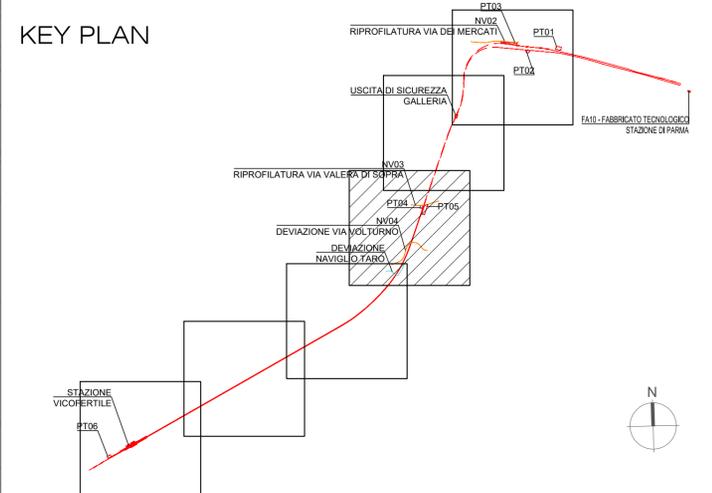

LEGENDA

- OPERE A VERDE
 - FILARE ARBOREO MISTO
 - FILARE ARBOREO MISTO RIPARIALE
 - INERBIMENTO
 - MACCHIA ARBOREO ARBUSTIVA
 - MACCHIA ARBOREO ARBUSTIVA RIPARIALE
- MITIGAZIONE ACUSTICA
 - BARRIERE ANTIRUMORE
- CANTIERIZZAZIONE
 - AREE DI CANTIERE FISSO



COMMITTENTE:

RFI
 RETE FERROVIARIA ITALIANA
 GRUPPO FERROVIE DELLO STATO ITALIANE

PROGETTAZIONE:

ITALFERR
 GRUPPO FERROVIE DELLO STATO ITALIANE

INFRASTRUTTURE FERROVIARIE STRATEGICHE DEFINITE DALLA LEGGE OBIETTIVO N. 443/01 e s.m.i

U.O. ARCHITETTURA, AMBIENTE E TERRITORIO
 S.O. AMBIENTE

PROGETTO DEFINITIVO
COMPLETAMENTO RADDOPPIO LINEA PARMA LA SPEZIA (PONTREMOLESE) TRATTA PARMA-VICO FERTILE

Opere a Verde
 Planimetria opere a verde TAV. 3/6

SCALA :
1:2.000

COMMESSA	LOTTO	FASE	ENTE	TIPO DOC.	OPERA/DISCIPLINA	PROGR.	REV.
IP00	00	D	22	P6	IA0000	003	C

Revis.	Descrizione	Redatto	Data	Verificato	Data	Approvato	Data	Autorizzato / Data
A	EMISSIONE ESECUTIVA	Mule'	Febbraio 2022	L.Colacillo	Febbraio 2022	G. Fadda	Febbraio 2022	C. Esposito Dicembre 2022
B	EMISSIONE ESECUTIVA	L.Colacillo	Aprile 2022	G. Dajelli	Aprile 2022	G. Fadda	Aprile 2022	
C	EMISSIONE ESECUTIVA	L.Colacillo	Dicembre 2022	G. Dajelli	Dicembre 2022	G. Fadda	Dicembre 2022	