



WBS	Dimensioni		Descrizione
	Sup.	Lung.	
IA01.1	1.915	-	Macchia arborea arbustiva mista
IA01.2	10.040	-	Macchia arborea arbustiva mista
IA02.1	1.725	303	Filare arboreo misto
IA02.2	824	137	Filare arboreo misto ripariale
IA03.1	155	50	Filare arboreo misto
IA03.2	289	116	Filare arboreo misto
IA03.3	693	100	Filare arboreo misto
IA03.4	500	-	Inerbimento semplice
IA04.1	148	25	Filare arboreo misto
IA04.2	954	159	
IA04.3	334	56	
IA04.4	906	151	
IA04.5	1.279	213	
IA04.6	660	110	
IA04.7	156	26	
IA04.8	143	24	
IA04.9	401	67	
IA04.10	993	166	
IA05.1	134	-	Macchia arborea arbustiva mista
IA05.2	65	-	
IA06.1	458	76	Filare arboreo misto
IA06.2	805	134	

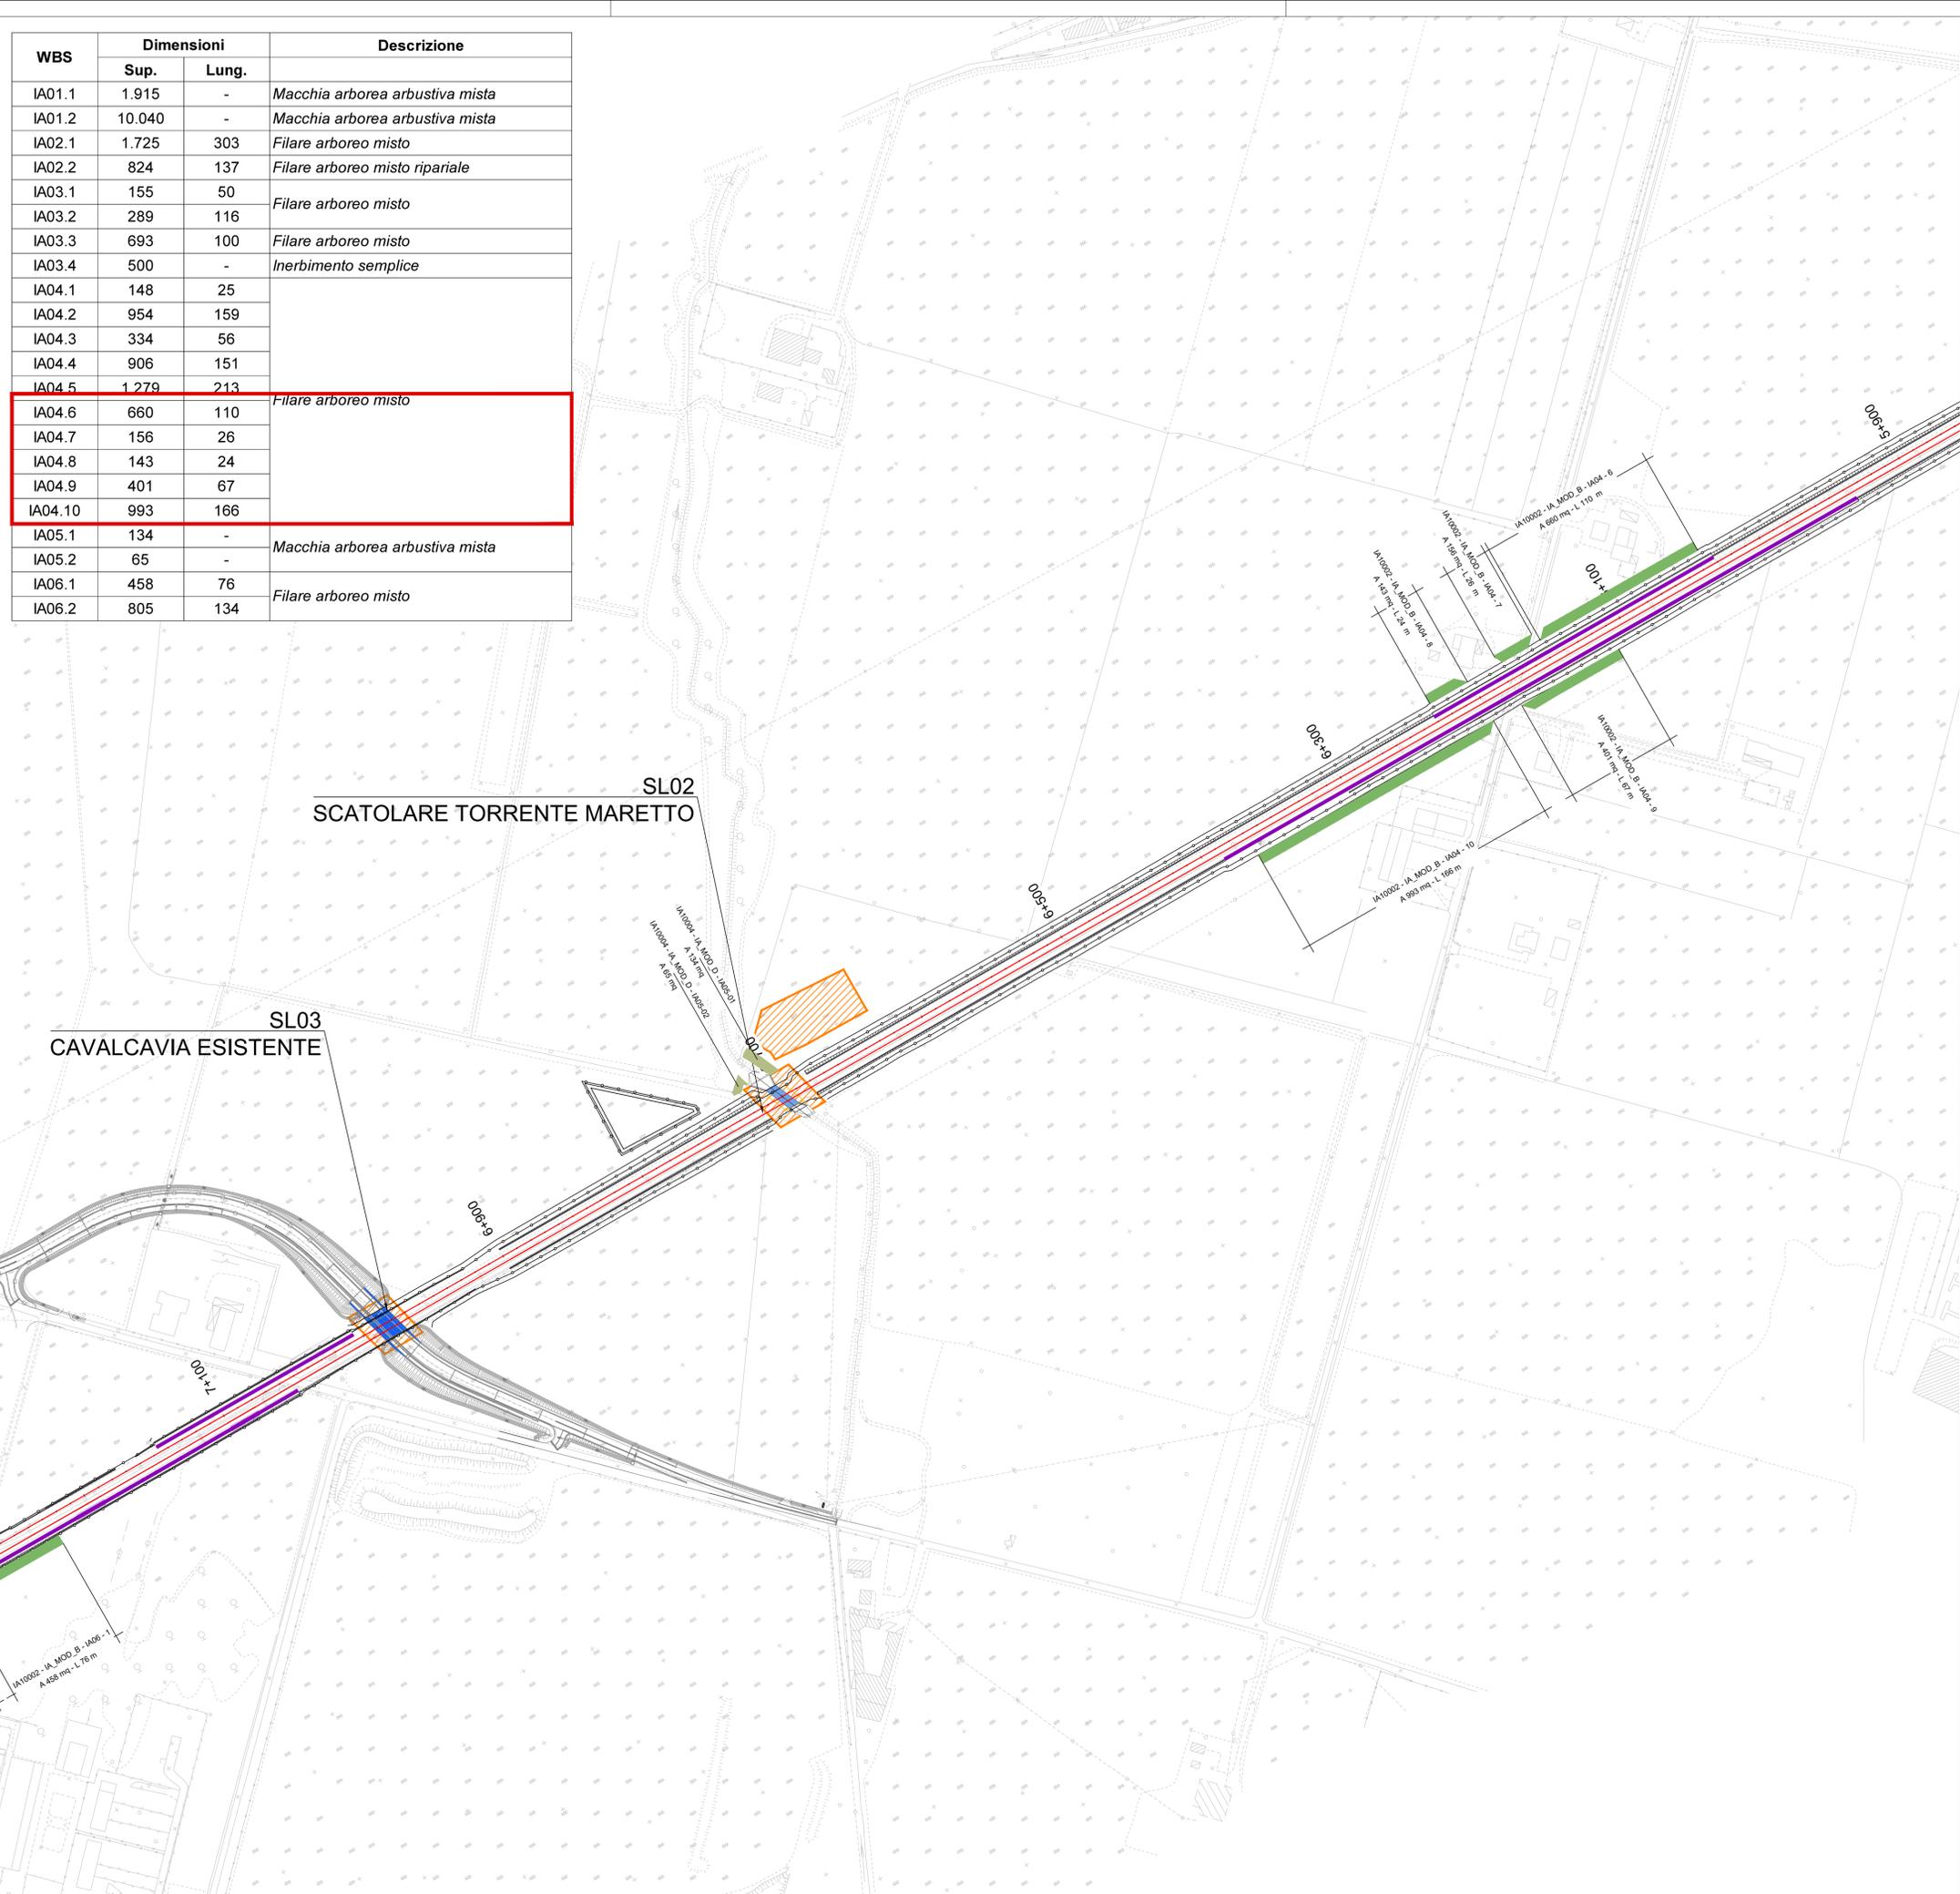

KEY PLAN

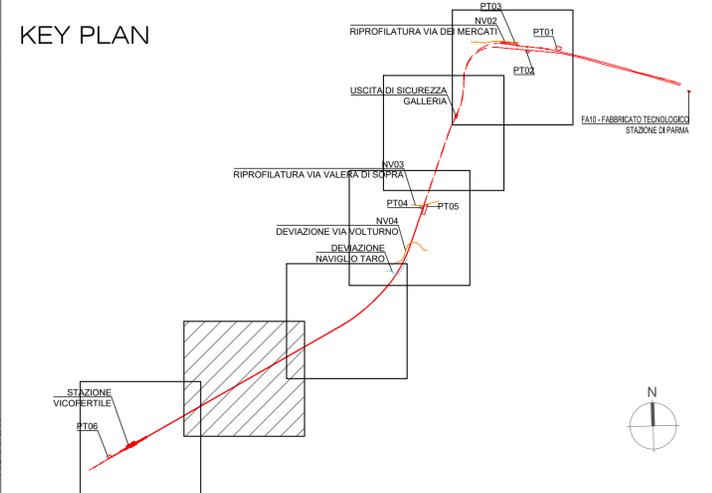

LEGENDA

OPERE A VERDE	
	FILARE ARBOREO MISTO
	FILARE ARBOREO MISTO RIPARIALE
	INERBIMENTO
MITIGAZIONE ACUSTICA	
	BARRIERE ANTIRUMORE
CANTIERIZZAZIONE	
	AREE DI CANTIERE FISSO
	MACCHIA ARBOREO ARBUSTIVA
	MACCHIA ARBOREO ARBUSTIVA RIPARIALE



COMMITTENTE:

PROGETTAZIONE:

INFRASTRUTTURE FERROVIARIE STRATEGICHE DEFINITE DALLA LEGGE OBIETTIVO N. 443/01 e s.m.i

U.O. ARCHITETTURA, AMBIENTE E TERRITORIO
S.O. AMBIENTE

PROGETTO DEFINITIVO

COMPLETAMENTO RADDOPPIO LINEA PARMA LA SPEZIA (PONTREMOLESE) TRATTA PARMA-VICO FERTILE

Opere a Verde
Planimetria opere a verde TAV. 5/6

SCALA : **1:2.000**

COMMESSA	LOTTO	FASE	ENTE	TIPO DOC.	OPERA/DISCIPLINA	PROGR.	REV.
IP00	00	D	22	P6	IA0000	005	C

Revis.	Descrizione	Redatto	Data	Verificato	Data	Approvato	Data	Autorizzato / Data
A	EMISSIONE ESECUTIVA	Mule'	Febbraio 2022	L.Colacillo	Febbraio 2022	G. Fadda	Febbraio 2022	C. Esigiani Dicembre 2022
B	EMISSIONE ESECUTIVA	L.Colacillo	Aprile 2022	G. Dajelli	Aprile 2022	G. Fadda	Aprile 2022	
C	EMISSIONE ESECUTIVA	L.Colacillo	Dicembre 2022	G. Dajelli	Dicembre 2022		Dicembre 2022	