FASE 1 ARM.

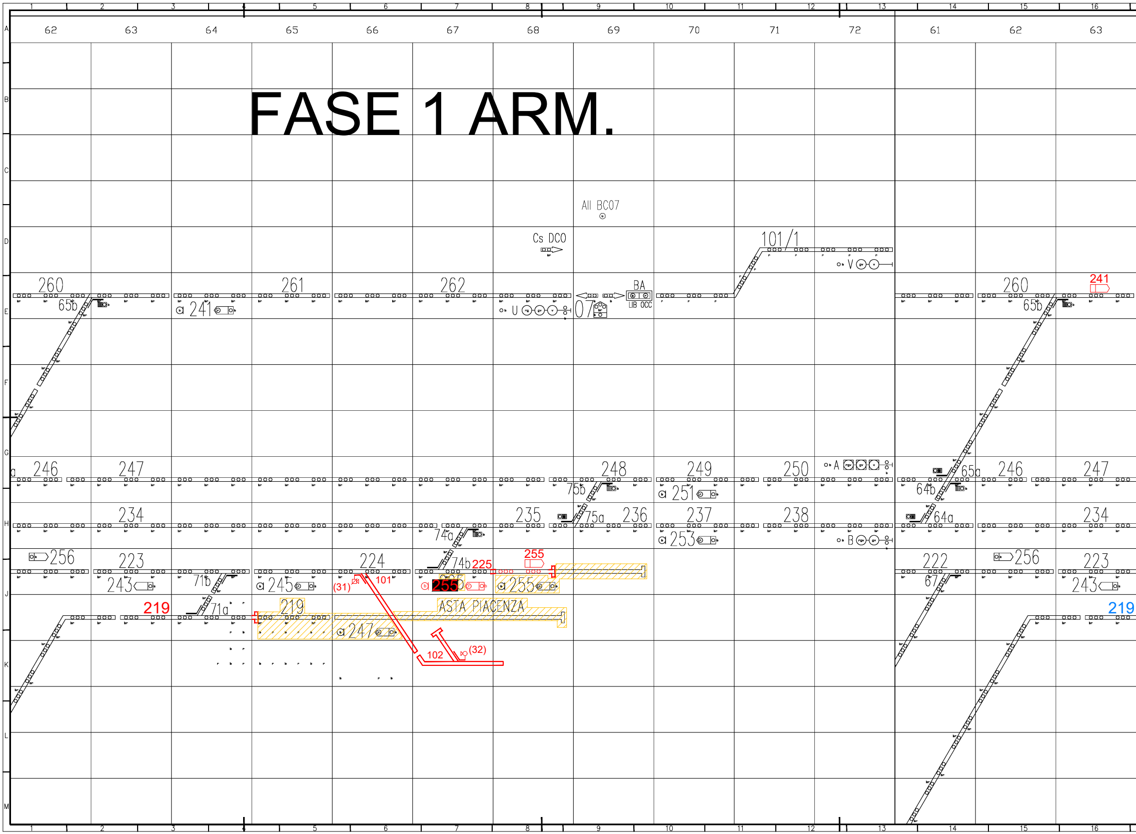

1
2
3
4
5
6
7
8
9
10
11
12
13
14
15
16
A
B
C
D
E
F
G
H
J
K
L
M
62
63
64
65
66
67
68
69
70
71
72
61
62
63
All BC07
Cs DCO
101/1
V
260
65b
261
a 241
262
U
07
BA
LIB OCC
260
65b
241
A
246
247
248
75b
249
a 251
250
64b
65a
246
247
234
235
74a
75a
236
237
a 253
238
B
64a
234
256
223
a 243
224
(31)
101
74b
225
b 255
255
a 255
222
67
256
223
243
71b
71a
219
219
ASTA PIACENZA
a 247
102
(32)
219

CI RISERVIAMO A TERMINI DI LEGGE LA PROPRIETA' DI QUESTO DOCUMENTO COL DIVIETO DI RIPRODURLO O RENDERLO NOTO A TERZI SENZA NOSTRA AUTORIZZAZIONE SCRITTA.

FASE 3 ARM.

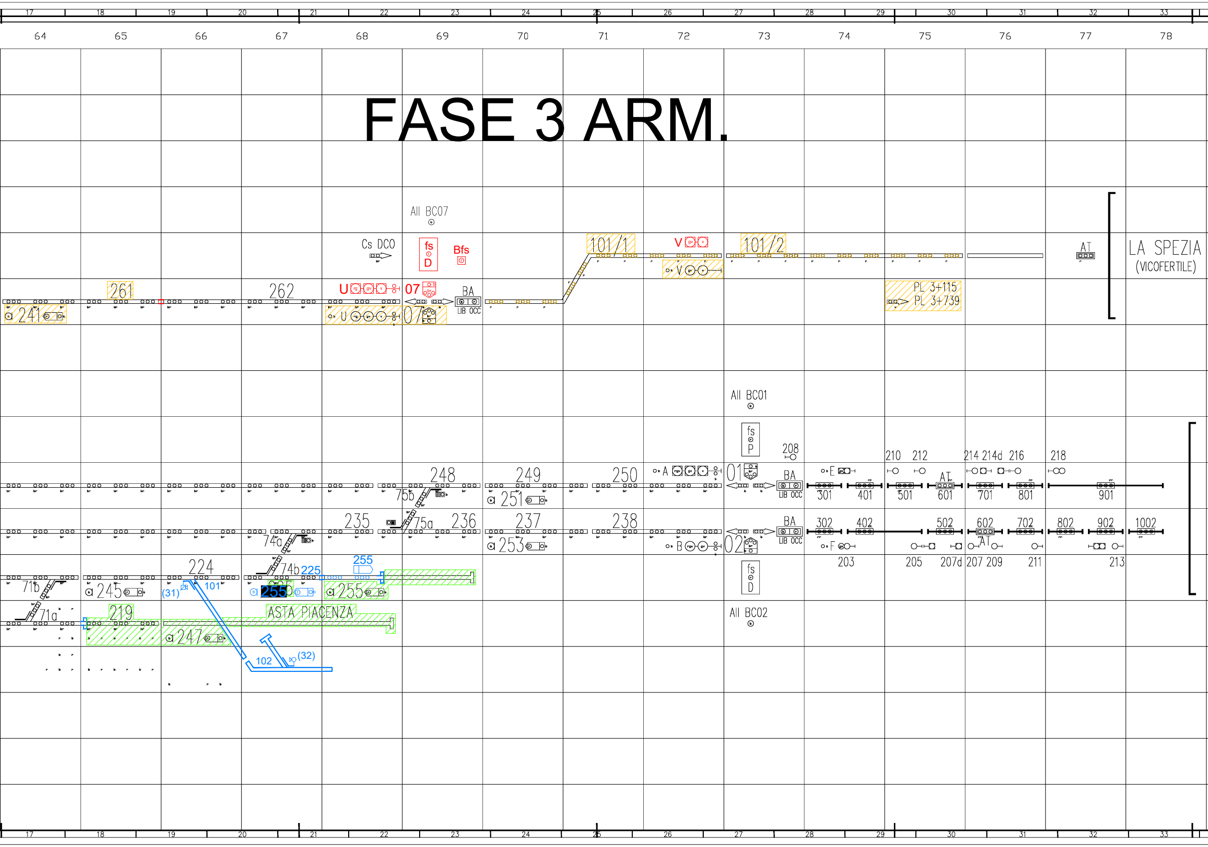

17 18 19 20 21 22 23 24 25 26 27 28 29 30 31 32 33
64 65 66 67 68 69 70 71 72 73 74 75 76 77 78
All BC07
Cs DC0
fs
D
Bfs
101/1
V
101/2
AT
LA SPEZIA
(VICOFERTILE)
261
262
U
07
BA
LIB OCC
241
U
07
PL 3+115
PL 3+739
All BC01
fs
P
208
210 212
214 214d 216
218
248
249
250
A
01
BA
LIB OCC
E
AT
75b
251
301 401 501 601 701 801 901
235
236
237
238
75a
74a
253
B
02
F
302 402 502 602 702 802 902 1002
203 205 207d 207 209 211 213
224
71b
245
(31)
101
74b
225
255
255
255
fs
D
All BC02
71a
219
ASTA PIACENZA
247
102
(32)

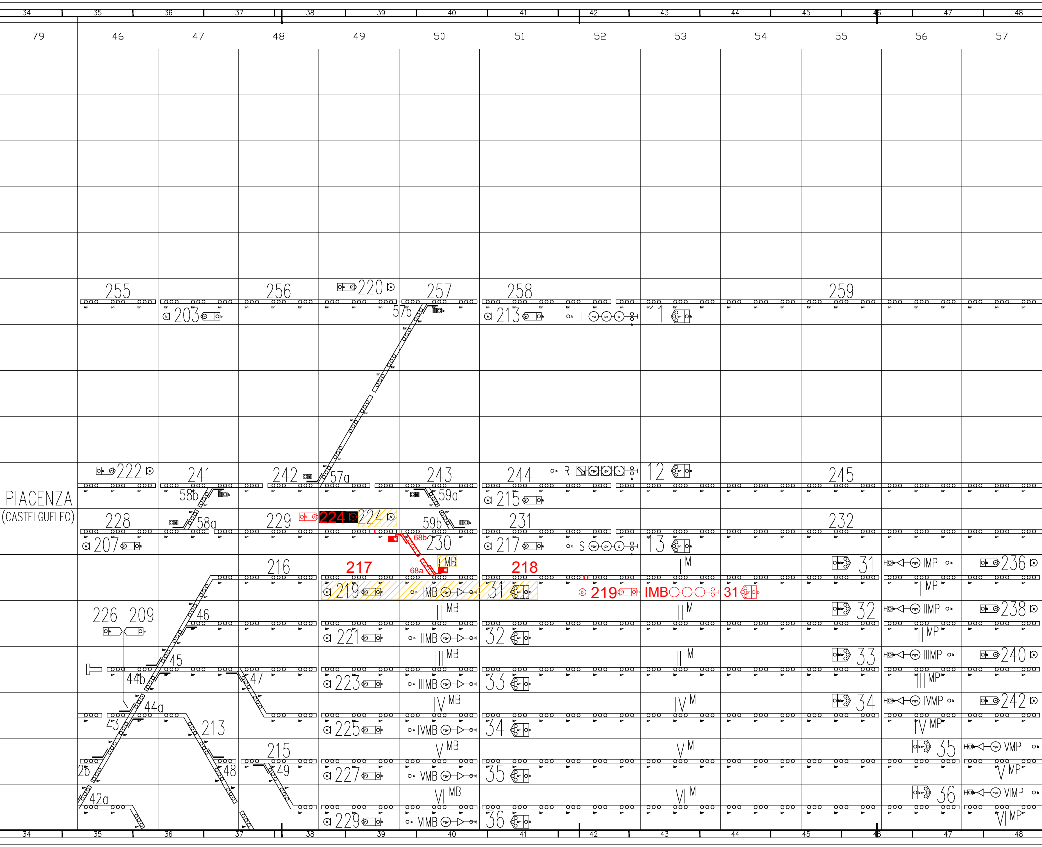
34
35
36
37
38
39
40
41
42
43
44
45
46
47
48
79
46
47
48
49
50
51
52
53
54
55
56
57
PIACENZA
(CASTELGUELFO)
255
203
256
220
257
57b
258
213
T
11
259
222
241
58b
242
57a
243
59a
244
215
R
12
245
228
58a
229
224
224
59b
231
207
68b
230
217
S
13
232
216
217
68a
I MB
218
I M
31
IMP
236
219
IMB
31
219
IMB
31
I MP
226
209
46
II MB
II M
32
IIMP
238
221
IIMB
32
II MP
45
III MB
III M
33
IIIMP
240
44b
47
223
IIIMB
33
III MP
44a
IV MB
IV M
34
IVMP
242
43
213
225
IVMB
34
IV MP
215
V MB
V M
35
VMP
2b
48
49
227
VMB
35
V MP
42a
VI MB
VI M
36
VIMP
229
VIMB
36
VI MP

FASE 4 ARM.

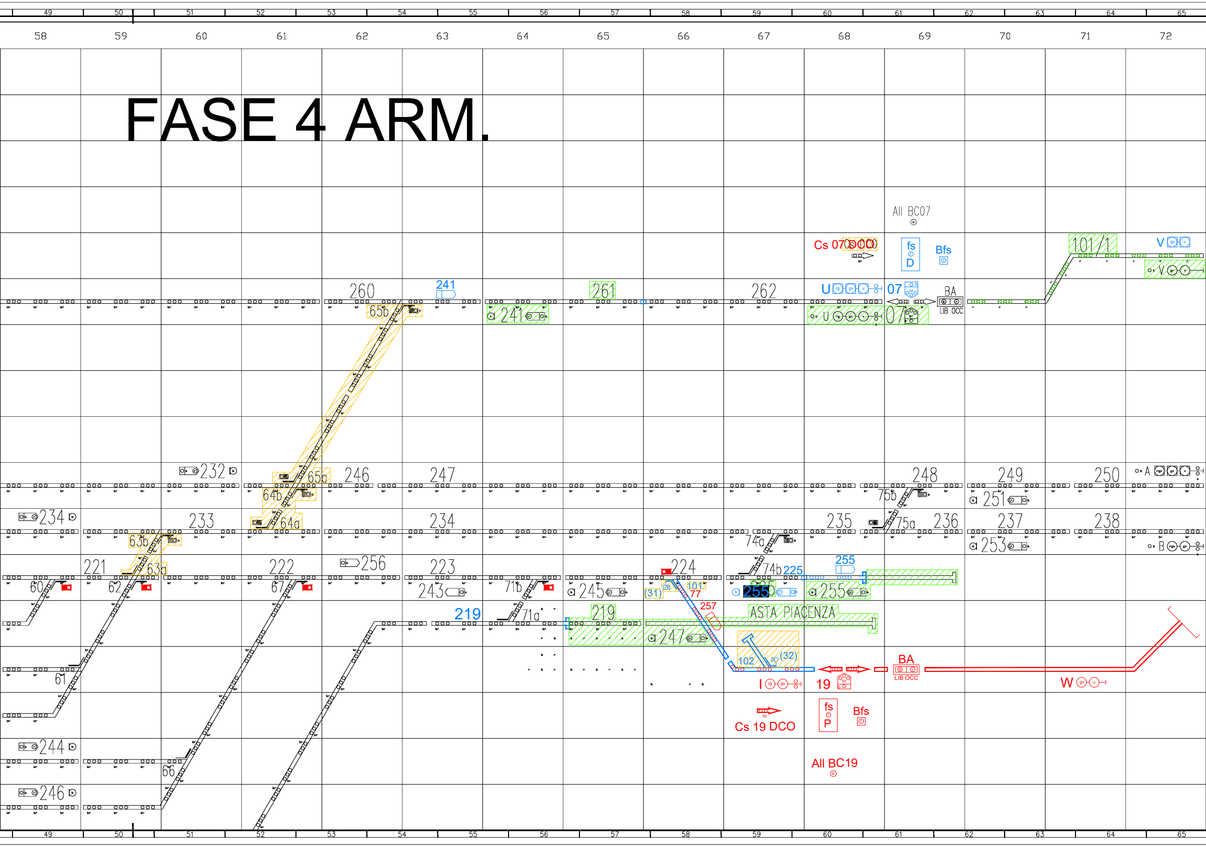
49 50 51 52 53 54 55 56 57 58 59 60 61 62 63 64 65
58 59 60 61 62 63 64 65 66 67 68 69 70 71 72
All BC07
Cs 07 DCO
fs
D
Bfs
101/1
V
260
241
261
262
U
07
BA
LIB OCC
65b
241
U
07
232
246
247
248
249
250
A
65b
64b
75b
251
234
233
234
235
236
237
238
63b
64a
75a
74a
253
B
221
63a
222
256
223
224
74b
225
255
60
62
67
243
71b
245
(31)
101
77
255
205
255
219
219
71a
257
ASTA PIACENZA
247
61
102
(32)
BA
LIB OCC
19
I
W
Cs 19 DCO
fs
P
Bfs
All BC19
244
66
246

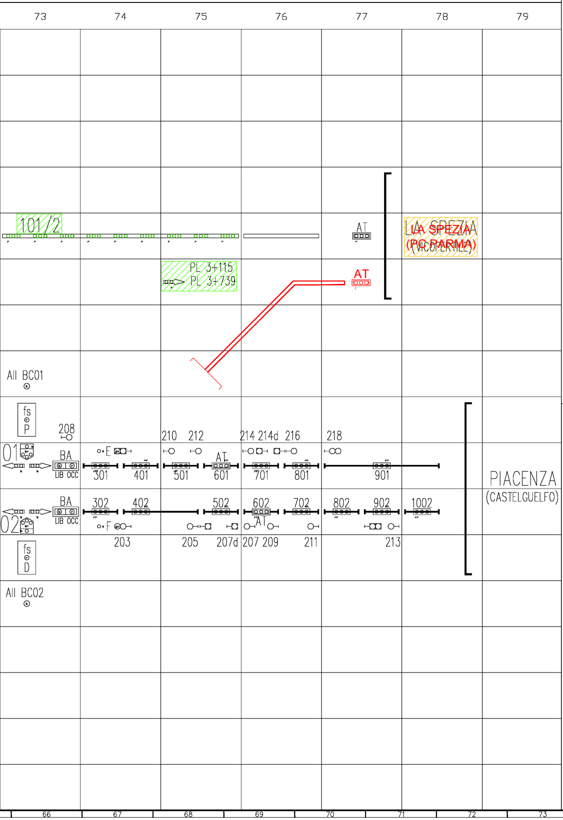
73
74
75
76
77
78
79
101/2
AT
LA SPEZIA
(PC PARMA)
(VICOFERTILE)
PL 3+115
PL 3+739
AT
All BC01
fs
P
208
210
212
214
214d
216
218
01
BA
LIB OCC
E
AT
301
401
501
601
701
801
901
PIACENZA
(CASTELGUELFO)
BA
LIB OCC
302
402
502
602
702
802
902
1002
02
F
AT
203
205
207d
207
209
211
213
fs
D
All BC02

▨	NUOVO DI FASE
▨	RIMOZIONE DI FASE
▨	RIMOSSO IN FASI PRECEDENTI
▨	POSATO IN FASI PRECEDENTI

RFI RETE FERROVIARIA ITALIANA
GRUPPO FERROVIE DELLO STATO ITALIANE

PROGETTAZIONE:

ITALFERR
GRUPPO FERROVIE DELLO STATO ITALIANE

CUP J81H02000000001

U.O. IMPIANTI DI SEGNALAMENTO

PROGETTO DEFINITIVO

COMPLETAMENTO RADDOPPIO LINEA PARMA - LA SPEZIA (PONTREMOLESE)
TRATTA PARMA - VICOFERTILE

IMPIANTI DI SEGNALAMENTO IS/SCMT
ACEI Parma
Quadro Luminoso - Modifiche in R/G

SCALA: N/A

COMMESSA	LOTTO	FASE	ENTE	TIPO DOC.	OPERA/DISCIPLINA	PROGR.	REV.
IP00	01	D	67	DX	AC01A3	009	A

Rev.	Descrizione	Redatto	Data	Verificato	Data	Approvato	Data	Autorizzato Data
A	Emissione Definitiva	2CM	Marzo 2022	S.Artioli	Marzo 2022	G.Fadda	Marzo 2022	M.Gambaro Marzo 2022 GAMBARO MARIO

File: IP0001D67DXAC01A3009A.dwg
n. Elab.: ----