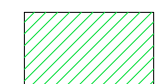

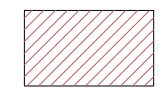
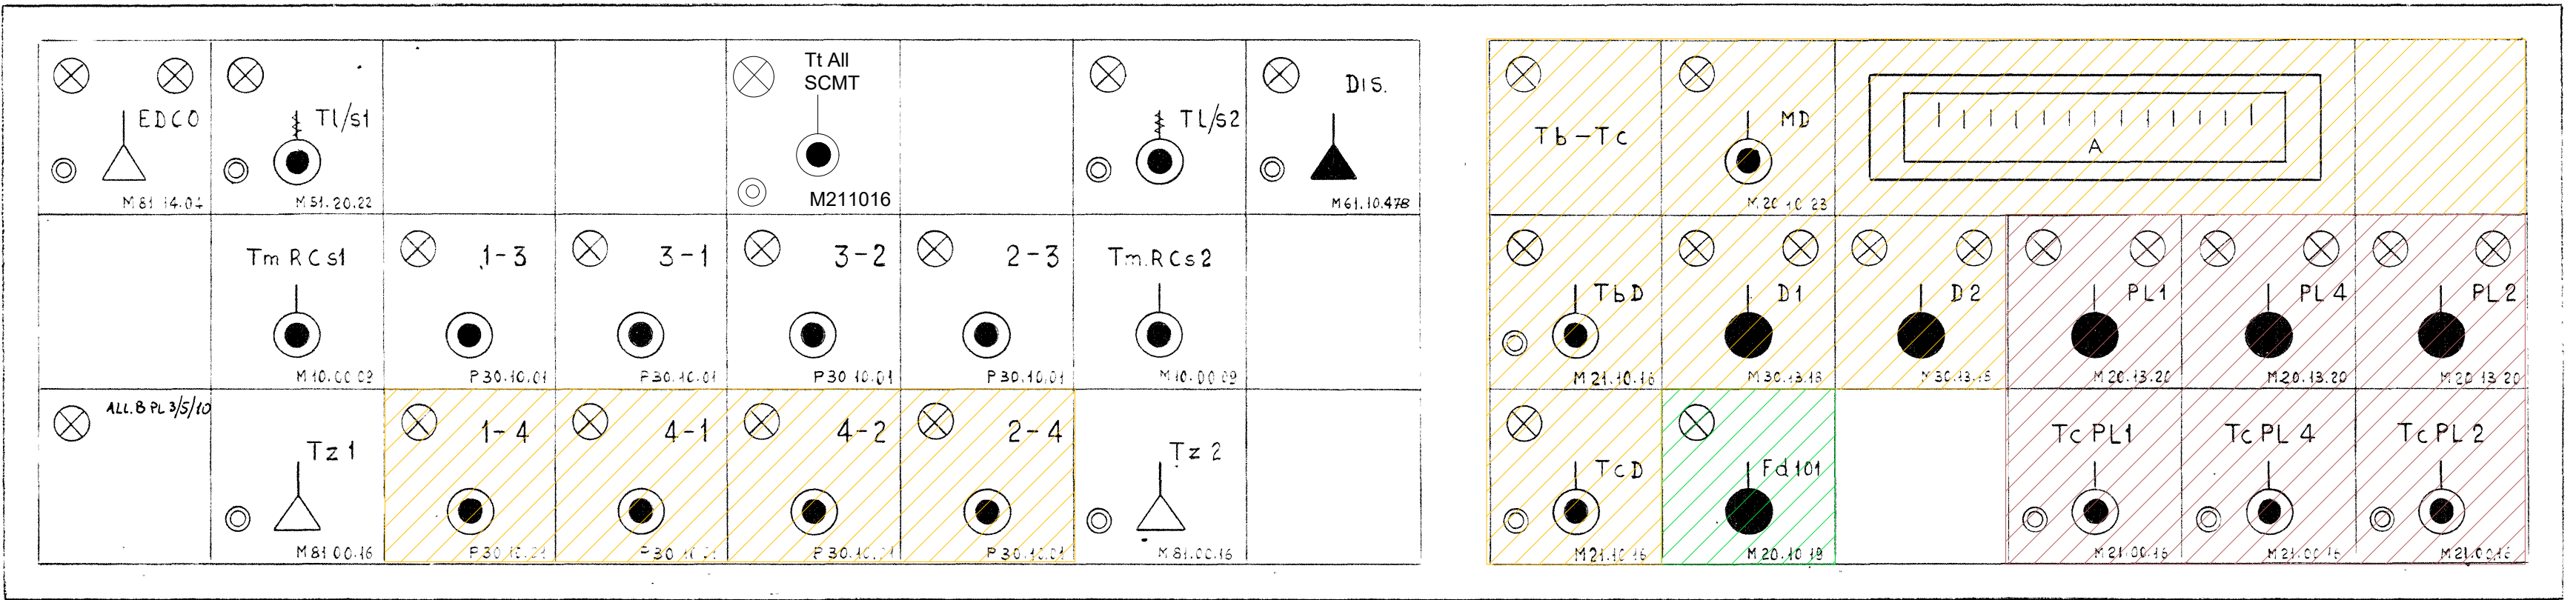


CI RISERVIAMO A TERMINI DI LEGGE LA PROPRIETA' DI QUESTO DOCUMENTO COL DIVIETO DI RIPRODURLO O RENDERLO NOTO A TERZI SENZA NOSTRA AUTORIZZAZIONE SCRITTA

-  RIMOZIONE FASE 1
-  RIMOZIONE FASE 2
-  GIA' RIMOSSI A CURA RFI



PROGETTAZIONE:



CUP J81H0200000001

U.O. IMPIANTI DI SEGNALAMENTO

PROGETTO DEFINITIVO

**COMPLETAMENTO RADDOPPIO LINEA PARMA - LA SPEZIA (PONTREMOLESE)**

**TRATTA PARMA - VICOFERTILE**

IMPIANTI DI SEGNALAMENTO IS/SCMT

PPM Vicofertile

Banco di Manovra - Modifiche in R/G

SCALA:

N/A

COMMESSA LOTTO FASE ENTE TIPO DOC. OPERA/DISCIPLINA PROGR. REV.

IP00 01 D 67 DX AC03A3 003 B

Rev.	Descrizione	Redatto	Data	Verificato	Data	Approvato	Data	Autorizzato Data
A	Emissione Definitiva	ZCM	Marzo 2022	S.Arlioli	Marzo 2022	G.Fadda	Marzo 2022	M.Gambaro Ottobre 2022
B	Aggiornamento post verifica tecnica RFI	E. Amato	Ottobre 2022	S.Arlioli	Ottobre 2022	G.Fadda	Ottobre 2022	M.Gambaro Ottobre 2022



File: IP0001D67DXAC03A3003B.dwg

n. Elab.: ----