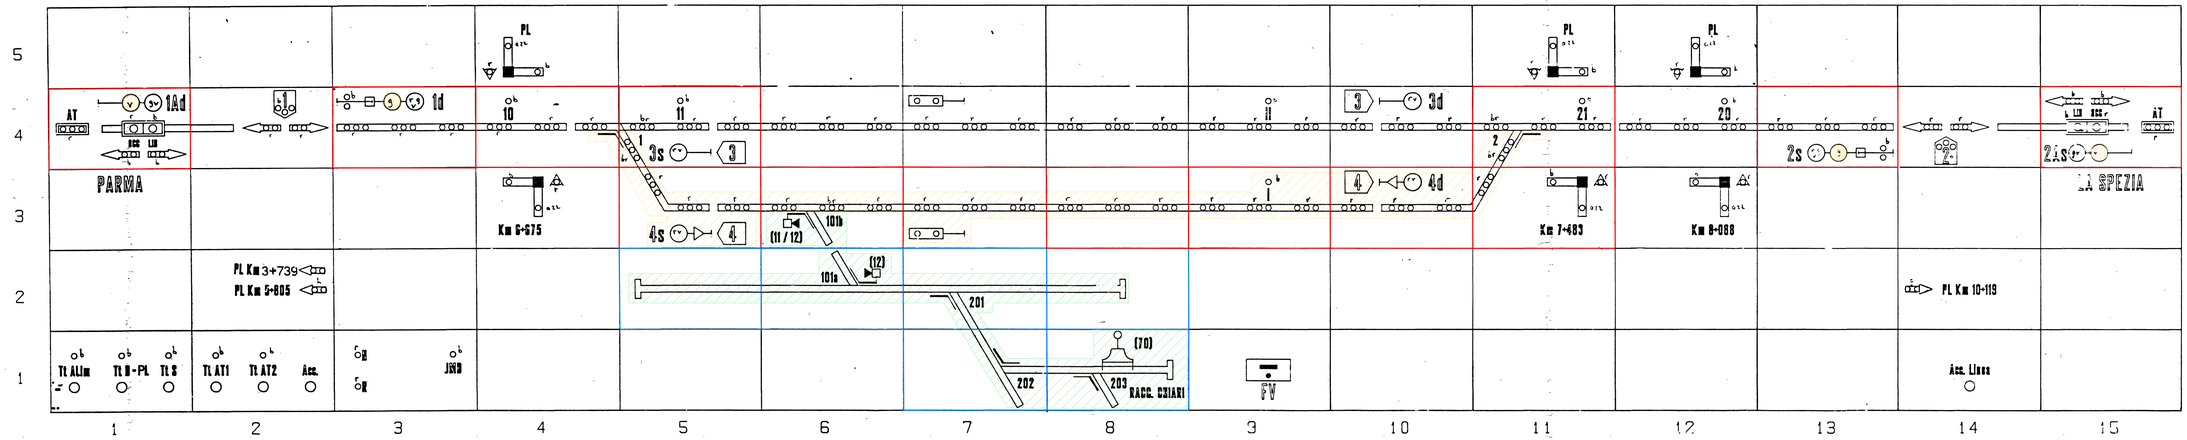

ENTE	SCRPS	ALTEZZA	COLORE
STAZIONI, LETTERE SEGNALI F.V.	24	7.0mm	NERO
SCHEMETTI	24	7.0mm	ROSSO
C. DI M.	20	5.5mm	VERDE
PL DI STAZIONI, DI LINEA, AT, DEVIATORI	16	4.5mm	NERO
INS. R. R. Acc. Tt AT1, Tt R, Tt B, Tt ALIm	16	4.5mm	NERO
SEG. LIN.	12	3.2mm	NERO

RIMOZIONE FASE 1
RIMOZIONE FASE 2
NUOVO FASE 1
NUOVO FASE 2

RFI RETE FERROVIARIA ITALIANA
GRUPPO FERROVIE DELLO STATO ITALIANE

PROGETTAZIONE:

ITALFERR
GRUPPO FERROVIE DELLO STATO ITALIANE

CUP J81H42000000001

U.O. IMPIANTI DI SEGNALAMENTO

PROGETTO DEFINITIVO

COMPLETAMENTO RADDOPPIO LINEA PARMA - LA SPEZIA (PONTREMOLESE)
TRATTA PARMA - VICOFERTILE

IMPIANTI DI SEGNALAMENTO IS/SCMT
PPM Vicofertile
Quadro Luminoso - Modifiche in R/G

SCALA: N/A

COMMESSA	LOTTO	FASE	ENTE	TIPO DOC.	OPERA/DISCIPLINA	PROGR.	REV.
IP00	01	D	67	DX	AC03A3	004	B

Rev.	Descrizione	Redatto	Data	Verificato	Data	Approvato	Data	Autorizzato Data
A	Emissione Esecutiva	G.Ferri	Marzo 2011	A.Cerri	Marzo 2011	G.Gallo	Marzo 2011	M.Ambrosio 01/04/2011
B	Aggiornamento per verifica tecnica	G.Ferri	Ottobre 2012	A.Cerri	Ottobre 2012	G.Gallo	Ottobre 2012	M.Ambrosio 01/10/2012

File: IP00010ED7DAC03A3D0A00.dwg

A - Elab. —