
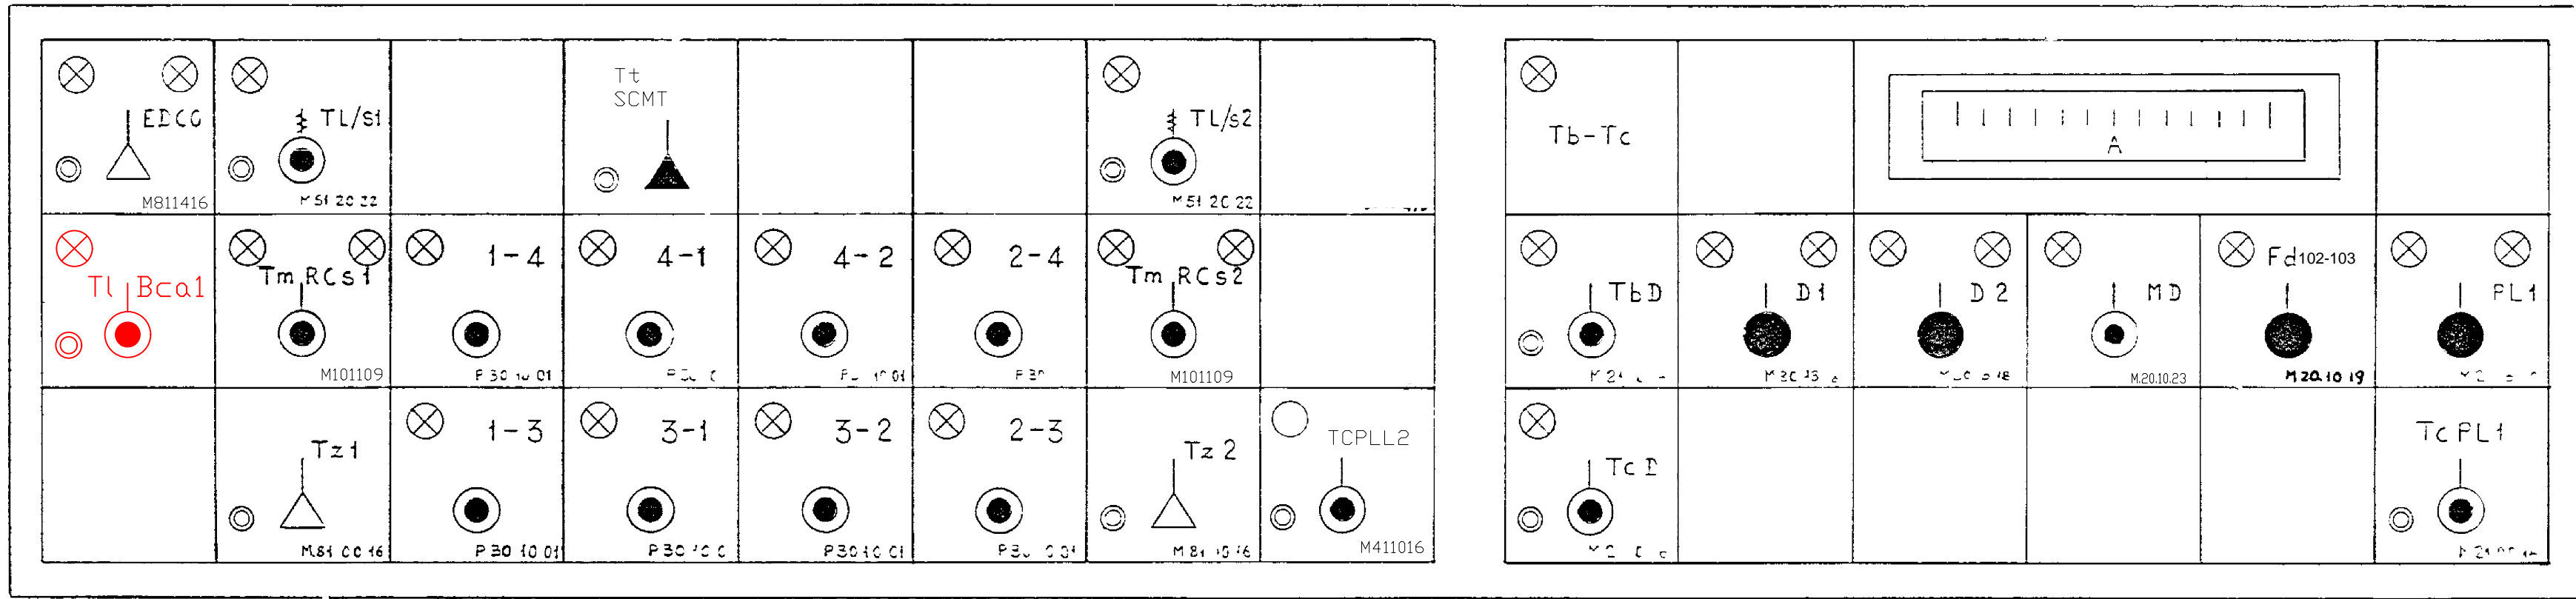


CI RISERVIAMO A TERMINI DI LEGGE LA PROPRIETA' DI QUESTO DOCUMENTO COL DIVIETO DI RIPRODURLO O RENDERSI NOTO A TERZI SENZA NOSTRA AUTORIZZAZIONE SCRITTA

 NUOVO DI FASE

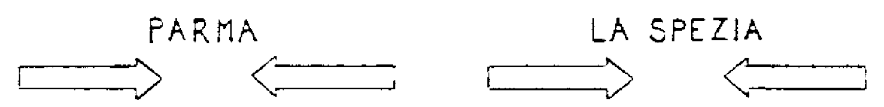

CUP J81H0200000001

U.O. IMPIANTI DI SEGNALAMENTO

PROGETTO DEFINITIVO

COMPLETAMENTO RADDOPPIO LINEA PARMA - LA SPEZIA (PONTREMOLESE)

TRATTA PARMA - VICOFERTILE

IMPIANTI DI SEGNALAMENTO IS/SCMT

ACEI Collecchio

Banco di Manovra - Modifiche in R/G

SCALA:

N/A

COMMESSA LOTTO FASE ENTE TIPO DOC. OPERA/DISCIPLINA Progr. REV.

IP00 01 D 67 DX AC04A3 003 A

Rev.	Descrizione	Redatto	Data	Verificato	Data	Approvato	Data	Autorizzato Data
A	Emissione Definitiva		Marzo 2022		Marzo 2022		Marzo 2022	M. Gambaro Marzo 2022



File: IP0001D67DXAC04A3003A.dwg

n. Elab.: ----