CI RISERVIAMO A TERMINI DI LEGGE LA PROPRIETA' DI QUESTO DOCUMENTO COL DIVIETO DI RIPRODURLO O RENDERLO NOTO A TERZI SENZA NOSTRA AUTORIZZAZIONE SCRITTA

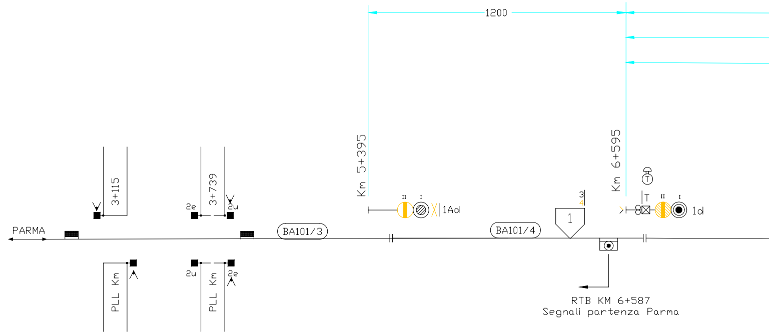
1200
Km 5+395
Km 6+595
3+115
3+739
2e
2u
PARMA
BA101/3
BA101/4
II
I
1Ad
3
4
1
T
II
I
1d
PLL Km
2u
2e
PLL Km
RTB KM 6+587
Segnali partenza Parma

Dis	MPL
▲	⊣◁

P.L. ELETTRICI DI LINEA

Protetti dai Segnali di Partenza
delle Stazioni di:
VICOFERTILE e PARMA

N.	Data	MODIFICA	Progettista	Disegnatore
10	30/11/06	Adeguamento a PT83	Maiorano	Maiorano
9	15/03/06	Modifiche giallo lampeggiante (C.C. 9/2006)	Giacomelli	Maiorano
8	20/09/02	Aggi Lucido/ Disk Varie	Delucchi	Franco Di Ioi
7	25/01/99	Aggi Lucido/ Disk Varie		Franco Di Ioi
6	29/04/92	Aggi Lucido/ Disk RAR Segnale partenza		Franco Di Ioia
5	20/03/92			
4	06/12/91	Trasformazione PL Km.3+115, Km.3+739, Km.4+813 in PL Telecomandati di linea		
3	23/01/91	Modif:inser. Dev.205-spostamento scarpa F.Scambi. Soppresione Sbarra,FScambio con chiavi 3-4		
2	15/02/88			
1	22/05/87	Attivazione (6/87)		

FERROVIE DELLO STATO
ZONA TERRITORIALE
CENTRO NORD
ASA RETE
Societa' di Trasporti e Servizi per Azioni

SERVIZIO
POTENZIAMENTO E SVILUPPO
UFFICIO IMPIANTI TECNOLOGICI
REPARTO I.T.3
FIRENZE

Linea: *PARMA – LA SPEZIA*
Tratta:
Stazione : *VICOFERTILE*

Tav: *0*

Oggetto:
PIANO SCHEMATICO

Impianto: A.C.E.I.

file: PS160100.DWG

Prog:
Riv:
Dis: Cad. 09/12/96 DI IOIA FRANCO
Data: 22/05/80
POS.ARCHIVIO: VICOFERTILE.PS

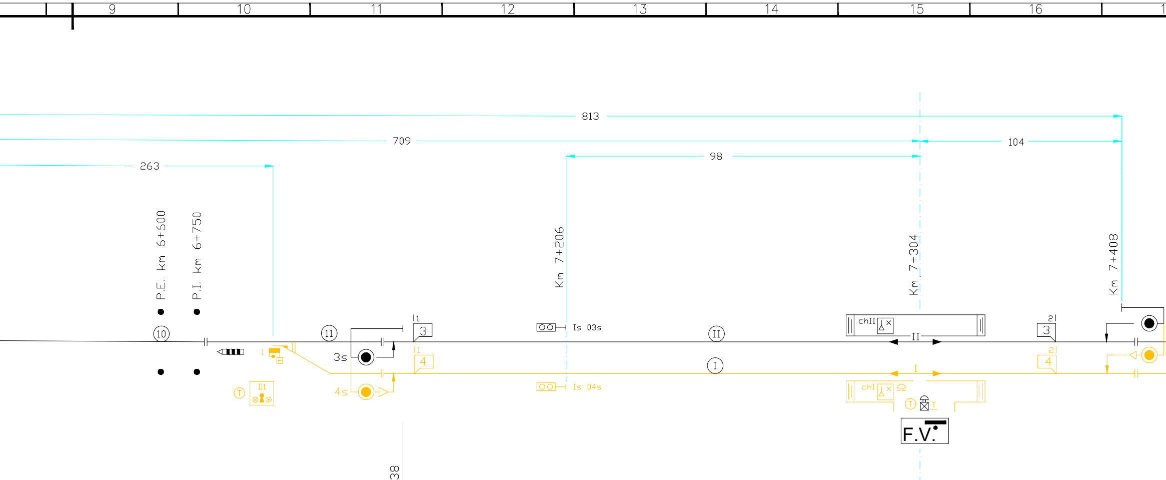
9
10
11
12
13
14
15
16
813
709
104
263
98
P.E. km 6+600
P.I. km 6+750
Km 7+206
Km 7+304
Km 7+408
⑩
⑪
1
3
1
4
3s
4s
1
D1
T
Is 03s
Is 04s
Ⅱ
Ⅰ
chII
chI
II
I
T
I
F.V.
2
3
2
4

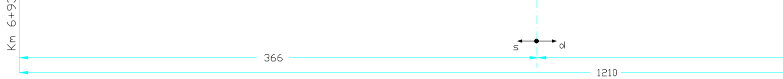
Km 6+938
s
d
366
1210

Segnali	Aspetti	Occup. ni
1Ad	G-V G/V - Gx	O.1 A. ⑩
1d	R-G-V R/G	// ⑩
3s	R-V	// ⑩
4s	R-V	// ⑩
3d	R-V	// ⑳
4d	R-V	// ⑳
2s	R-G-V R/G	// ⑳
2As	G-V G/V	// ⑳

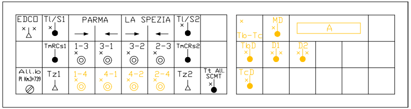
EDCO
Tl/S1
PARMA
LA SPEZIA
Tl/S2
TmRCs1
1-3
3-1
3-2
2-3
TmCRs2
All.b
Pl Km.3+739
Tz1
1-4
4-1
4-2
2-4
Tz2
Tt All.
SCMT
Tb-Tc
MD
A
TbD
D1
D2
TcD

VICOFERTILE

101 P.B. 101/102 102
Regimi di esercizio: J - EDCO
Binari Telecomandati: I - II

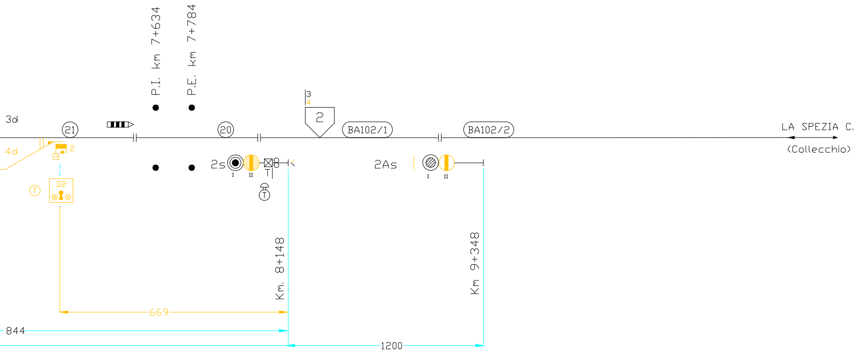
P.I. km 7+634
P.E. km 7+784
3
4
2
3d
4d
(21)
(20)
2
BA102/1
BA102/2
LA SPEZIA C.
(Collecchio)
D2
T
2s
I
II
T
T
2As
I
II
Km. 8+148
Km 9+348
669
844
1200

COMMITTENTE:

SOGGETTO TECNICO

PROGETTAZIONE:

INTERVENTO:

PROGETTO
0 0 0 0

Linea:

Impianto:

Oggetto:

Posizione Archivio

Rev	Descrizione
A	Soppressione PL2 8+038
B	Soppressione PLL 10+119
C	Soppressione PL1, PLL Km 5+805
D	Soppressione PL Km.4+813

File: IP0002D67PXAC0

01/01/15 PROF

RFI RETE FERROVIARIA ITALIANA
GRUPPO FERROVIE DELLO STATO ITALIANE
DIREZIONE TERRITORIALE PRODUZIONE FIRENZE

DIREZIONE TERRITORIALE PRODUZIONE FIRENZE
S.O. INGEGNERIA

D.T.P. Firenze - S.O. Ingegneria - U.O. Tecnologie
U.O. Progettazione, Modifiche, Verifiche Impianti e Attivazioni IS

Soppressione PLL al Km 4+813
(PL3 del sistema V308 al Km.3+739)

ANNO	SOTTOPR.	LIVELLO	SEDE TECNICA	NOME DOC	NUMERAZ
00	000	00	000000	0000	00000

Parma - Vezzano Ligure

Stazione di Vicofertile

Piano Schematico IS

Tavola n.
PS01
Foglio: 01 di 01

Linea	Sede Tecnica	Nome Doc	Numerazione	Codice di Verifica
L463	LO3045	TIPS	PS01	614912.151157

	Redatto	Data	Progettato	Data	Verificato	Data	Approvato	Data	Autorizzato	Data
km	F. Maiorano	25/08/12	F. Maiorano	25/08/12	A. D'Ambrosi	25/08/12	F. Ermini	25/08/12	M. Del Prete	25/08/12
km	N. Casarosa	25/08/12	N. Casarosa	23/08/14	F. Maiorano	23/08/14	C. Russo	23/08/14	G. Recchia	23/08/14
PL4 e	F. Maiorano	09/10/16	F. Maiorano	09/10/16	A. Mercurio	09/10/16	F. Ermini	09/10/16	G. Ticci	09/10/16
LL	F.Carbone	24/03/19	F.Carbone	24/03/19	F.Ermini	24/03/19	F.Ermini	24/03/19	G.Ticci	24/03/19

03A0002A.dwg | immagine associata: - | stile di stampa: monochrome.ctb | scala: schematico

RIETA' E DIRITTI DEL PRESENTE DISEGNO SONO RISERVATI LA RIPRODUZIONE ANCHE PARZIALE E' VIETATA

COMMITTENTE:

RFI RETE FERROVIARIA ITALIANA
GRUPPO FERROVIE DELLO STATO ITALIANE

PROGETTAZIONE:

ITALFERR
GRUPPO FERROVIE DELLO STATO ITALIANE

CUP J81H02000000001

U.O. IMPIANTI DI SEGNALAMENTO

PROGETTO DEFINITIVO

COMPLETAMENTO RADDOPPIO LINEA PARMA - LA SPEZIA (PONTREMOLESE)

TRATTA PARMA - VICOFERTILE

IMPIANTI DI SEGNALAMENTO IS/SCMT
ACEI Vicofertile
Piano Schematico IS - Modifiche in R/G Fase 2

SCALA:
N/A

COMMESSA	LOTTO	FASE	ENTE	TIPO DOC.	OPERA/DISCIPLINA	PROGR.	REV.
IP00	02	D	67	PX	AC03A0	002	A

Rev.	Descrizione	Redatto	Data	Verificato	Data	Approvato	Data	Autorizzato Data
A	Emissione Definitva	E.Amato E. Amato	Marzo 2022	S.Artioli Artioli S.	Marzo 2022	G.Fadda	Marzo 2022	M.Gambaro Marzo 2022 GAMBARO MARIO

File: IP0002D67PXAC03A0002A.dwg | n. Elab.: ----