

VICOFERTILE

← 101 P.B. 101/102 → 102
 Regimi di esercizio: J - EDCO
 Binari Telecomandati: I - II

FERROVIE DELLO STATO
ZONA TERRITORIALE CENTRO NORD
ASA RETE
 Società di Trasporti e Servizi per Azioni

SERVIZIO POTENZIAMENTO E SVILUPPO UFFICIO IMPIANTI TECNOLOGICI REPARTO I.T.3 FIRENZE

10	30/11/06	Adeguamento a PT83	Maiorano	Maiorano
9	15/03/06	Modifiche giallo lampeggiante (C.C. 9/2006)	Giacometti	Maiorano
8	20/09/02	Aggi. Lucido/ Disk Varie	Belucchi	Franco Di Iato
7	25/01/99	Aggi. Lucido/ Disk Varie		Franco Di Iato
6	29/04/92	Aggi. Lucido/ Disk RAR Segnale partenza		Franco Di Iato
5	20/03/92			
4	06/12/91	Trasformazione PL Km 3+115, Km 3+739, Km 4+813 in PL Telecomandati di linea		
3	23/01/91	Modif. Finser. Liv. 205 - spostamento scarpia F. Scampi. Soppressione Starra F. Scampi con chiavi 3-4		
2	15/02/88			
1	22/05/87	Attivazione (6/87)		

Linea: **PARMA - LA SPEZIA**
 Tratta: **VICOFERTILE**
 Stazione: **VICOFERTILE**


Objetto: **PIANO SCHEMATICO**

Progr.: **0**

Impianto: **A.C.E.I.**
 file: **PS160100.DWG**

Dis: Cod. 09/12/96 DI 101A FRANCO
 Data: 22/05/80
 POS.ARCHIVIO: VICOFERTILE.PS

Segnali	Aspetti	Occup. ni
1Ad	G-V G/V - Gx	01 A. (10)
1d	R-G-V R/G	// (10)
3s	R-V	// (10)
4s	R-V	// (10)
3d	R-V	// (20)
4d	R-V	// (20)
2s	R-G-V R/G	// (20)
2As	G-V G/V	// (20)

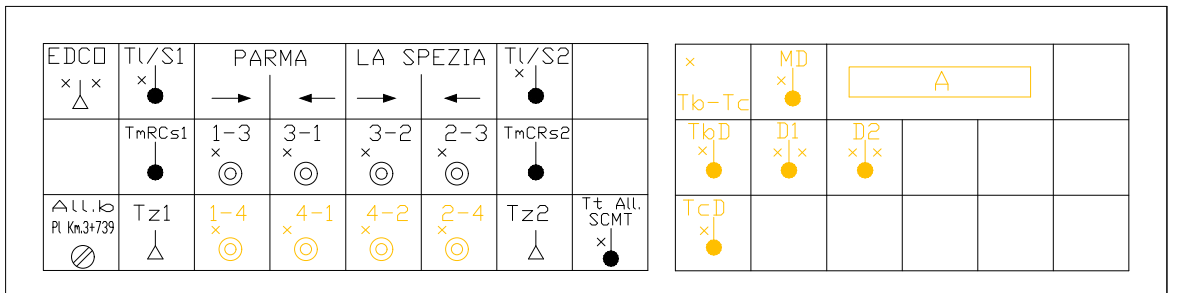

COMMITTENTE: **RFI RETE FERROVIARIA ITALIANA**
 DIREZIONE TERRITORIALE PRODUZIONE FIRENZE

SOGGETTO TECNICO: **DIREZIONE TERRITORIALE PRODUZIONE FIRENZE**
 S.O. INGEGNERIA

PROGETTAZIONE: **RFI** D.T.P. Firenze - S.O. Ingegneria - U.O. Tecnologie
 U.O. Progettazione, Modifiche, Verifiche Impianti e Attivazioni IS

INTERVENTO: **Soppressione PLL al Km 4+813 (PL3 del sistema V308 al Km.3+739)**

PROGETTO	ANNO	SOTTOPR.	LIVELLO	SEDE TECNICA	NOME DOC	NUMERAZ
0000	00	000	00	0000000	00000	00000

Linea: **Parma - Vezzano Ligure**
 Impianto: **Stazione di Vicofertile**

Objetto: **Piano Schematico IS** Tavola n. **PS01**
 Foglio: 01 di 01

Posizione	Linea	Sede Tecnica	Nome Doc	Numerazone	Codice di Verifica
Archivio	L463	L03045	TIPS	PS01	614962.613964

Rev	Descrizione	Redatto	Data	Progettato	Data	Verificato	Data	Approvato	Data	Autorizzato	Data
A	Soppressione PL2 km 8+038	F. Maiorano	25/08/12	F. Maiorano	25/08/12	A. D'Ambrosio	25/08/12	F. Ermini	25/08/12	M. Del Prete	25/08/12
B	Soppressione PLL km 10+119	N. Casarosa	25/08/12	N. Casarosa	23/08/14	F. Maiorano	23/08/14	C. Russo	23/08/14	G. Recchia	23/08/14
C	Soppressione PL1, PL4 e PLL Km 5+805	F. Maiorano	09/10/16	F. Maiorano	09/10/16	A. Mercurio	09/10/16	F. Ermini	09/10/16	G. Ticci	09/10/16
D	Soppressione PLL Km.4+813	F. Carbone	24/03/19	F. Carbone	24/03/19	F. Ermini	24/03/19	F. Ermini	24/03/19	G. Ticci	24/03/19

File: IP0002D67PXAC03A0002B.dwg
 immagine associata: stile di stampa: monochrome.ctb scala: schematico

COMMITTENTE: **RFI RETE FERROVIARIA ITALIANA**
 GRUPPO FERROVIE DELLO STATO ITALIANE

PROGETTAZIONE: **ITALFERR**
 GRUPPO FERROVIE DELLO STATO ITALIANE

CUP J81H02000000001

U.O. IMPIANTI DI SEGNALAMENTO

PROGETTO DEFINITIVO

COMPLETAMENTO RADDOPPIO LINEA PARMA - LA SPEZIA (PONTREMOLESE)

TRATTA PARMA - VICOFERTILE

IMPIANTI DI SEGNALAMENTO IS/SCMT
 ACEI Vicofertile
 Piano Schematico IS - Modifiche in R/G Fase 2

SCALA: **N/A**

COMMESSA LOTTO FASE ENTE TIPO DOC. OPERA/DISCIPLINA PROGR. REV.

IP00 02 D 67 PX AC03A0 002 B

Rev.	Descrizione	Redatto	Data	Verificato	Data	Approvato	Data	Autorizzato	Data
A	Emissione Definitiva	E. Amato	Marzo 2022	S. Artoli	Marzo 2022	G. Fadda	Marzo 2022	M. Gambino	Ottobre 2022
B	Aggiornamento post verifica tecnica RFI	E. Amato	Ottobre 2022	S. Artoli	Ottobre 2022	G. Fadda	Ottobre 2022		

File: IP0002D67PXAC03A0002B.dwg n. Etab.: ----