
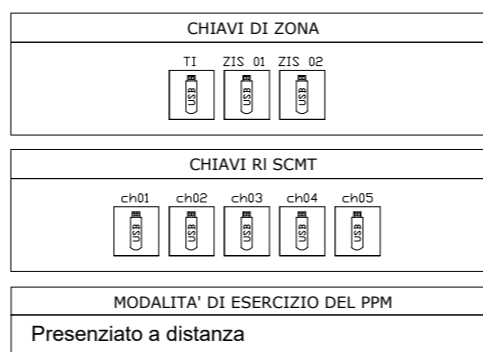


SEGNALI	ASPETTO SEGNALI	OCC. I ASSE CdB	DISTANZA OCC. m.
Avv01	G-V-GV(OCMT)-G VX *	-	-
Avv06	G-V-GV(OCMT)-G VX *VX	-	-
S01	R-V- R	110	20
S06	R- R V	160	36
S02	R-V- R V	120	20
S05	R-V	150	20
Avv05	G-V-GV(OCMT)-G VX *	-	-

PIANO SCHEMATICO ZONE ESCLUDIBILI ALLA CIRCOLAZIONE

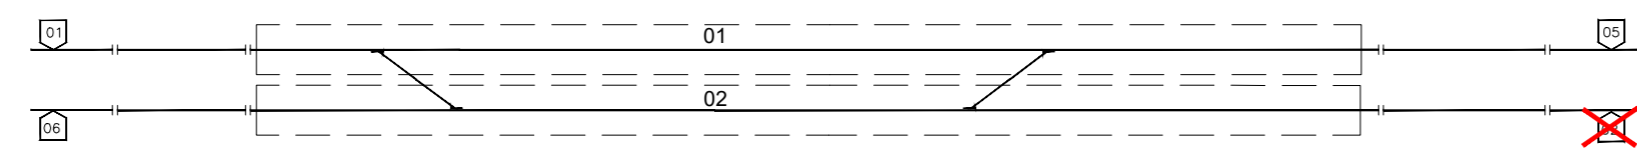




DISTANZIAMENTO TRENI

Linea	Tipo blocco	Punto linea
Parma - P.C. Parma	BCA a s.b. con presa di senso	01
P.C. Parma - Vicofertile	BCA a s.b. con presa di senso	05
Parma - P.C. Parma	BCA a d.b. reversibile	06

LEGENDA

	Ente definitivo di nuova realizzazione
	Ente provvisorio realizzato in fase 3
	Ente predisposto in fase 3 ma non attivato

PPM P.P. PARMA

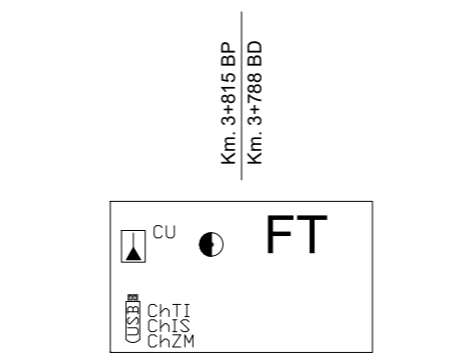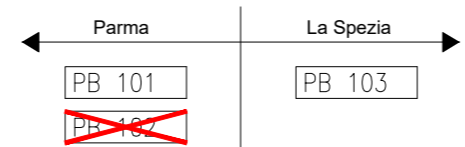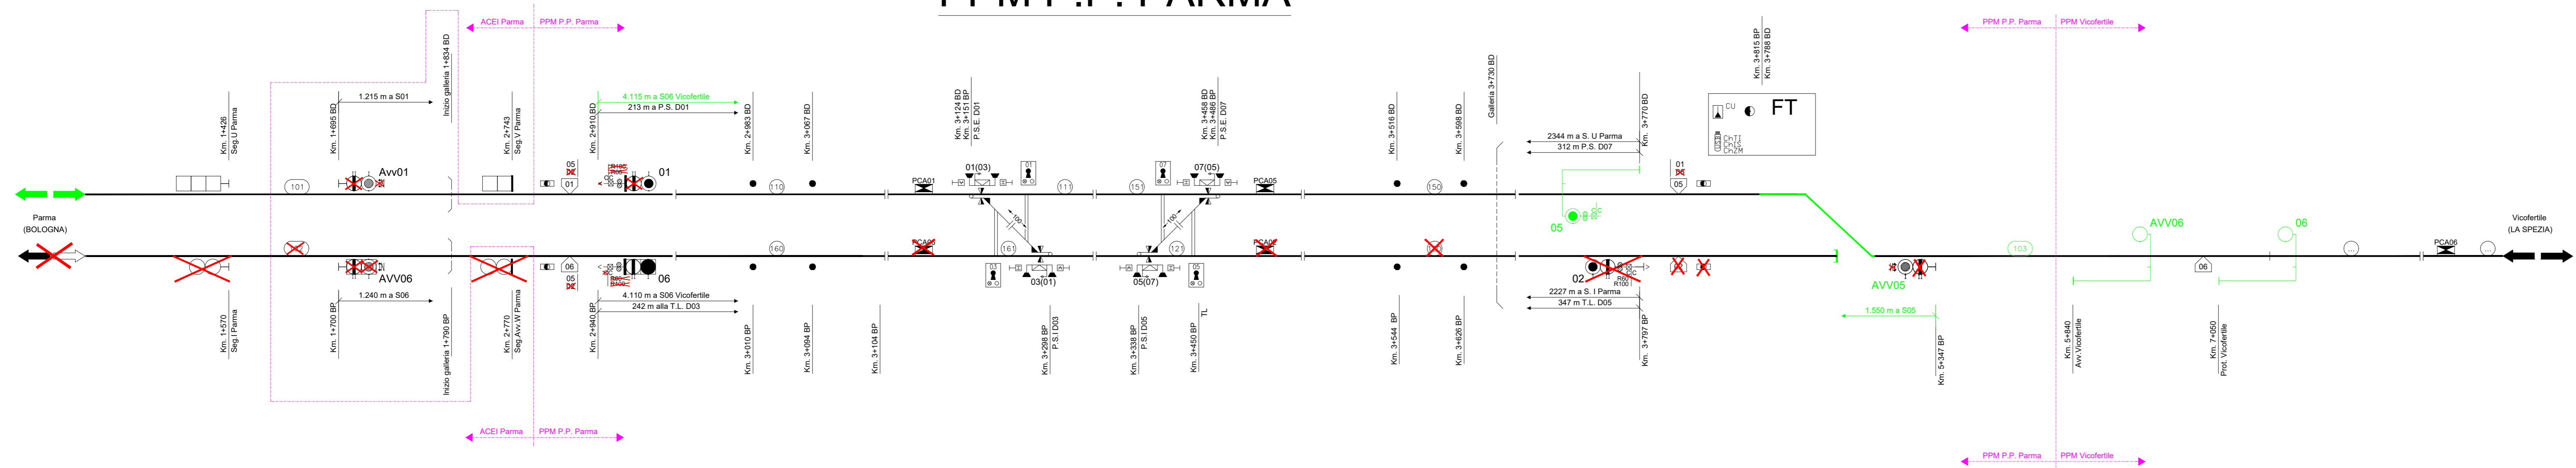

COMMITTENTE:

PROGETTAZIONE:

CUP J81H0200000001

U.O. IMPIANTI DI SEGNALAMENTO

PROGETTO DEFINITIVO

COMPLETAMENTO RADDOPPIO LINEA PARMA - LA SPEZIA (PONTREMOLESE)
TRATTA PARMA - VICOFERTILE

IMPIANTI DI SEGNALAMENTO IS/SCMT
 PPM P.C. Parma
 Piano Schematico IS - Fase 3

SCALA:
N/A

COMMESSA	LOTTO	FASE	ENTE	TIPO DOC.	OPERA/DISCIPLINA	PROGR.	REV.
IP00	02	D	67	PX	AS02A0	001	B

Rev.	Descrizione	Redatto	Data	Verificato	Data	Approvato	Data	Autorizzato Data
A	Emissione Definitiva	E. Amato	Marzo 2022	S. Artoli	Marzo 2022	G. Fadda	Marzo 2022	M. Giambarò Ottobre 2022
B	Aggiornamento post verifica tecnica RFI	E. Amato	Ottobre 2022	S. Artoli	Ottobre 2022	G. Fadda	Ottobre 2022	M. Giambarò MARTO 2023