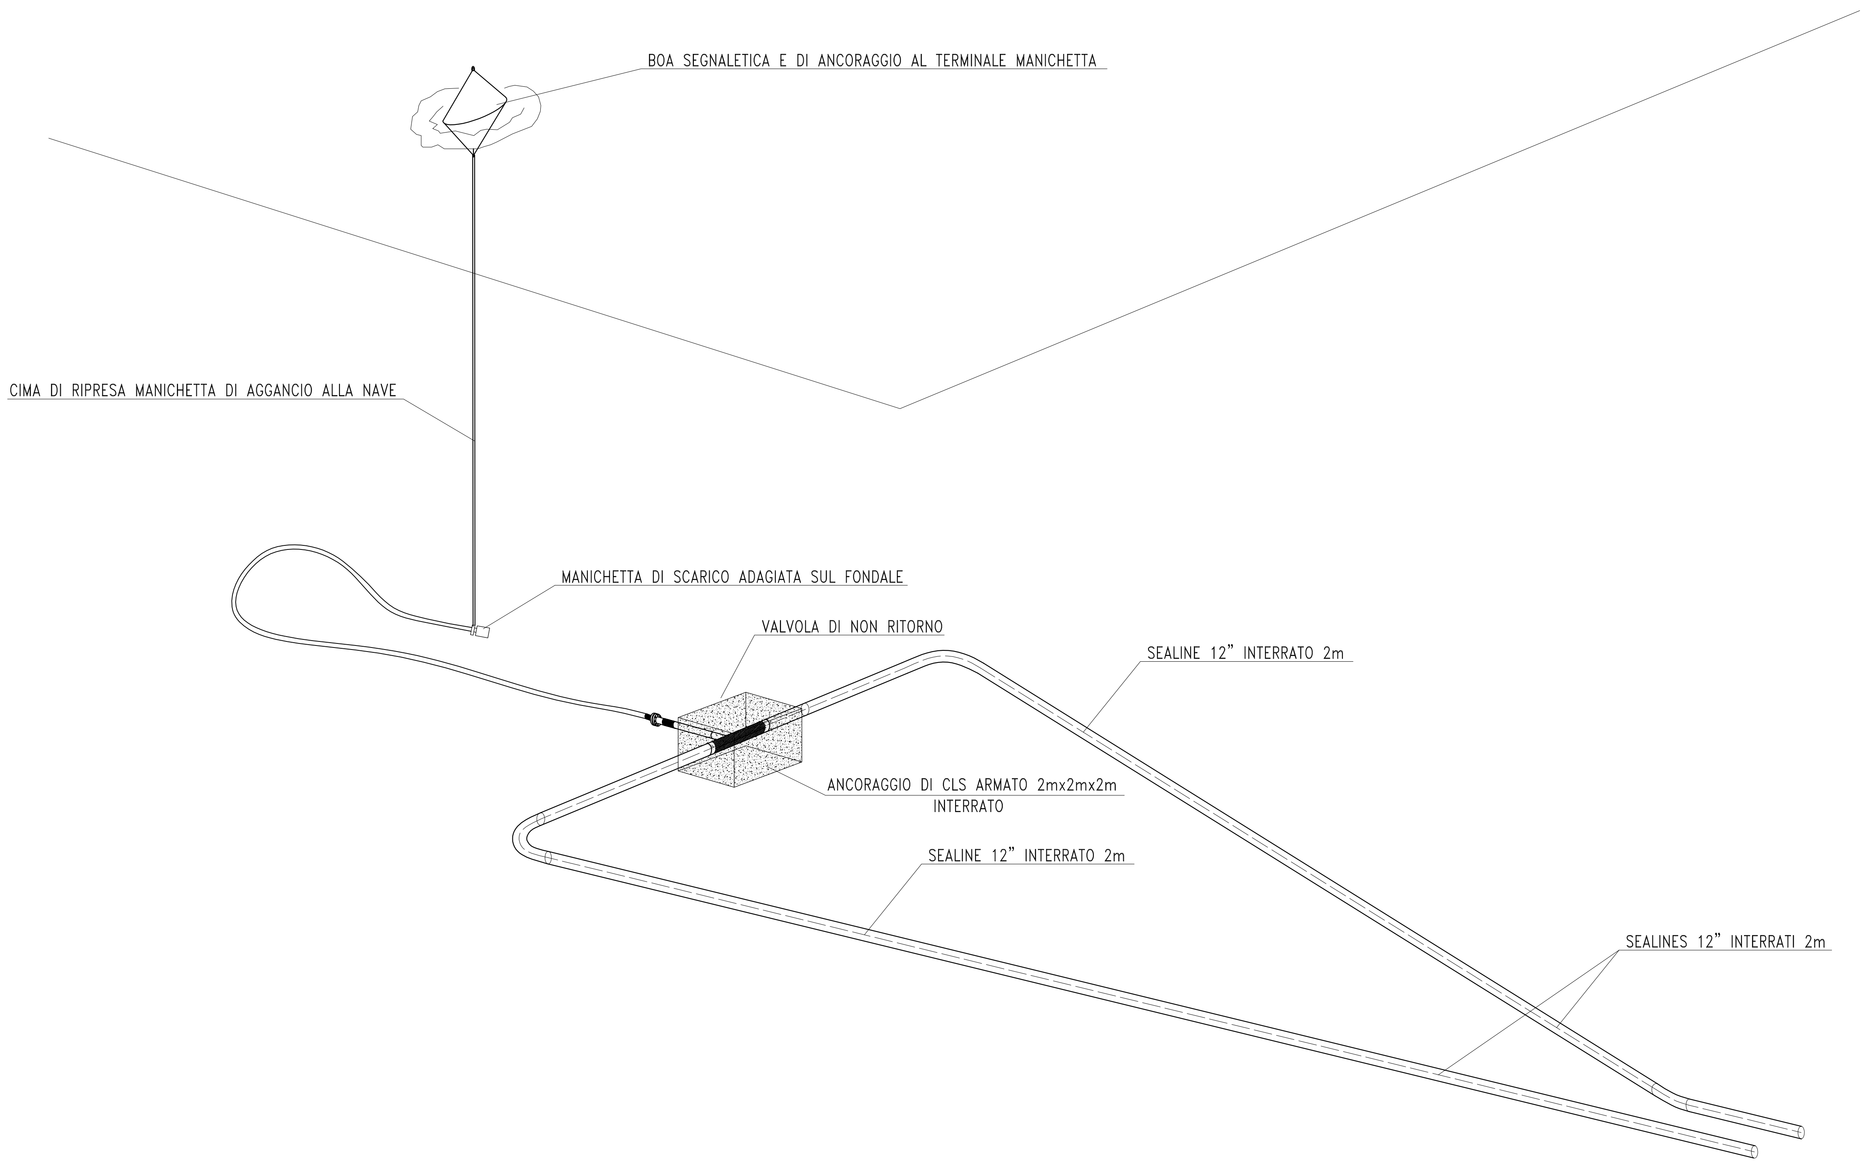

DOTT. ING. ANTONIO D'ALESSIO
ORDINE INGEGNERI ROMA
20247

REV.	DATA	DESCRIZIONE	NOME FILE
1	16.02.2012	MODIFICA MANICHETTA	262-008G-1
0	07.08.2009	PRIMA EMISSIONE	262-008G-0

CLIENTE

ABRUZZO COSTIERO Srl
Pescara

ARGOMENTO

REALIZZAZIONE NUOVO CAMPO BOE E SEA-LINES

Dettaglio boa segnalazione posizione manichetta

DATA 07.08.2009	DISEGNO N° 4D-262-008G
DISEGNATO	G.D.
CONTROLLATO	A.D.
APPROVATO	D.A.
SCALA 1:1	FOG. 1 DI 1
REV. 0 1	

4D ENGINEERING S.r.l.
Engineering & Technology Transfer
C.SO MATTEOTTI,69-00041-ALBANO LAZIALE-ROMA-ITALY
TEL.06/9322616/615/9321003-FAX 06/9322615

LA 4D ENGINEERING SI RISERVA LA PROPRIETA' DI QUESTO DISEGNO CON LA PROIBIZIONE DI RIPRODURLO E TRASFERIRLO A TERZI SENZA AUTORIZZAZIONE SCRITTA