Juan Perez
Templado
03.02.2023
12:32:57
GMT+01:00

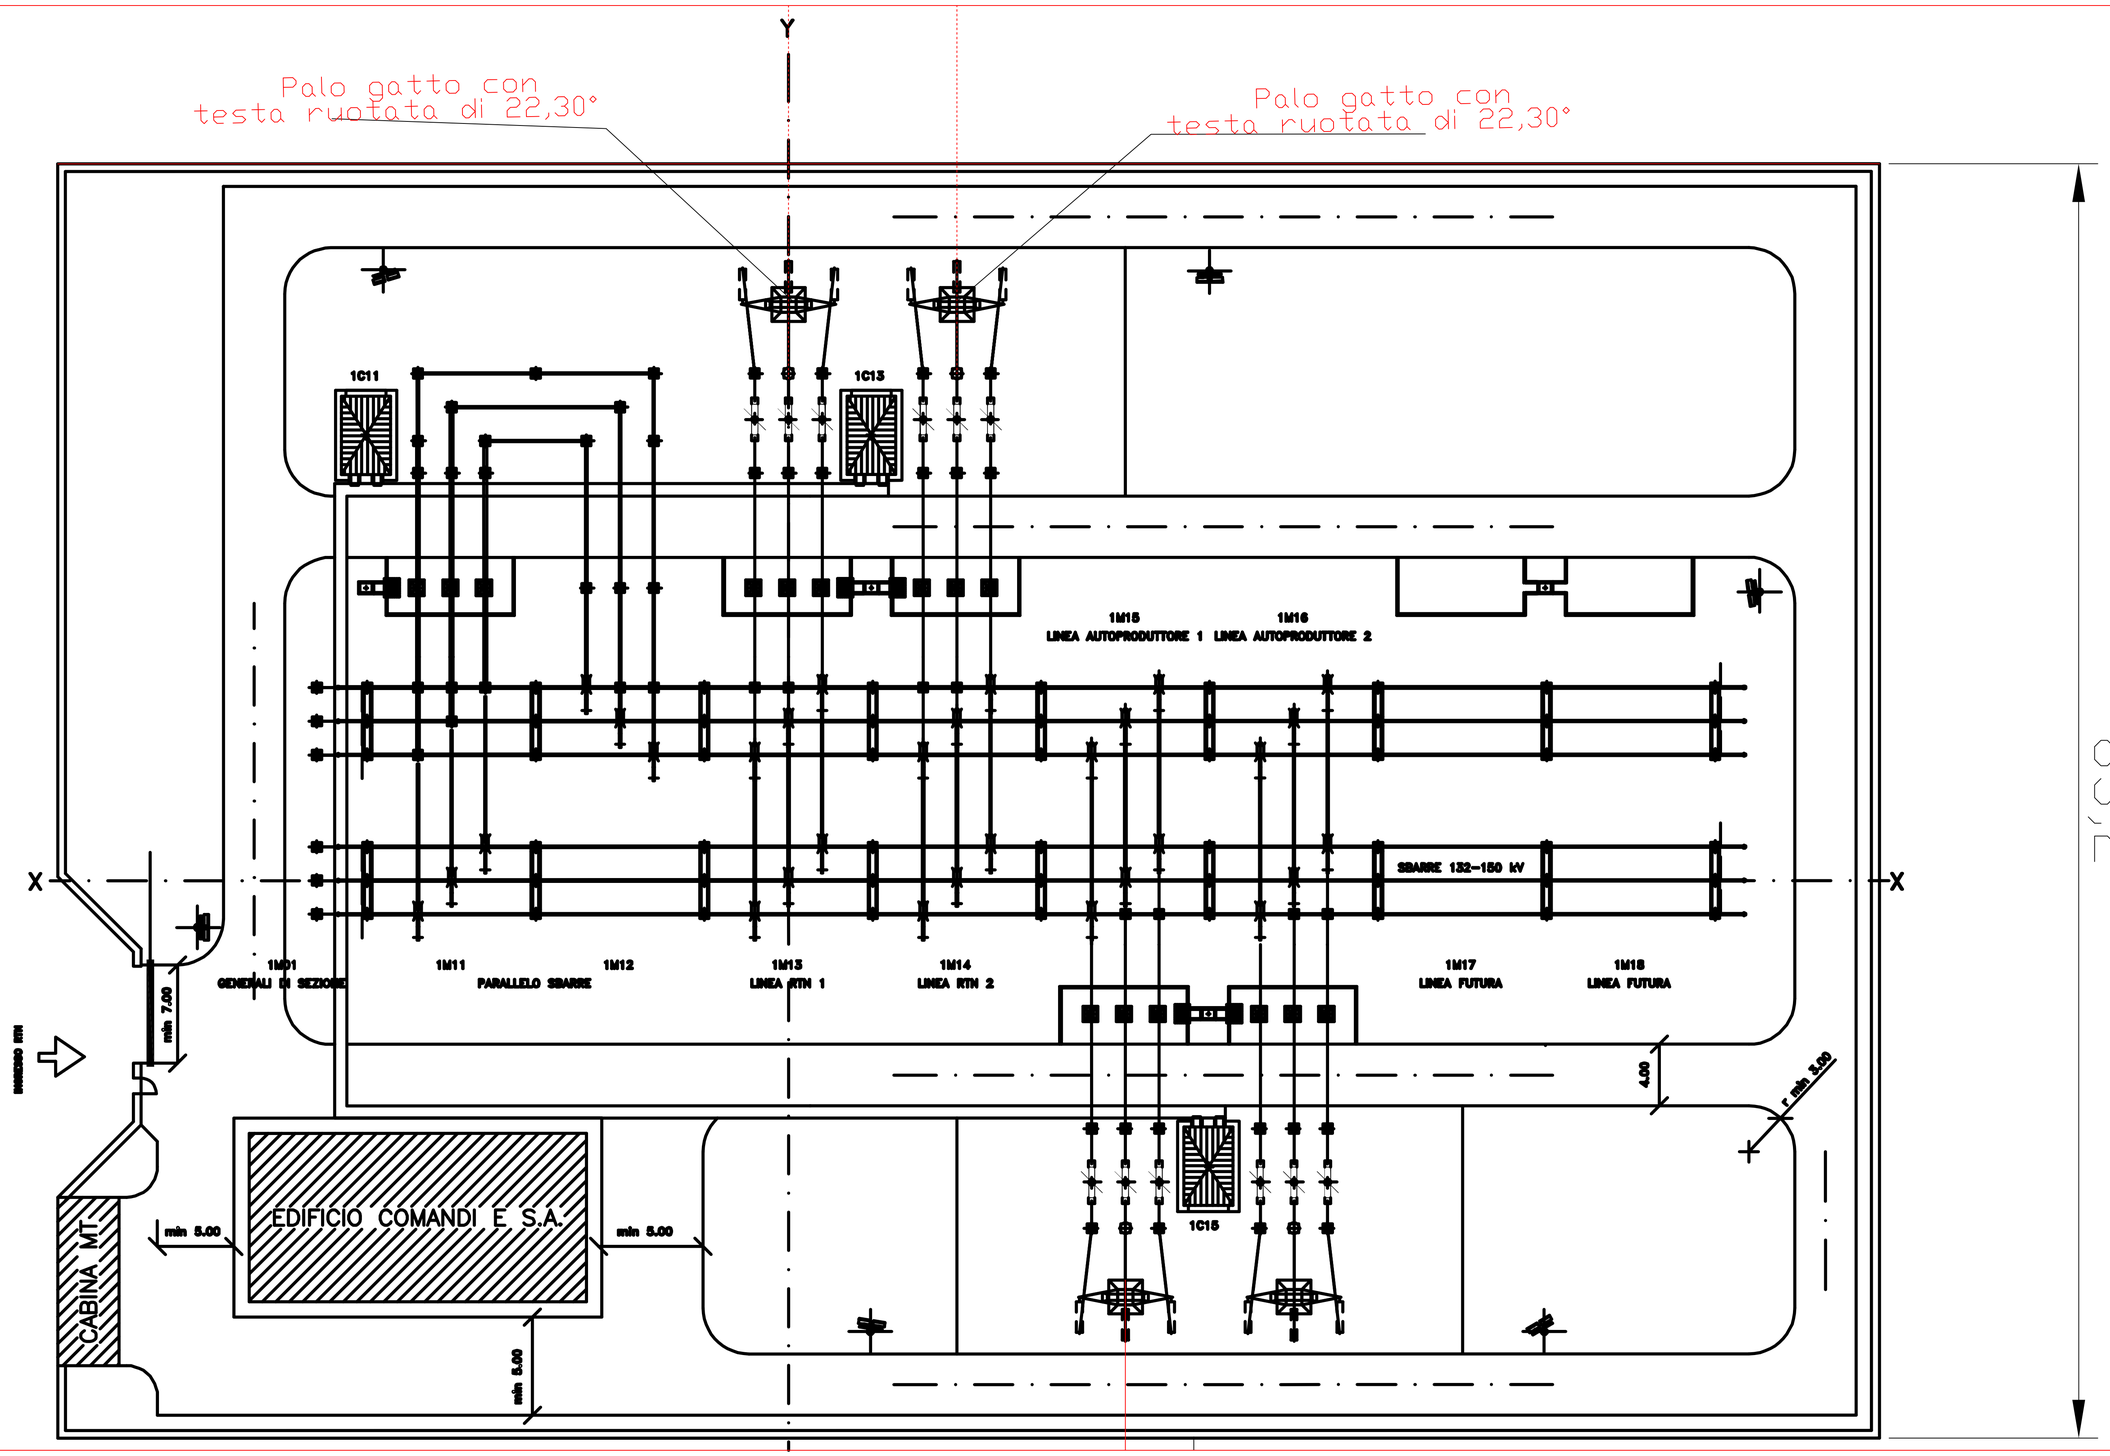

Comune di
CRACO
LOC. CRACO-PESCHIERA
PROVINCIA DI MATERA

PROGETTO DI UNA NUOVA STAZIONE ELETTRICA RTN A 150 kV
CON ANNESSA CABINA UTENTE DI TRASFORMAZIONE 150/20 kV
AL SERVIZIO DEL PARCO EOLICO DI MONTALBANO

Progettazione:
ISPA
Arch. Vito Antonio Bianchi
Ing. Daniela LATROFA

Proprietà: CARGO S.r.l.
Via AOSTA , 12
85100 POTENZA PZ
Amministratore Unico: Dott. Michele GIARDIELLO

TAVOLA N.°3

STAZIONE RTN

Timbri

PROGETTO PRELIMINARE

Scala 1:1.00