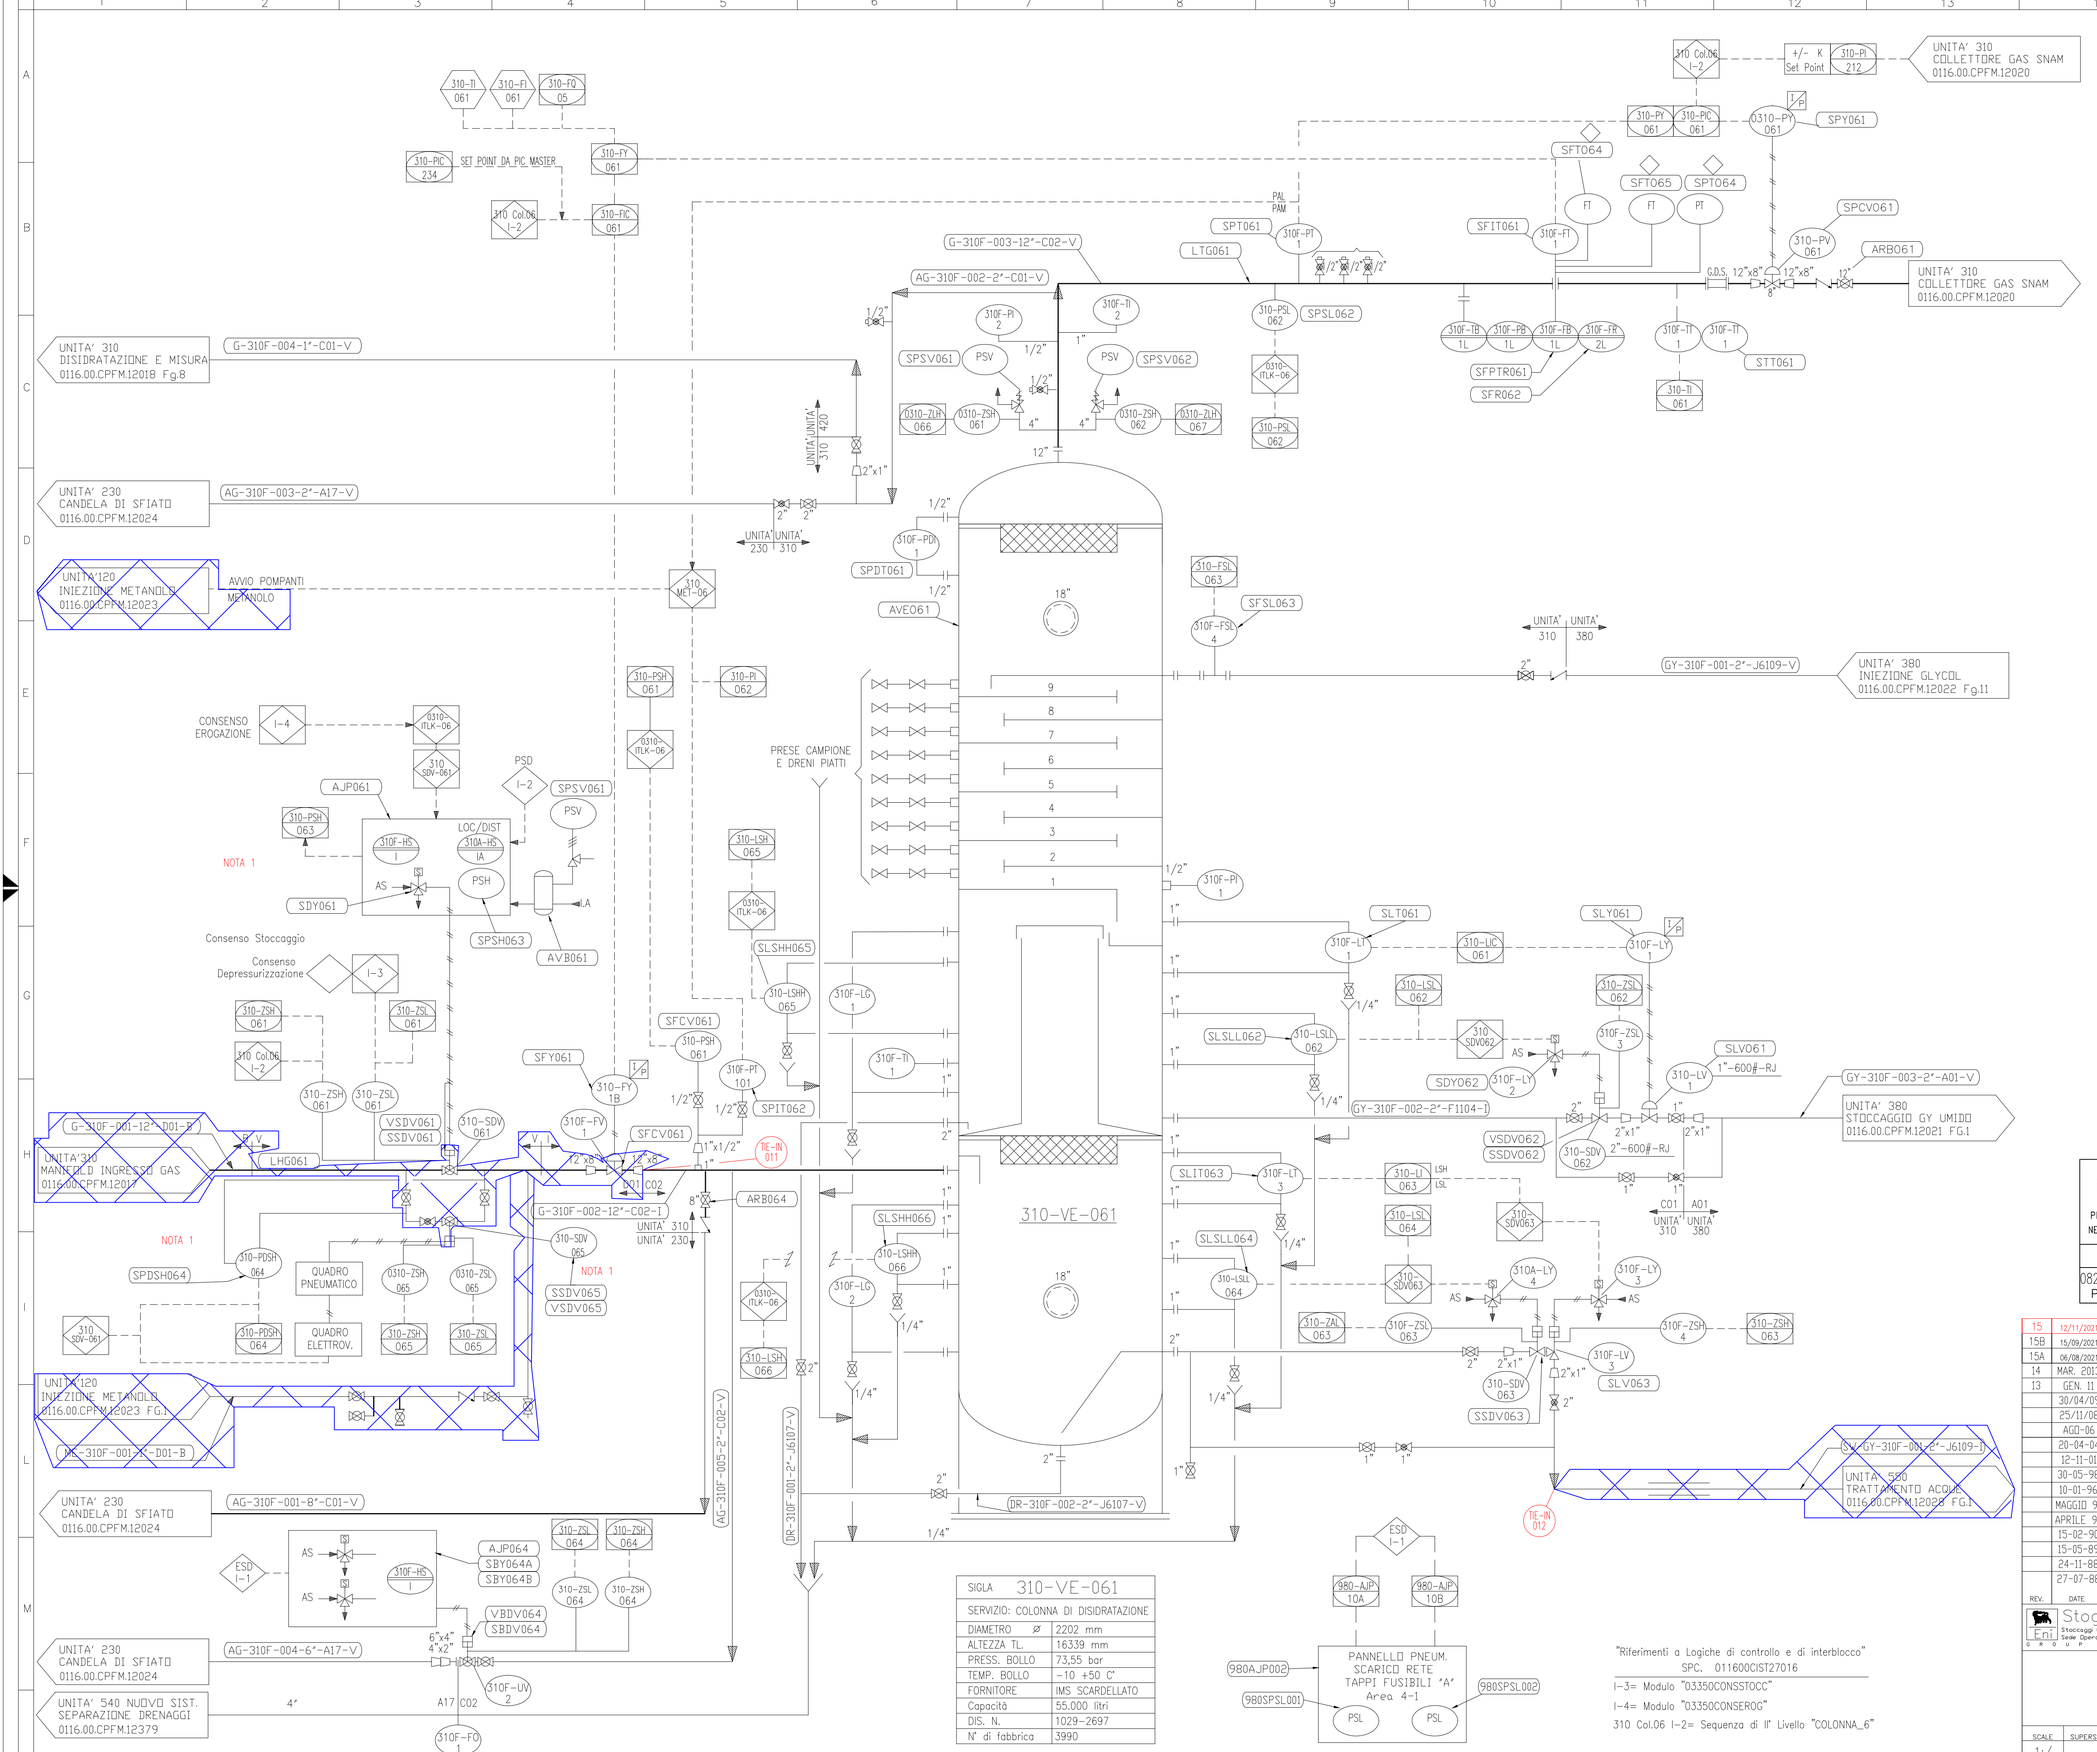

SIGLA	310-VE-061
SERVIZIO: COLONNA DI DISIDRATAZIONE	
DIAMETRO ∅	2202 mm
ALTEZZA TL.	16339 mm
PRESS. BOLLO	73,55 bar
TEMP. BOLLO	-10 +50 C°
FORNITORE	IMS SCARDELLATO
Capacità	55.000 litri
DIS. N.	1029-2697
N° di fabbrica	3990

"Riferimenti a Logiche di controllo e di interblocco"
SPC. 011600CIST27016

I-3= Modulo "03350CONSSTOCC"

I-4= Modulo "03350CONSEROG"

310 Col.06 I-2= Sequenza di II° Livello "COLONNA_6"

NOTE GENERALI:

- L'IDENTIFICATIVO INDICATO ALL'INTERNO DI SI RIFERISCE AL CODICE DELL'OGGETTO DI MANUTENZIONE
- TUTTI GLI OGGETTI DI MANUTENZIONE INDICATI APPARTENGONO AL CIMPS 01160 SE NON DIVERSAMENTE INDICATO.
- TUTTI GLI OGGETTI DI MANUTENZIONE INDICATI APPARTENGONO ALL' UNITA' FUNZIONALE 310 SE NON DIVERSAMENTE INDICATO.
- PER NUMERAZIONE APPARECCHIATURE E STRUMENTI * = 1,2,3,4,5,6,7,8
- I COMPONENTI CONTRASSEGNATI CON ◇ SONO INSTALLATI SUI QUADRI AJM211 (COLONNE AVE 011/061/071/081) E AJM211 (COLONNE AVE 011/021/031/041)
- SI PREVEDE UNA FASE "1" DI TRANSIZIONE NELLA QUALE LE COLONNE: "5-6-7-8-11-12-13" VERRANNO ADIBITE AI NUOVI CLUSTERS, MENTRE LE RESTANTI COLONNE "1-2-3-4-9-10" CONTINUERANNO AD OPERARE PER UNA PARTE DEI VECCHI CLUSTERS CON IL SISTEMA ATTUALMENTE OPERATIVO (SISTEMA INIBIZIONE METANOLO).
- SI PREVEDE UNA FASE "2" NELLA QUALE TUTTE LE COLONNE SARANNO ADIBITE AI NUOVI CLUSTERS.

NOTE:

1- TUTTI I SEGNALI DELLE VALVOLE 310-SDV-061, 310F-FV-1 E DELLA VALVOLA 310-SDV-065 SARANNO MANTENUTI E COLLEGATI ALLE NUOVE VALVOLE.

LEGENDA:

- SMANTELLAMENTO FASE "1"

Firmato digitalmente da
Rocco Vincenzo Monaco
CN = Monaco
Rocco Vincenzo
C = IT

ORDINE INGEGNERI COSENZA
Ingegnere ROCCO V. MONACO

APPARECCHIATURE

310-VE-06

COMMESSA : NS/18024/R-M01

INGEGNERIA DI BASE/FEED E PER ENTI
PER LA PROGETTAZIONE DI NUOVI CLUSTERS
NELLA CENTRALE DI STOCCAGGIO GAS DI SERGNANO (CR)

TECHNIP ITALY DIREZIONE LAVORI S.p.A.
00148 ROMA – Viale Castello della Magliana, 68

Riferimento TPIDL						Pag.	Rev
082826C303	0193	PID	00	21	0675	1 of 1	0
Project	Unità	Doc.Type	Disc	Subj	Ser.No		

REV.	DATE	DESCRIPTION	DRAFT.	CHECK'D	APPR'D	REV. STATUS
15	12/11/2021	EMISSIONE FINALE	S.Tomassini	V.Adduci	F.Bianchi/E.Petrillo	CD-FE
15B	15/09/2021	EMISSIONE PER APPROVAZIONE / SMANTELLAMENTO (PER HAZOP)	S.Tomassini	V.Adduci	F.Bianchi/E.Petrillo	CD-FE
15A	06/08/2021	EMISSIONE PER APPROVAZIONE / SMANTELLAMENTO	S.Tomassini	V.Adduci	F.Bianchi/E.Petrillo	CD-FE
14	MAR. 2013	REVISIONE GENERALE	ANTEA	STOGIT	STOGIT	
13	GEN. 11	REVISIONE DA PROGETTO NUVOLA DI PUNTI	ANTEA	ANTEA		
	30/04/09	REVISIONE GENERALE	CSI	CSI	STOGIT	
	25/11/08	REVISIONE PER CATEGORIZZAZIONE PED	CSI	CSI	STOGIT	
	AGO-06	REVISIONATO COME DA SOPRALUOGO	Raimondi	PDRS	STOGIT	
	20-04-04	REVISIONATO DOVE INDICATO	CSI			
	12-11-01	REVISIONATO DOVE INDICATO	TM			
	30-05-98	EMISSIONE FINALE PROGETTO SIM-RVD	RVD	RVD	TESM	
	10-01-96	REV. PER IDENTIFIC. OdM - EMISSIONE FINALE	ATI			
	MAGGIO 91	EMISSIONE PER COSTRUZIONE	I.D.I.			
	APRILE 90	EMISSIONE PER GARA D'APPALTO DOVE IND. (4)	I.D.I./AB			
	15-02-90	INSERITA TRACCIATURA PRESSOSTATI	I.D.I./AB			
	15-05-89	REV. PER AGGIORNAMENTO STRUMENT.	I.D.I./AB			
	24-11-88	EMESSIONE PER COSTRUZIONE	I.D.I./AB			
	27-07-88	EMESSIONE PER GARA D'APPALTO	I.D.I./AB	MA/FO		

Stogit — Stoccaggi Gas Italia SpA — Sede Operativa di Crema — ENI GROUP

CENTRALE GAS SERGNANO

UNITA' 310 COLONNA N°06
DISIDRATAZIONE E MISURA ESISTENTE

SMANTELLAMENTO E TIE-INS FASE "1"

SCALE	SUPERSEDES N.	SUPERSEDED BY N.	PLANT AREA	PLANT UNIT	DOCUMENT IDENTIFIER	SH. / OF
1:/					0116 00 CPFM 12018	06 / 13

STANDARDIZATION

FILE : 0116-00-CPFM-12018_CD-FE_15_06_13.DWG

MOD.GEN.FRM.014/0

Il presente documento e' proprieta' aziendale. La Societa' tutelera' i propri diritti a termine di leggeThis document is company property. The company lawfully reserves all rights.

UNI A1 (594x841)