


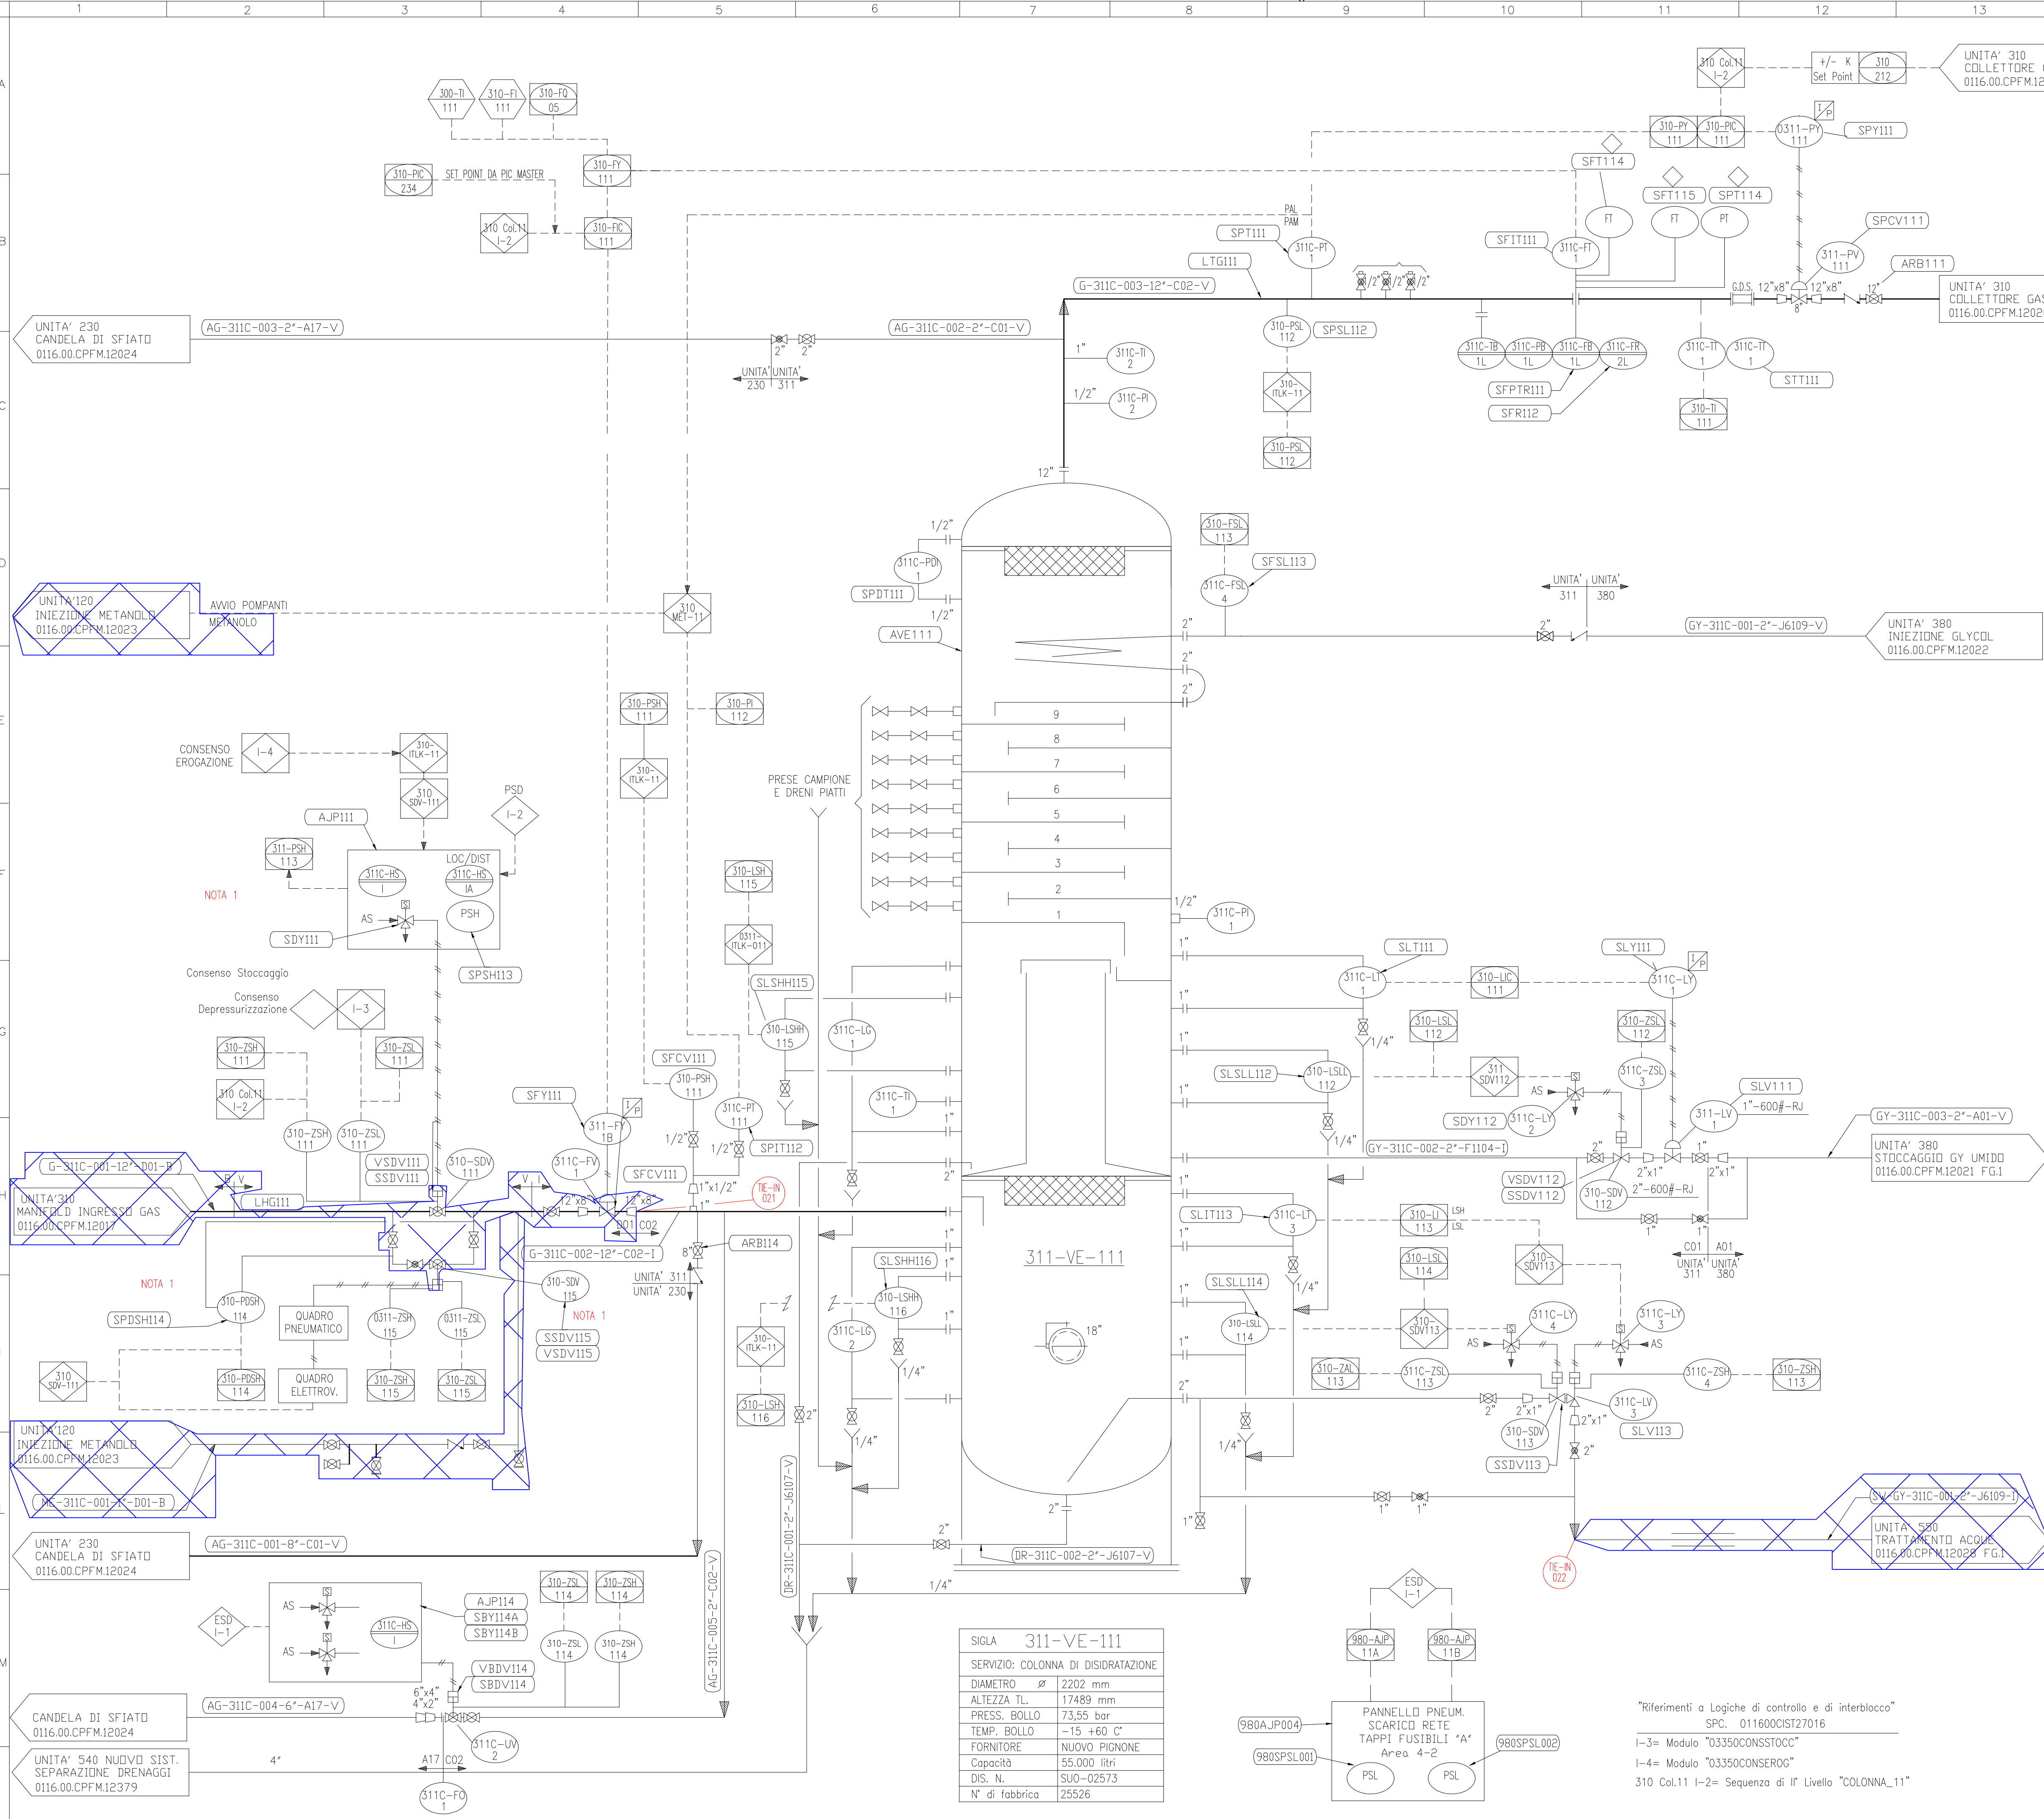

NOTE GENERALI:

- L'IDENTIFICATIVO INDICATO ALL'INTERNO DI SI RIFERISCE AL CODICE DELL'OGGETTO DI MANUTENZIONE
- TUTTI GLI OGGETTI DI MANUTENZIONE INDICATI APPARTENGONO AL CIMS 01160 SE NON DIVERSAMENTE INDICATO.
- TUTTI GLI OGGETTI DI MANUTENZIONE INDICATI APPARTENGONO ALL' UNITA' FUNZIONALE 310 SE NON DIVERSAMENTE INDICATO.
- PER NUMERAZIONE APPARECCHIATURE E STRUMENTI * = 1,2,3,4,5,6,7,8
- I COMPONENTI CONTRASSEGNA TI CON SONO INSTALLATI SUI QUADRI AJM211 (COLONNE AVE 011/061/071/081) E AJM211 (COLONNE AVE 011/021/031/041)
- SI PREVEDE UNA FASE "1" DI TRANSIZIONE NELLA QUALE LE COLONNE: "5-6-7-8-11-12-13" VERRANNO ADIBITE AI NUOVI CLUSTERS, MENTRE LE RESTANTI COLONNE: "1-2-3-4-9-10" CONTINUERANNO AD OPERARE PER UNA PARTE DEI VECCHI CLUSTERS CON IL SISTEMA ATTUALMENTE OPERATIVO (SISTEMA INIBIZIONE METANOLO).
- SI PREVEDE UNA FASE "2" NELLA QUALE TUTTE LE COLONNE SARANNO ADIBITE AI NUOVI CLUSTERS.

NOTE:

1- TUTTI I SEGNALI DELLE VALVOLE 310-SDV-111, 3110-FV-1 E DELLA VALVOLE 310-SDV-115 SARANNO MANTENUTI E COLLEGATI ALLE NUOVE VALVOLE.

LEGENDA:

SMANTELLAMENTO FASE "1"



APPARECCHIATURE

310-VE-11

COMMESSA : NS/18024/R-M01
INGEGNERIA DI BASE/FEED E PER ENTI
PER LA PROGETTAZIONE DI NUOVI CLUSTERS
NELLA CENTRALE DI STOCCAGGIO GAS DI SERGNANO (CR) 00148 ROMA - Viale Castello della Magliana, 68

Riferimento TPIDL						Pag.	Rev
082826C303	0193	PID	00	21	0680	1 of 1	0
Project	Unità	Doc.Type	Disc	Subj	Ser.No		

15	12/11/2021	EMISSIONE FINALE	S.Tomassini	V.Adduci	S.Tomassini	CD-FE
15B	15/09/2021	EMISSIONE PER APPROVAZIONE / SMANTELLAMENTO (PER HAZOP)	S.Tomassini	V.Adduci	S.Tomassini	CD-FE
15A	06/08/2021	EMISSIONE PER APPROVAZIONE / SMANTELLAMENTO	S.Tomassini	V.Adduci	S.Tomassini	CD-FE
14	MAR. 2013	REVISIONE GENERALE	ANTEA	ANTEA	STOGIT	
13	GEN. 11	REVISIONE DA PROGETTO NUOVA DI PUNTI	ANTEA	ANTEA	STOGIT	
12	30/04/09	REVISIONE GENERALE	CSI	CSI	STOGIT	
11	25/11/08	REVISIONE PER CATEGORIZZAZIONE PED	CSI	CSI	STOGIT	
10	AGO-06	REVISIONATO COME DA SOPRALUOGO	Raimondi	PORS	STOGIT	
9	20-04-04	REVISIONATO DOVE INDICATO	CSI			
8	12-11-01	REVISIONATO DOVE INDICATO	TM			
7	30-05-98	EMISSIONE FINALE PROGETTO SIM-RVD	RVD	RVD	TESM	
6	10-01-96	REV. PER IDENTIFIC. DGM - EMISSIONE FINALE	ATI			
5	MAGGIO 91	EMISSIONE PER COSTRUZIONE	I.D.I./AB			
4	APRILE 90	EMISSIONE PER GARA D'APPALTO DOVE IND. (4)	I.D.I./AB			
3	15-02-90	INSERITA TRACCIATURA PRESSOSTATI	I.D.I./AB			
2	15-05-89	REV. PER AGGIORNAMENTO STRUMENT.	I.D.I./AB			
1	24-11-88	EMISSIONE PER COSTRUZIONE	I.D.I./AB			
0	27-07-88	EMISSIONE PER GARA D'APPALTO	I.D.I./AB	MA/FO		
REV.	DATA	DESCRIZIONE / DESCRIPTION	DESIGN. DRAFT	CONTR. CHECK'D	APPROV. APPROV	STATO REV. STATUS

Stogit		CENTRALE GAS SERGNANO	
INGEGNERIA DI BASE/FEED E PER ENTI		UNITA' 311 COLONNA N°11	
DISIDRATAZIONE E MISURA ESISTENTE		(SMANTELLAMENTO E TIE-IN FASE "1")	
SCALA	1:1	IDENTIFICATIVO DOCUMENTO	0116/00 CPFM 12018
SCALE	1:1	DOCUMENT IDENTIFIER	11/13

SIGLA	311-VE-111
SERVIZIO:	COLONNA DI DISIDRATAZIONE
DIAMETRO	2202 mm
ALTEZZA TL	17489 mm
PRESS. BOLLO	73,55 bar
TEMP. BOLLO	-15 +60 C°
FORNITORE	NUOVO PIGNONE
Capacità	55.000 litri
DIS. N.	SUO-02573
N° di fabbrica	25526

980AJPD04	980SPSL001	980SPSL002
PANNELLO PNEUM. SCARICO RETE TAPPI FUSIBILI "A" Area 4-2		
PSL	PSL	

"Riferimenti a Logiche di controllo e di interblocco"
SPC. 011600CIST27016
I-3= Modulo "03350CONSSTOCC"
I-4= Modulo "03350CONSEROG"
310 Col.11 I-2= Sequenza di II° Livello "COLONNA_11"