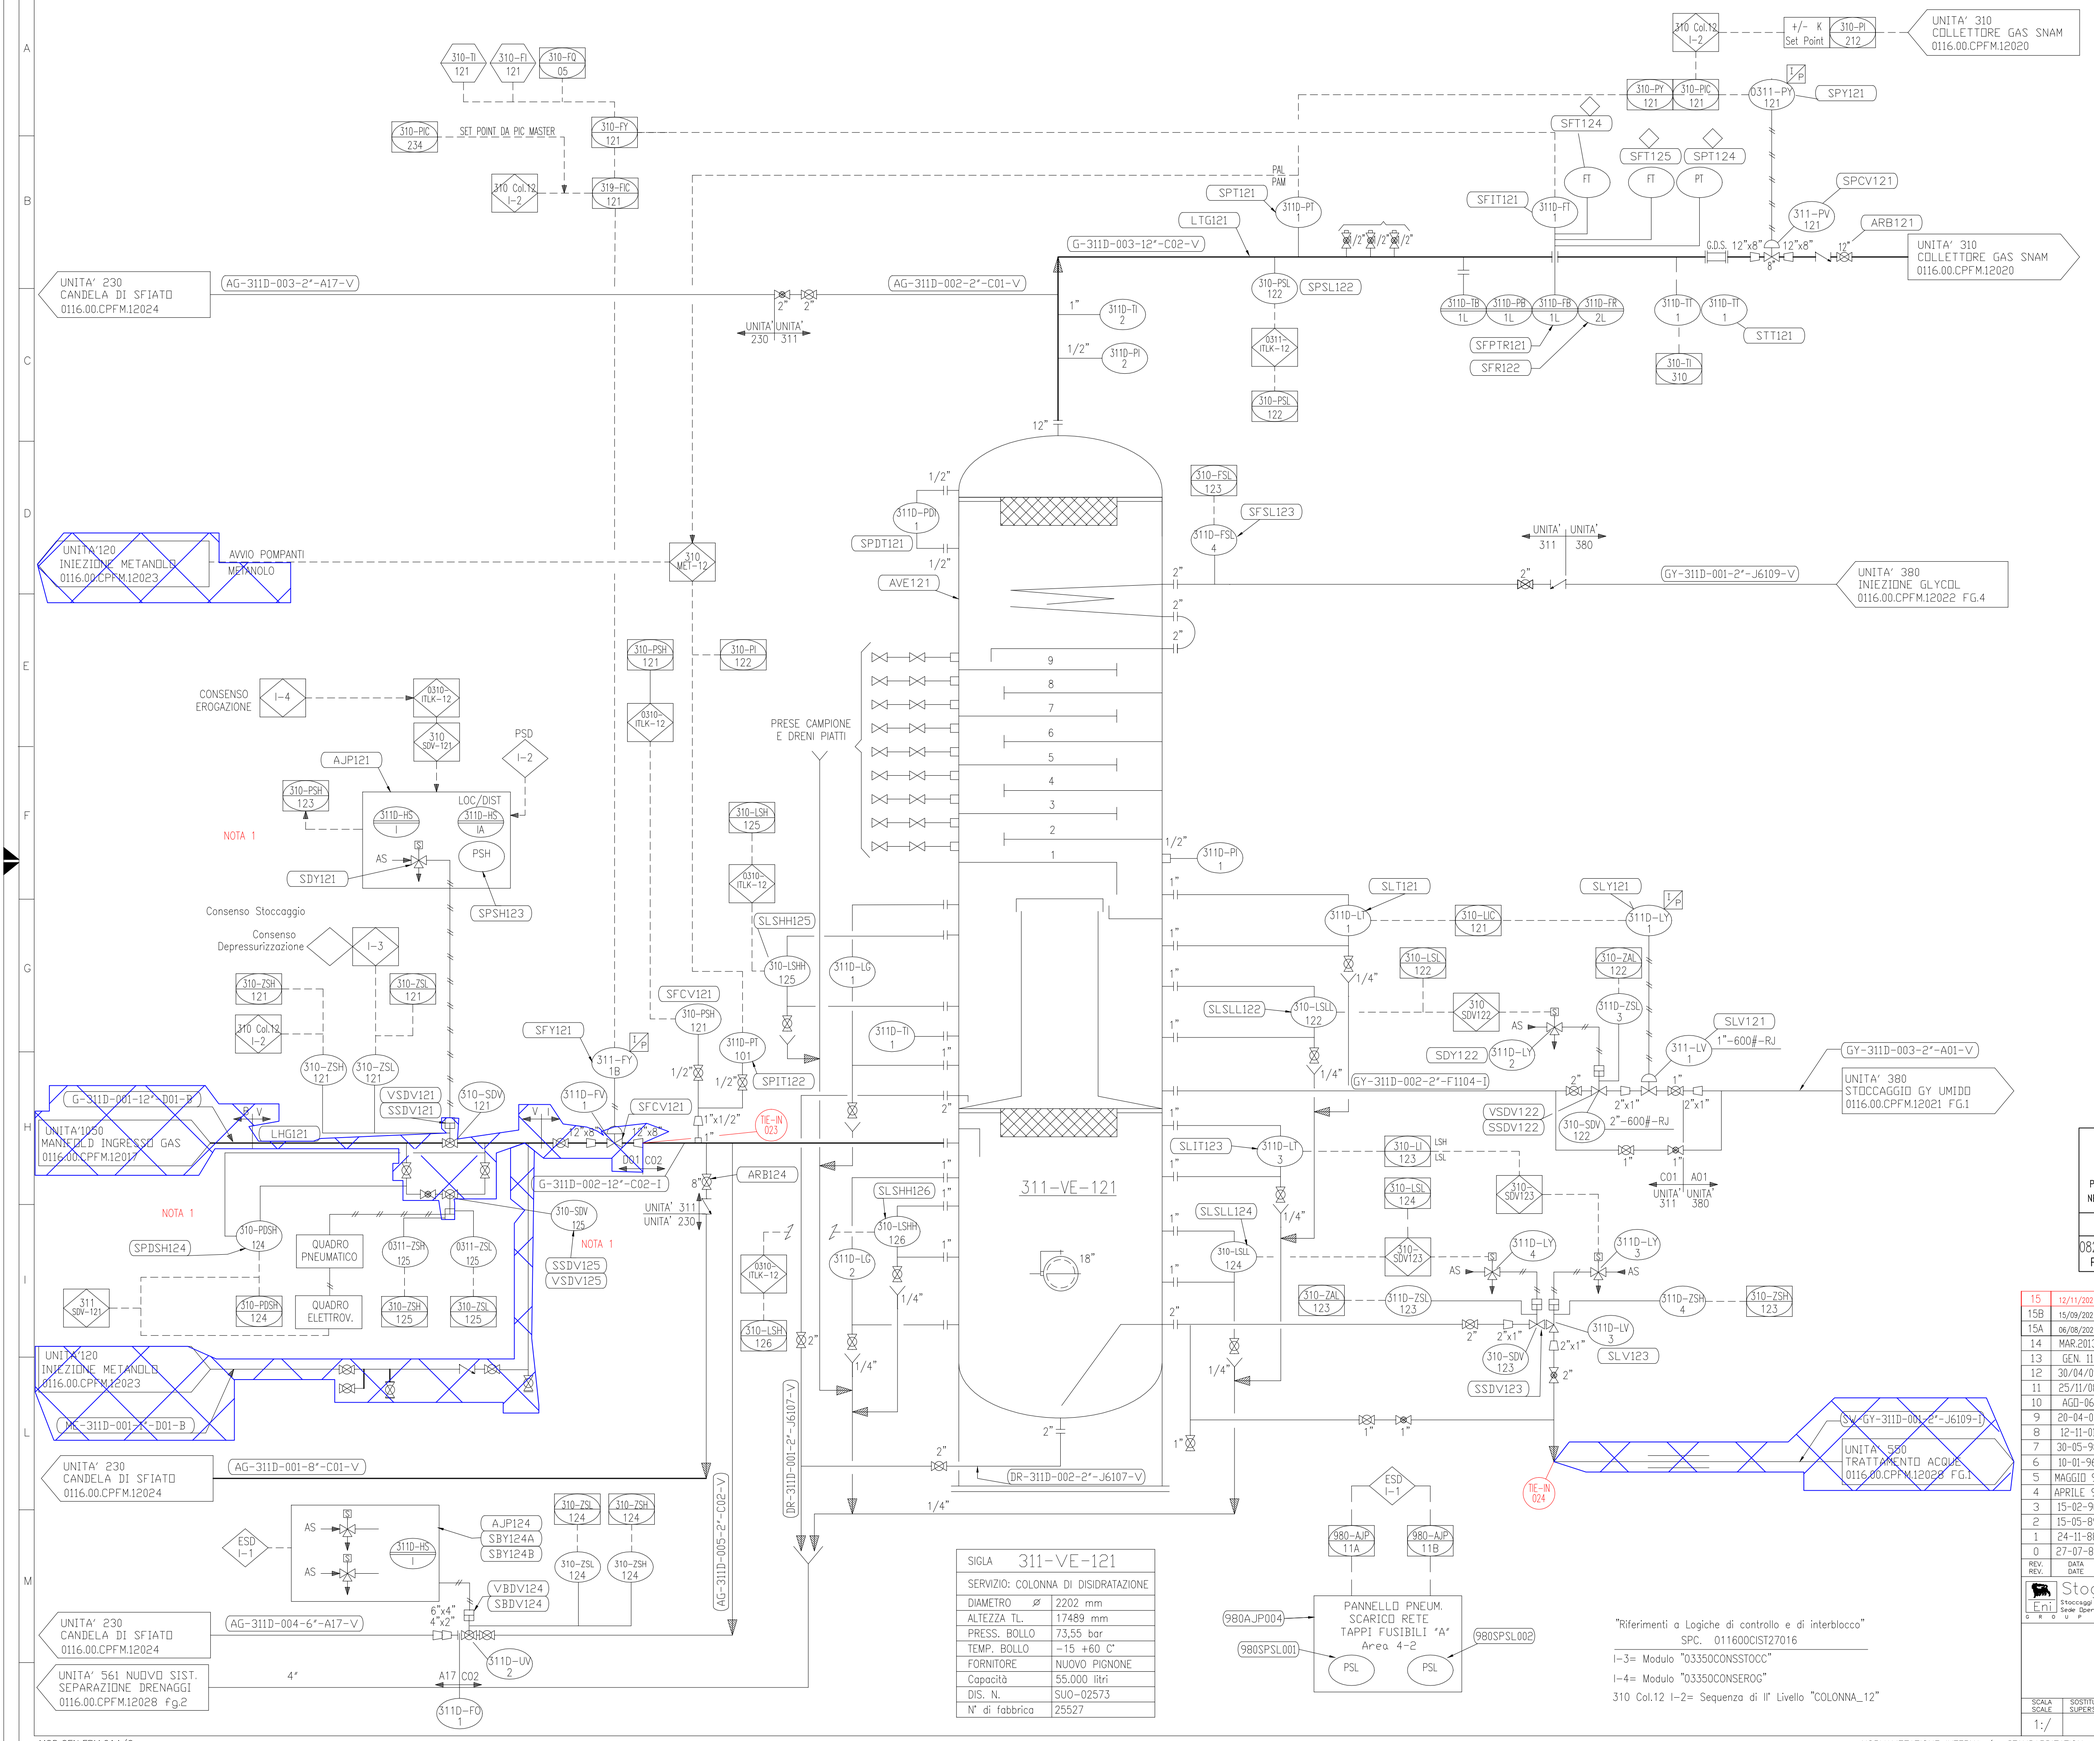

SIGLA	311-VE-121
SERVIZIO: COLONNA DI DISIDRATAZIONE	
DIAMETRO ⌀	2202 mm
ALTEZZA TL.	17489 mm
PRESS. BOLLO	73,55 bar
TEMP. BOLLO	-15 +60 C°
FORNITORE	NUOVO PIGNONE
Capacità	55.000 litri
DIS. N.	SUO-02573
N° di fabbrica	25527

NOTE GENERALI:

- L'IDENTIFICATIVO INDICATO ALL'INTERNO DI [ ] SI RIFERISCE AL CODICE DELL'OGGETTO DI MANUTENZIONE
- TUTTI GLI OGGETTI DI MANUTENZIONE INDICATI APPARTENGONO AL CIMPS 01160 SE NON DIVERSAMENTE INDICATO.
- TUTTI GLI OGGETTI DI MANUTENZIONE INDICATI APPARTENGONO ALL' UNITA' FUNZIONALE 310 SE NON DIVERSAMENTE INDICATO.
- PER NUMERAZIONE APPARECCHIATURE E STRUMENTI * = 1,2,3,4,5,6,7,8
- I COMPONENTI CONTRASSEGNATI CON ◇ SONO INSTALLATI SUI QUADRI AJM211 (COLONNE AVE 011/061/071/081) E AJM211 (COLONNE AVE 011/021/031/041)

- SI PREVEDE UNA FASE "1" DI TRANSIZIONE NELLA QUALE LE COLONNE: "5-6-7-8-11-12-13" VERRANNO ADIBITE AI NUOVI CLUSTERS, MENTRE LE RESTANTI COLONNE "1-2-3-4-9-10" CONTINUERANNO AD OPERARE PER UNA PARTE DEI VECCHI CLUSTERS CON IL SISTEMA ATTUALMENTE OPERATIVO (SISTEMA INIBIZIONE METANOLO).
- SI PREVEDE UNA FASE "2" NELLA QUALE TUTTE LE COLONNE SARANNO ADIBITE AI NUOVI CLUSTERS.

NOTE:

1- TUTTI I SEGNALI DELLE VALVOLE 310-SDV-121, 311D-FV-1 E DELLA VALVOLA 310-SDV-125 SARANNO MANTENUTI E COLLEGATI ALLE NUOVE VALVOLE.

LEGENDA:

- SMANTELLAMENTO FASE "1"

Firmato digitalmente da

Rocco Vincenzo Monaco

CN = Monaco
Rocco Vincenzo
C = IT

APPARECCHIATURE

310-VE-12

COMMESSA : NS/18024/R-M01

INGEGNERIA DI BASE/FEED E PER ENTI
PER LA PROGETTAZIONE DI NUOVI CLUSTERS
NELLA CENTRALE DI STOCCAGGIO GAS DI SERGNANO (CR)

TECHNIP ITALY DIREZIONE LAVORI S.p.A.
00148 ROMA – Viale Castello della Magliana, 68

Riferimento TPIDL						Pag.	Rev
082826C303 Project	0193 Unità	PID Doc.Type	00 Disc	21 Subj	0681 Ser.No	1 of 1	0

REV. REV.	DATA DATE	DESCRIZIONE / DESCRIPTION	DISEGN. DRAFT.	CONTR. CHECK'D	APPROV. APPR'D	STATO REVIS. REV. STATUS
15	12/11/2021	EMISSIONE FINALE	S.Tomassini	V.Adduci	F.Bianchi/E.Petrilli	CD-FE
15B	15/09/2021	EMISSIONE PER APPROVAZIONE / SMANTELLAMENTO (PER HAZOP)	S.Tomassini	V.Adduci	F.Bianchi/E.Petrilli	CD-FE
15A	06/08/2021	EMISSIONE PER APPROVAZIONE / SMANTELLAMENTO	S.Tomassini	V.Adduci	F.Bianchi/E.Petrilli	CD-FE
14	MAR.2013	REVISIONE GENERALE	ANTEA	STOGIT	STOGIT	
13	GEN. 11	REVISIONE DA PROGETTO NUVOLA DI PUNTI	ANTEA	ANTEA		
12	30/04/09	REVISIONE GENERALE	CSI	CSI	STOGIT	
11	25/11/08	REVISIONE PER CATEGORIZZAZIONE PED	CSI	CSI	STOGIT	
10	AGO-06	REVISIONATO COME DA SOPRALUOGO	Raimondi	PORS	STOGIT	
9	20-04-04	REVISIONATO DOVE INDICATO	CSI			
8	12-11-01	REVISIONATO DOVE INDICATO	TM			
7	30-05-98	EMISSIONE FINALE PROGETTO SIM-RVD	RVD	RVD	TESM	
6	10-01-96	REV. PER IDENTIFIC. DdM - EMISSIONE FINALE	ATI			
5	MAGGIO 91	EMISSIONE PER COSTRUZIONE	I.D.I.			
4	APRILE 90	EMISSIONE PER GARA D'APPALTO DOVE IND. (4)	I.D.I./AB			
3	15-02-90	INSERITA TRACCIATURA PRESSOSTATI	I.D.I./AB			
2	15-05-89	REV. PER AGGIORNAMENTO STRUMENT.	I.D.I./AB			
1	24-11-88	EMISSIONE PER COSTRUZIONE	I.D.I./AB			
0	27-07-88	EMISSIONE PER GARA D'APPALTO	I.D.I./AB	MA/FD		

Stogit — Stoccaggi Gas Italia SpA, Sede Operativa di Crema — Eni GROUP

CENTRALE GAS SERGNANO

UNITA' 311 COLONNA N°12
DISIDRATAZIONE E MISURA ESISTENTE
(SMANTELLAMENTO E TIE-IN FASE "1")

SCALA SCALE	SOSTITUISCE IL SUPERSEDES N.	SOSTITUITO DAL SUPERSEDED BY N.	AREA IMP. PLANT AREA	UNITA' IMP. PLANT UNIT	IDENTIFICATIVO DOCUMENTO DOCUMENT IDENTIFIER	FG. / DI SH. / OF
1:/					0116 00 CPFM 12018	12 / 13

FILE : 0116-00-CPFM-12018_CD-FE_15_12_13.DWG

Il presente documento e' proprieta' aziendale. La Societa' tutelera' i propri diritti a termine di legge/this document is company property. The company lawfully reserves all rights.
NORMALIZZAZIONE INTERNA / STANDARDIZATION
SOFTWARE : AUTOCAD LT
UNI A1 (594x841)