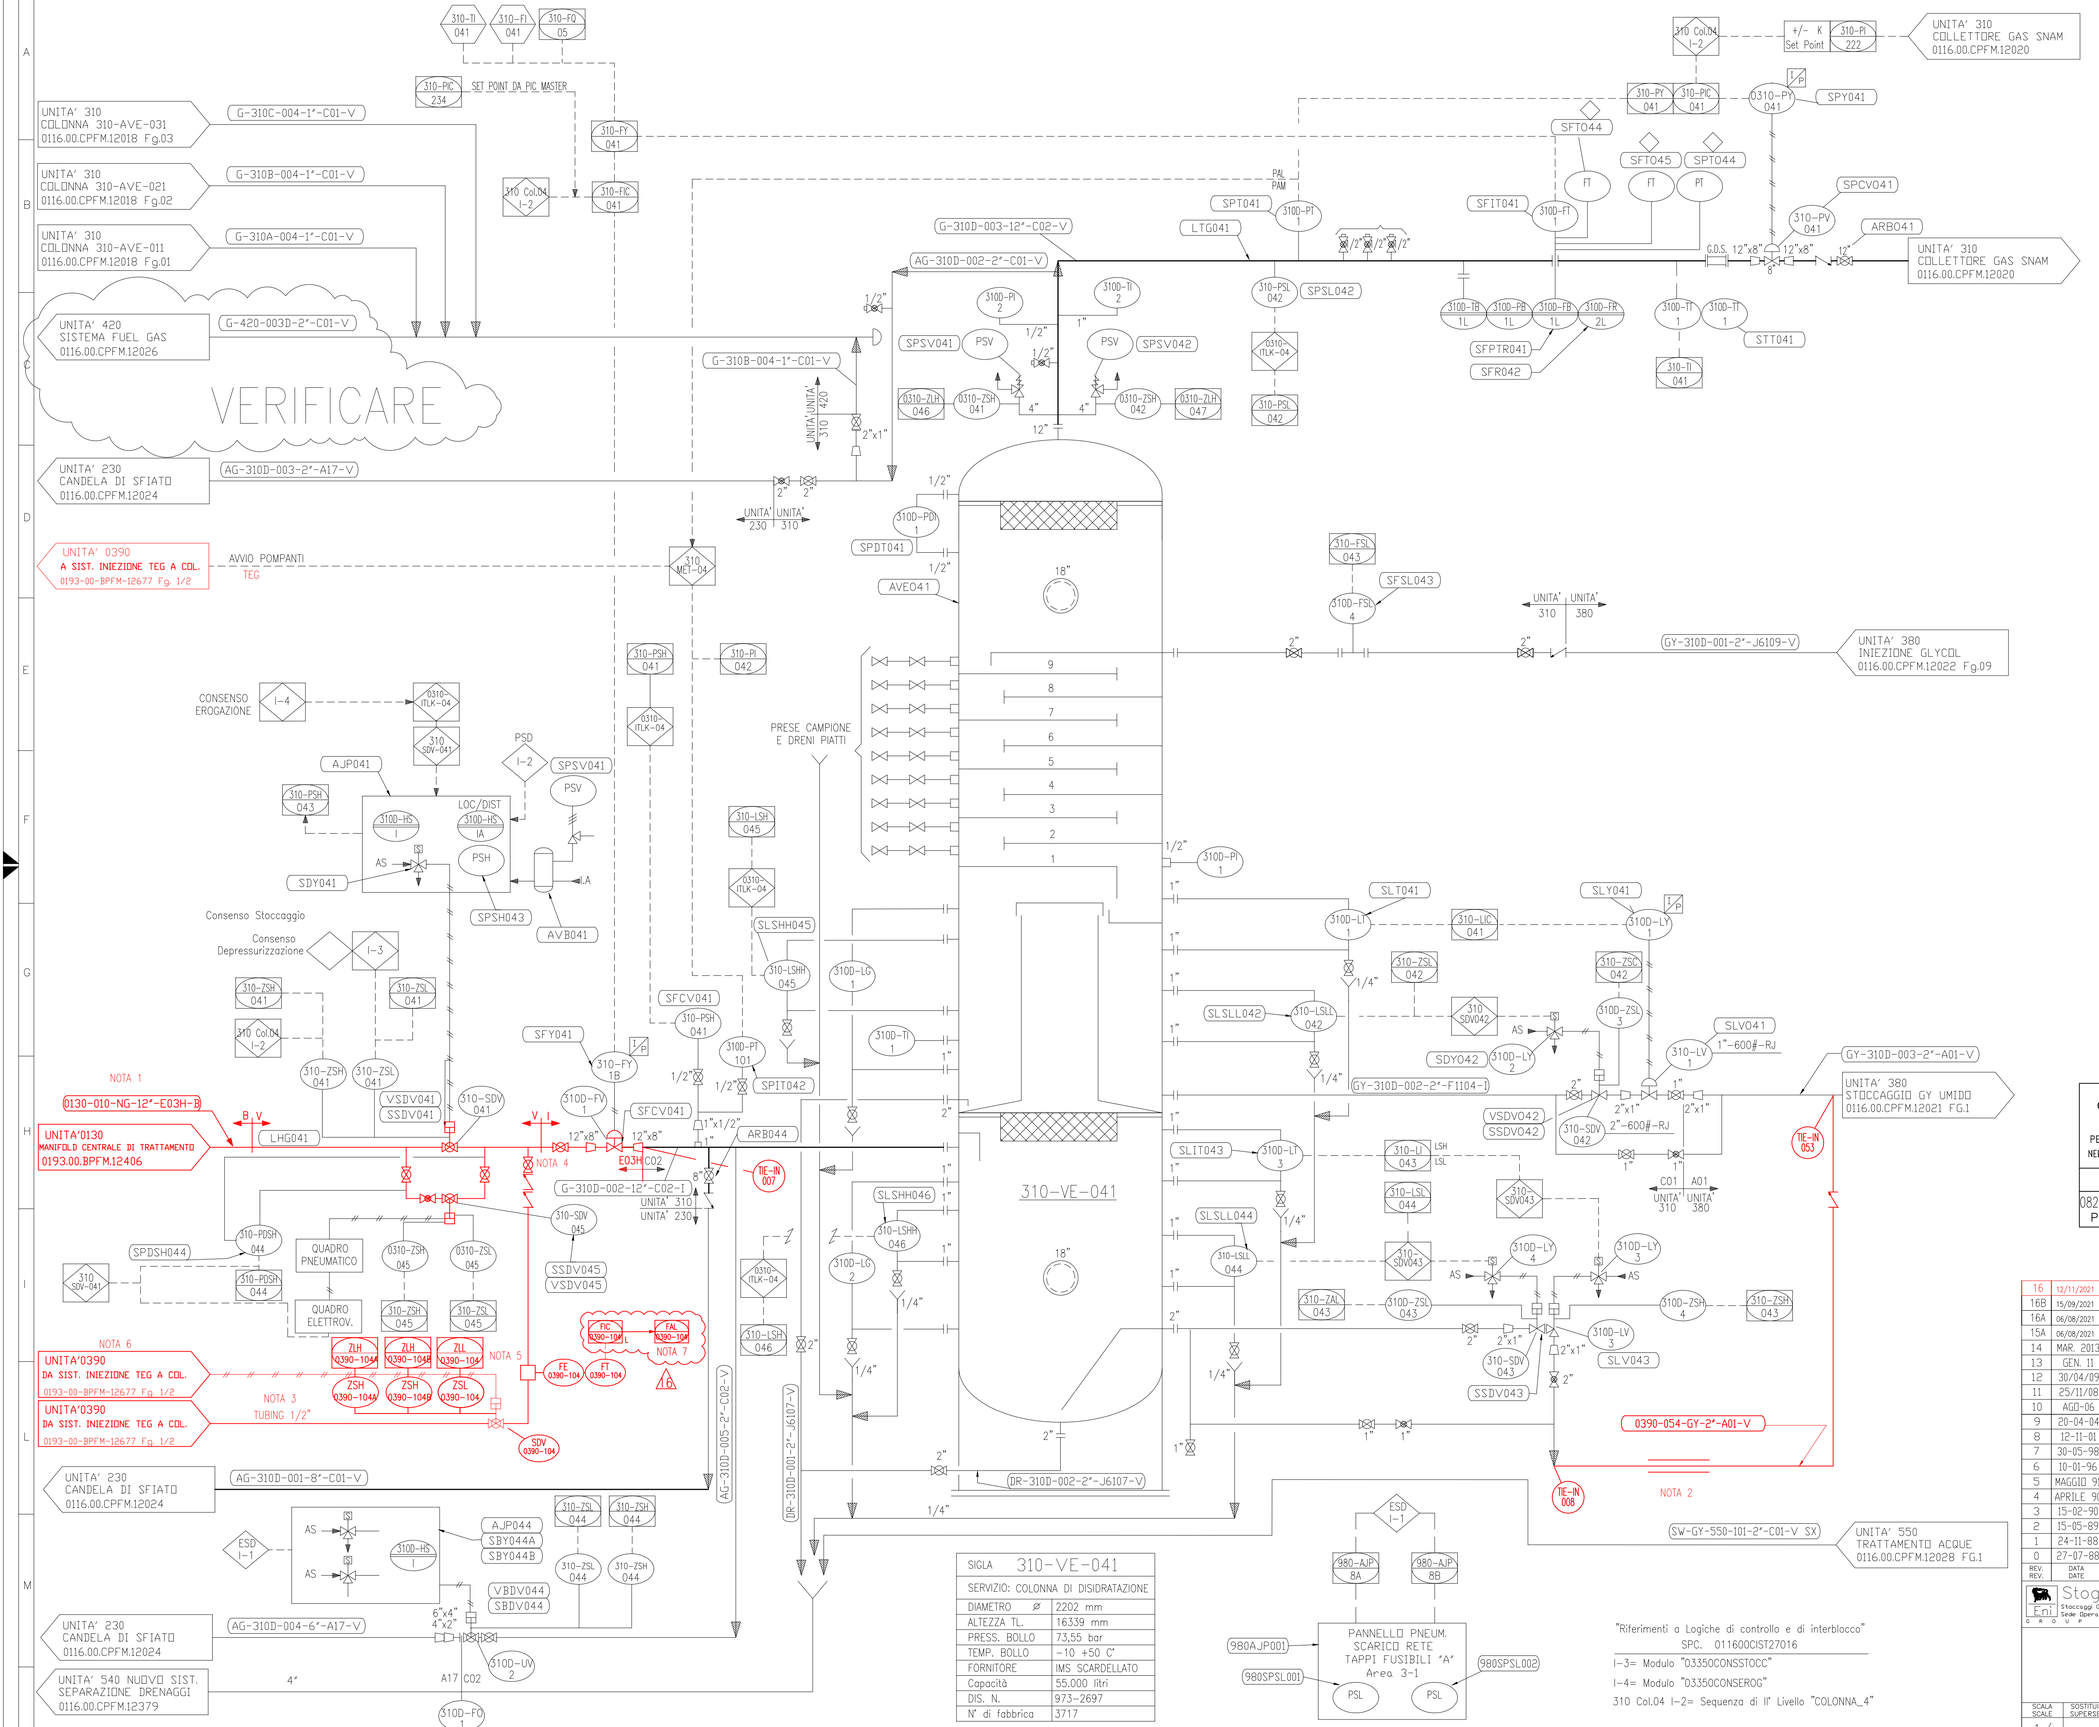

NOTE GENERALI

- L'IDENTIFICATIVO INDICATO ALL'INTERNO DI ◇ SI RIFERISCE AL CODICE DELL'OGGETTO DI MANUTENZIONE
- TUTTI GLI OGGETTI DI MANUTENZIONE INDICATI APPARTENGONO AL CIMPS 01160 SE NON DIVERSAMENTE INDICATO.
- TUTTI GLI OGGETTI DI MANUTENZIONE INDICATI APPARTENGONO ALL' UNITA' FUNZIONALE 310 SE NON DIVERSAMENTE INDICATO.
- PER NUMERAZIONE APPARECCHIATURE E STRUMENTI * = 1,2,3,4,5,6,7,8
- I COMPONENTI CONTRASSEGNATI CON ◇ SONO INSTALLATI SUI QUADRI AJM211 (COLONNE AVE 011/061/071/081) E AJM211 (COLONNE AVE 011/021/031/041)

NOTE:

1- L'INSERIMENTO DEL NUOVO MANIFOLD E LA DISMISSIONE DELL'ESISTENTE DOVRA' ESSERE PREVISTO A VALLE DELLA FASE "1" UNA VOLTA CHE I CLUSTER ESISTENTI NON SARANNO PIU' OPERATIVI.

2- IL RECUPERO DEL TEG DAL FONDO DELLA COLONNA AL SERBATOIO DOVRA' ESSERE PREVISTO A VALLE DELLA FASE "1" UNA VOLTA CHE I CLUSTER ESISTENTI NON SARANNO PIU' OPERATIVI.

3- L'INSERIMENTO DEL NUOVO SISTEMA DI INIBIZIONE IDRATI (TEG) DOVRA' ESSERE PREVISTO A VALLE DELLA FASE "1" UNA VOLTA CHE I CLUSTER ESISTENTI NON SARANNO PIU' OPERATIVI.

4- LE 2 VALVOLE DI NON RITORNO SARANNO PREVISTE DI DIFFERENTE TIPOLOGIA.

5- IL TIPO DI MISURATORE SARA' DEFINITO IN SEDE D'INGEGNERIA DI DETTAGLIO.

6- RIFERIMENTO TIPICO RIPORTATO NEL P&ID 0193-00-BPFM-12677 Fg. 1/2.

7- CON POMPANTE INSERITO.

16

Firmato digitalmente da

Rocco Vincenzo Monaco

CN = Monaco Rocco Vincenzo
C = IT

SIGLA	310-VE-041
SERVIZIO: COLONNA DI DISIDRATAZIONE	
DIAMETRO ⌀	2202 mm
ALTEZZA TL.	16339 mm
PRESS. BOLLO	73,55 bar
TEMP. BOLLO	-10 +50 C°
FORNITORE	IMS SCARDELLATO
Capacità	55.000 litri
DIS. N.	973-2697
N° di fabbrica	3717

"Riferimenti a Logiche di controllo e di interblocco" SPC. 011600CIST27016

I-3= Modulo "03350CONSSTOCC"

I-4= Modulo "03350CONSEROG"

310 Col.04 I-2= Sequenza di II° Livello "COLONNA_4"

APPARECCHIATURE

310-VE-04

COMMESSA : NS/18024/R-M01

INGEGNERIA DI BASE/FEED E PER ENTI

PER LA PROGETTAZIONE DI NUOVI CLUSTERS NELLA CENTRALE DI STOCCAGGIO GAS DI SERGNANO (CR)

TECHNIP ITALY DIREZIONE LAVORI S.p.A. 00148 ROMA – Viale Castello della Magliana, 68

Riferimento TPIDL						Pag.	Rev
082826C303	0193	PID	00	21	0693	1 of 1	0
Project	Unità	Doc.Type	Disc	Subj	Ser.No		

REV.	DATA DATE	DESCRIZIONE / DESCRIPTION	DISEGN. DRAFT.	CONTR. CHECK'D	APPROV. APPR'D	STATO REVIS. REV. STATUS
16	12/11/2021	EMISSIONE FINALE	S.Tomassini	V.Adduci	/Bianchi/E.Fabbi	CD-FE
16B	15/09/2021	EMISSIONE PER APPROVAZIONE (PER HAZOP)	S.Tomassini	V.Adduci	/Bianchi/E.Fabbi	CD-FE
16A	06/08/2021	EMISSIONE PER APPROVAZIONE	S.Tomassini	V.Adduci	/Bianchi/E.Fabbi	CD-FE
15A	06/08/2021	EMISSIONE PER APPROVAZIONE / SMANTELLAMENTO	S.Tomassini	V.Adduci	/Bianchi/E.Fabbi	CD-FE
14	MAR. 2013	REVISIONE GENERALE	ANTEA	STOGIT	STOGIT	
13	GEN. 11	REVISIONE DA PROGETTO NUVOLA DI PUNTI	ANTEA	ANTEA		
12	30/04/09	REVISIONE GENERALE	CSI	CSI	STOGIT	
11	25/11/08	REVISIONE PER CATEGORIZZAZIONE PED	CSI	CSI	STOGIT	
10	AGO-06	REVISIONATO COME DA SOPRALUOGO	Raimondi	PORS	STOGIT	
9	20-04-04	REVISIONATO DOVE INDICATO	CSI			
8	12-11-01	REVISIONATO DOVE INDICATO	TM			
7	30-05-98	EMISSIONE FINALE PROGETTO SIM-RVD	RVD	RVD	TESM	
6	10-01-96	REV. PER IDENTIFIC. DaM - EMISSIONE FINALE	ATI			
5	MAGGIO 91	EMISSIONE PER COSTRUZIONE	I.D.I.			
4	APRILE 90	EMISSIONE PER GARA D'APPALTO DOVE IND. (4)	I.D.I./AB			
3	15-02-90	INSERITA TRACCIATURA PRESSOSTATI	I.D.I./AB			
2	15-05-89	REV. PER AGGIORNAMENTO STRUMENT.	I.D.I./AB			
1	24-11-88	EMESSIONE PER COSTRUZIONE	I.D.I./AB			
0	27-07-88	EMESSIONE PER GARA D'APPALTO	I.D.I./AB	MA/FD		

Stogit — Stoccaggi Gas Italia SpA, Sede Operativa di Cremona — Eni GROUP

CENTRALE GAS SERGNANO

UNITA' 310 COLONNA N°04 DISIDRATAZIONE E MISURA ESISTENTE

SCALA SCALE	SOSTITUISCE IL SUPERSEDES N.	SOSTITUITO DAL SUPERSEDED BY N.	AREA IMP. PLANT AREA	UNITA' IMP. PLANT UNIT	IDENTIFICATIVO DOCUMENTO DOCUMENT IDENTIFIER	FG. / DI SH. / OF.
1:/					0116 00 CPFM 12018	04 / 13

MOD.GEN.FRM.014/O

Il presente documento e' proprieta' aziendale. La Societa' tutelera' i propri diritti a termine di leggeThis document is company property. The company lawfully reserves all rights.

NORMALIZZAZIONE INTERNA / STANDARDIZATION

FILE : 0116-00-CPFM-12018_CD-FE_16_04_13.DWG

SOFTWARE : AUTOCAD LT

UNI A1 (594x841)