


NORMALIZZAZIONE INTERNA / STANDARDIZATION	DISEGNI DI RIFERIMENTO / REFERENCE DRAWINGS	NUMERO DISEGNO/ DWG. NUMBER

NOTE:

- IN FASE ESECUTIVA L'APPALTATORE DOVRA' VALUTARE LA POSSIBILITA' DI INSTALLARE DEGLI IMPIANTI FOTOVOLTAICI SUL TETTO DEI CABINATI PER ALIMENTAZIONE CIRCUITI AUSILIARI E LUCI INTERNE.

PRECEDENTE IDENTIFICAZIONE	IDENTIFICAZIONE QUADRO	STACCO TYPICO	PROGR. STACCO	POTENZA (kW)	NUOVA IDENTIFICAZIONE/TAG	UTENZA ELETTRICA DESCRIZIONE	PANN.	REV.
XXX	QDIS	-	1 2	160 kVA	xxx		-	-

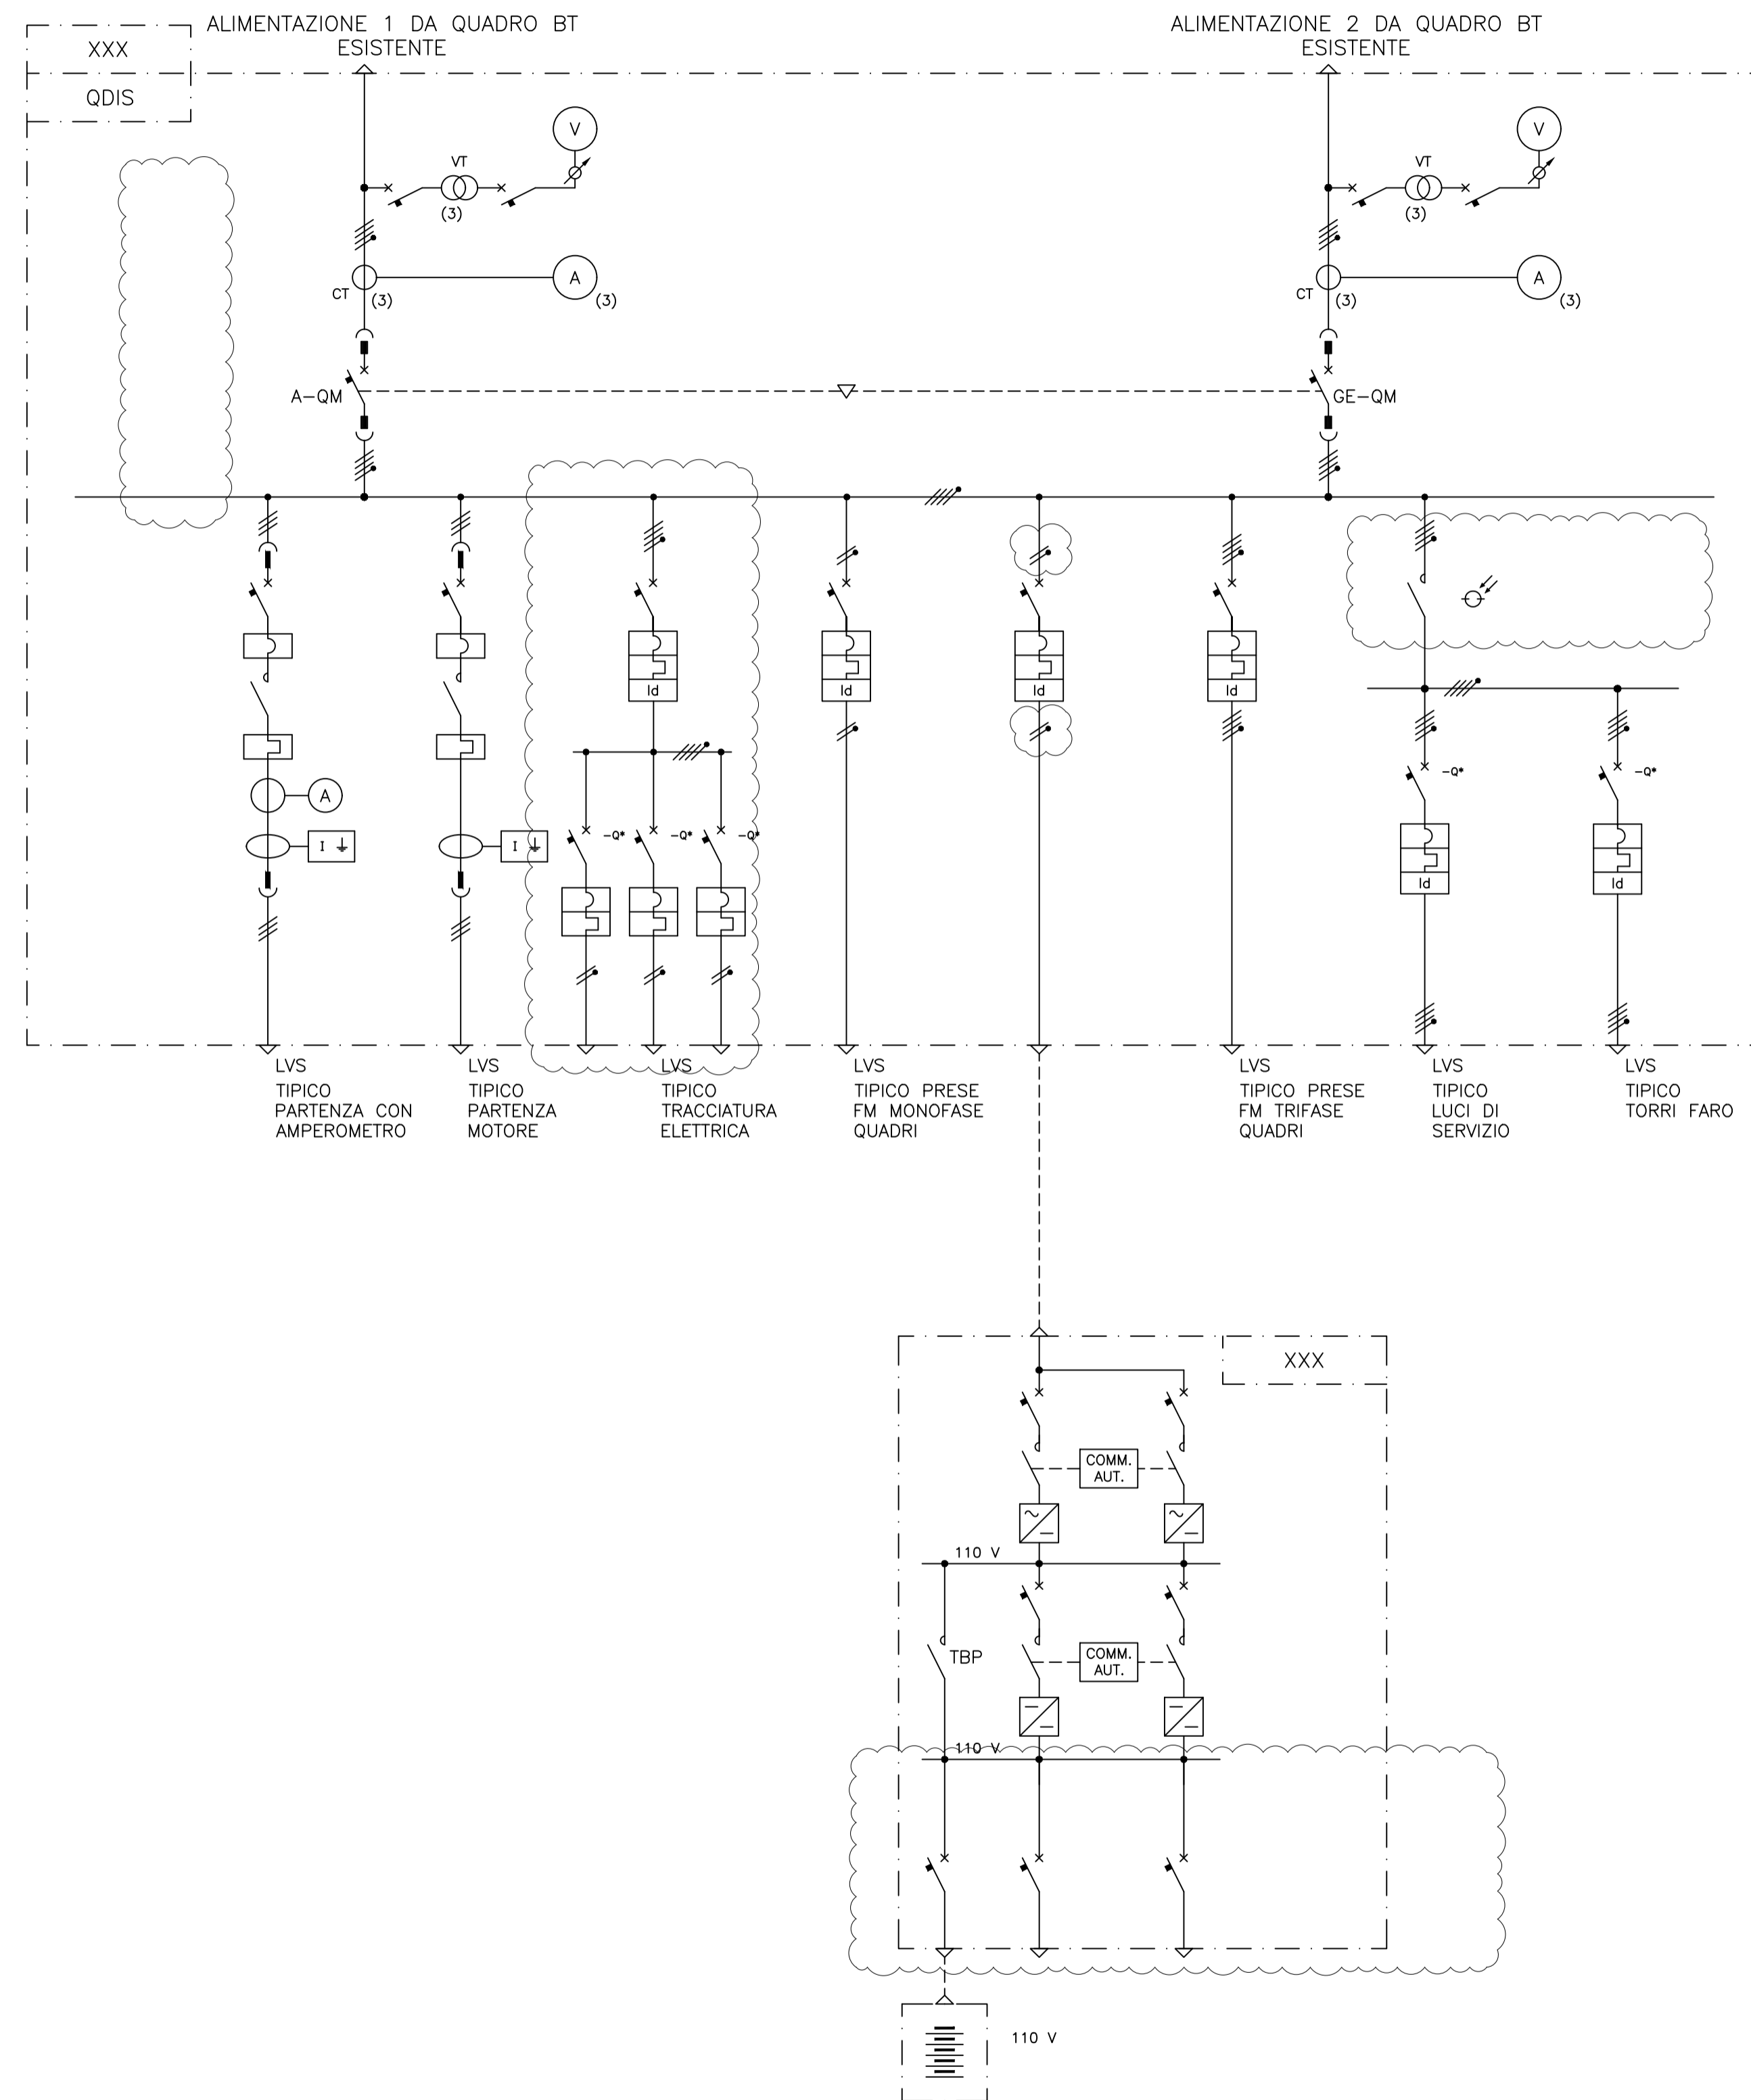

REV.	DATA	DESCRIZIONE	DISEGN.	CONTR.	APPROV.	STATO REV.
0	16/12/2021	EMMISSIONE FINALE	ADELBANCO	MLADESO	F. BINCHI EPETILLO	CD-FE
0A	06/10/2021	EMMISSIONE PER APPROVAZIONE	ADELBANCO	MLADESO	F. BINCHI EPETILLO	CD-FE

CENTRALE DI STOCCAGGIO GAS SERGNANO

COMMESSA : NS/18024/R-M01
 INGEGNERIA DI BASE/FEED E PER ENTI
 PER LA PROGETTAZIONE DI NUOVI CLUSTERS
 NELLA CENTRALE DI STOCCAGGIO GAS DI SERGNANO (CR)

TECHNIP ENERGIES
 TECHNIP ITALY DIREZIONE LAVORI S.p.A.
 00148 ROMA - Viale Castello della Magliana, 68

Riferimento TPIDL				Pag.	Rev
082826C303	193	DW	16	52	0210
Project	Unità	Doc.Type	Disc	Subj	Ser.No
				1	1

N.T.S. SOSTITUISCE IL SOSTITUITO DAL AREA IMP. UNITA' IMP. IDENTIFICATIVO DOCUMENTO PG. / DI
 0193 00 BEFU 21194 1 / 1