


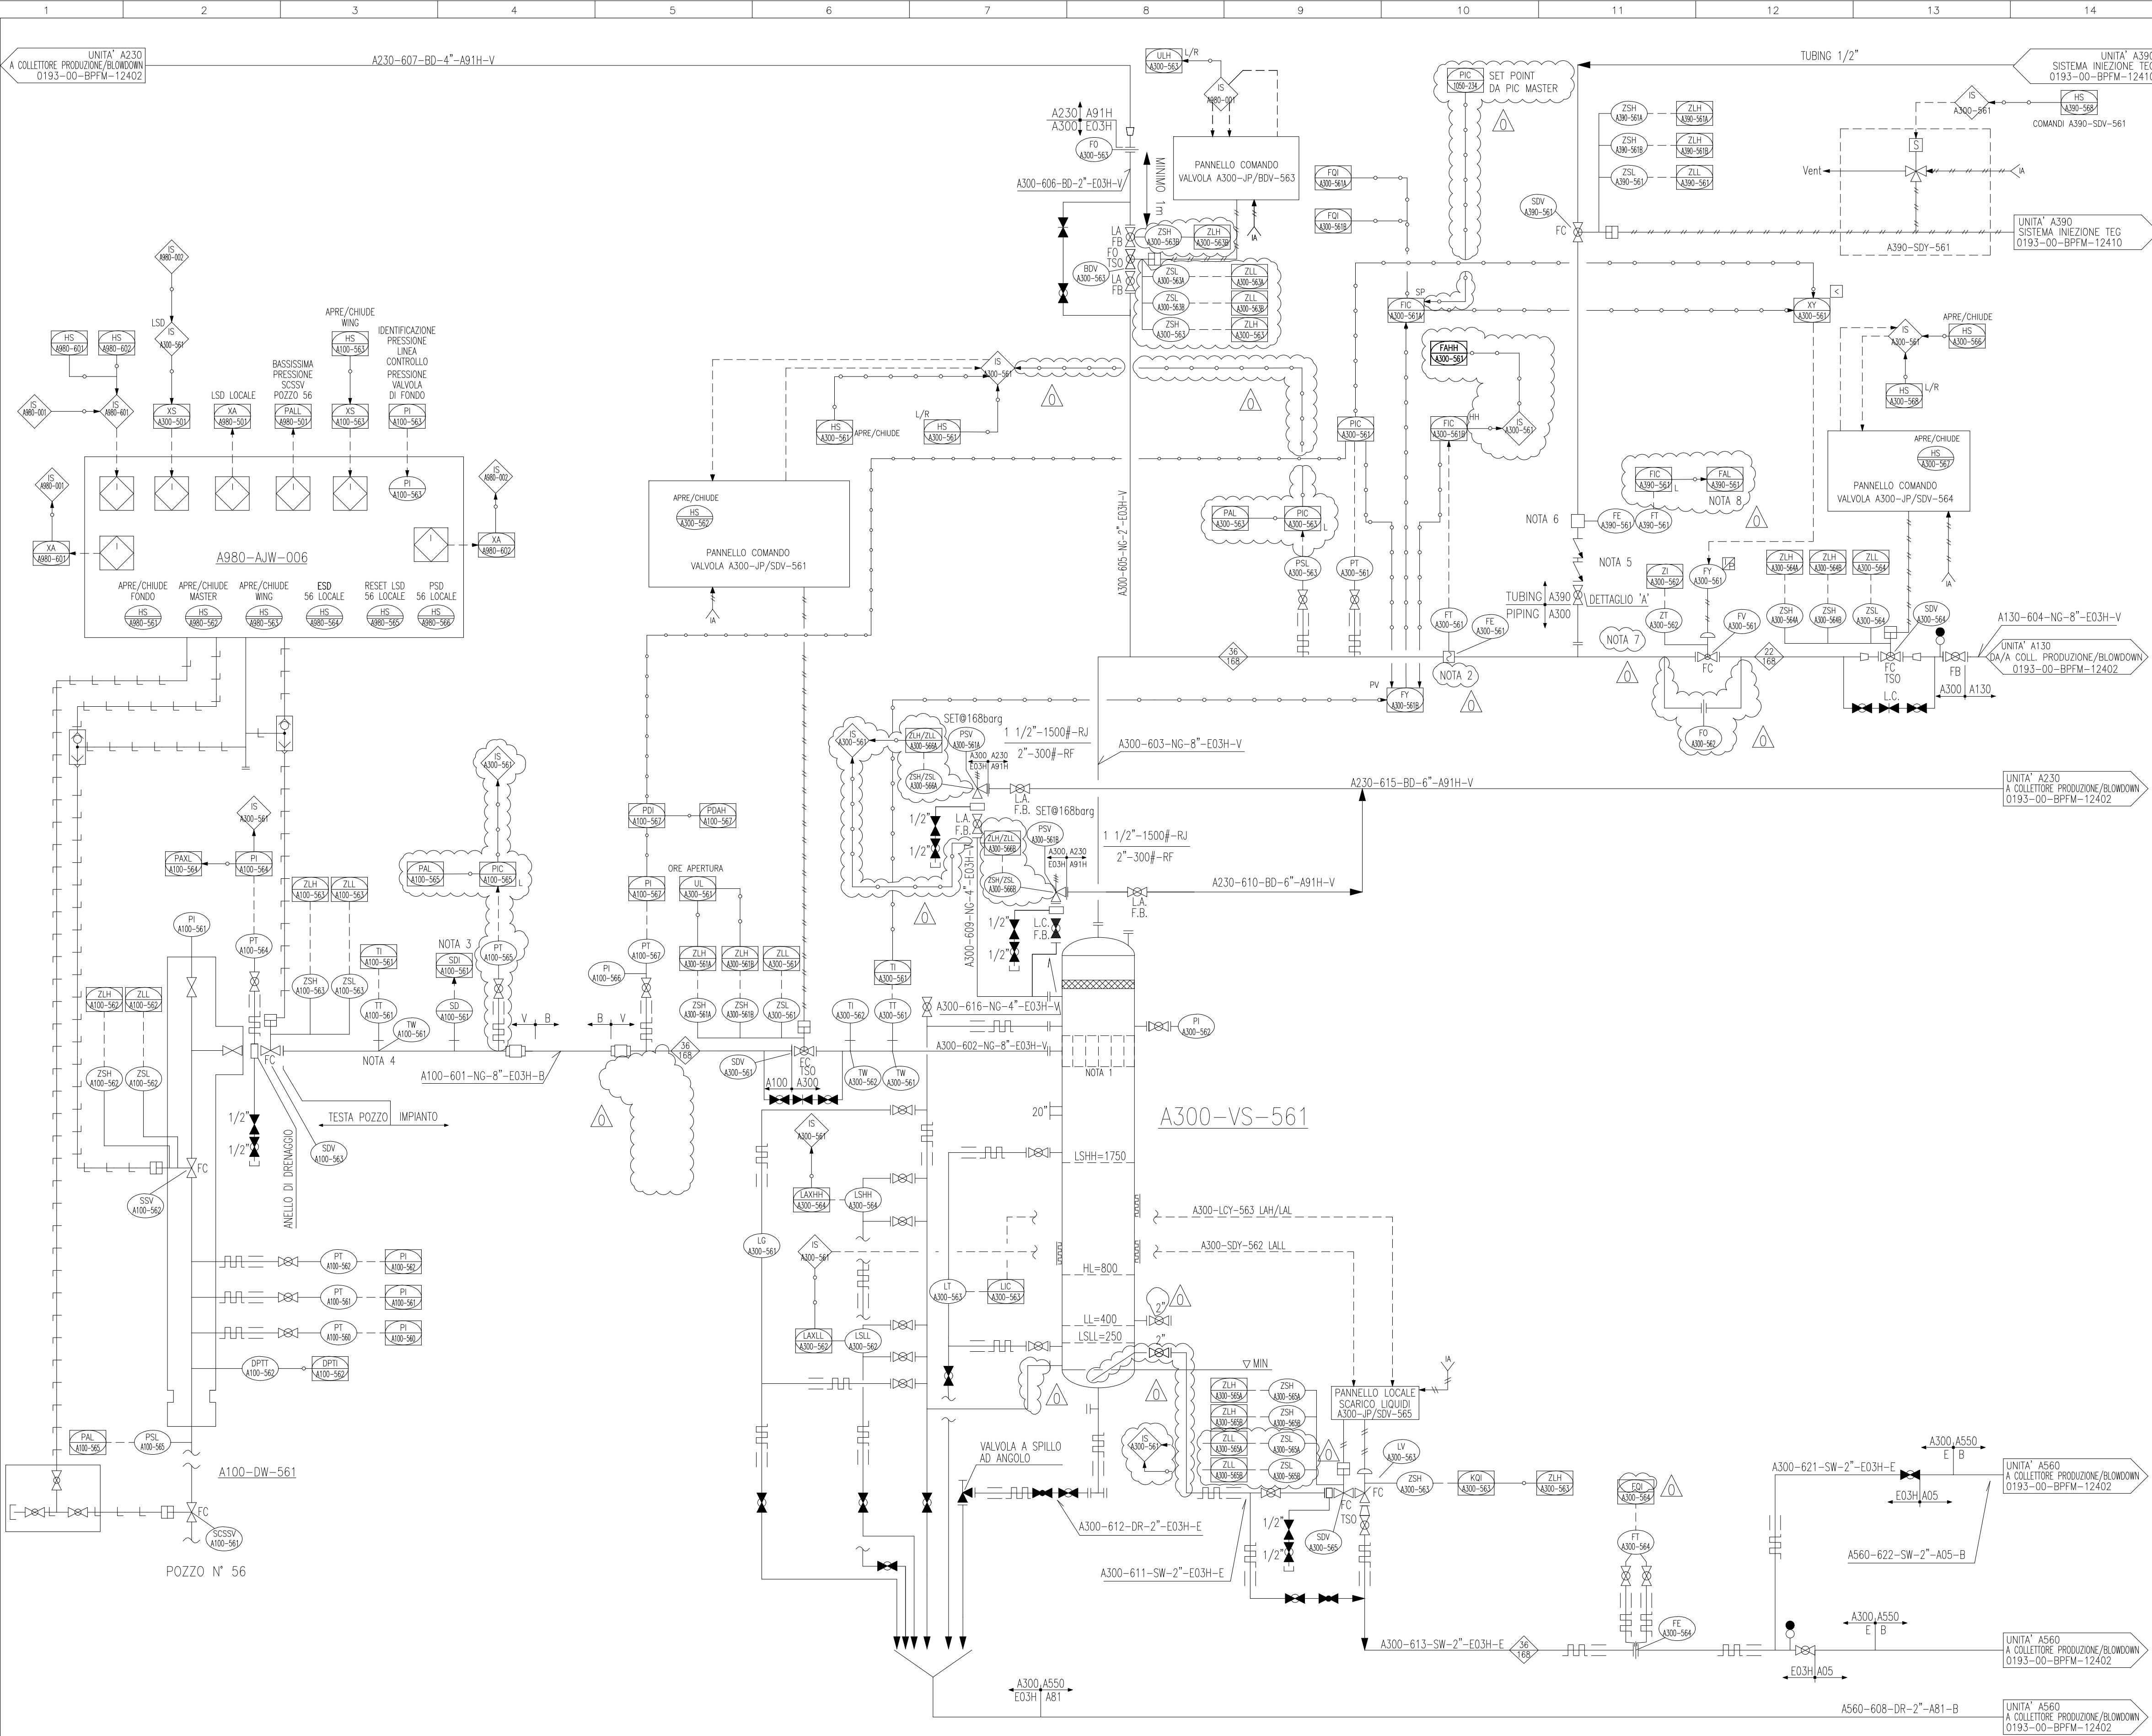

A300-VS-561	
SEPARATORE TESTA POZZO 56	
DIAMETRO INTERNO	mm 1200
ALTEZZA (TL to TL)	mm 3900
PRESSIONE DI PROGETTO	barg 168
TEMPERATURA DI PROGETTO	°C -29/70
VOLUME	m3 5
COIBENTAZIONE	SI/NO SI
TRIM LINE	A300-NG-E03H-V

15	16	17	18
NORMALIZZAZIONE INTERNA	DISEGNI DI RIFERIMENTO	NUMERO DISEGNO	
	SIMBOLOGIA PER SCHEMI DI MARCIA - LINEE E PIPING	0193-00-BPFM-12362_CD-FE	
	SIMBOLOGIA PER SCHEMI DI MARCIA - STRUMENTAZIONE	0193-00-BPFM-12363_CD-FE	
	SIMBOLOGIA PER SCHEMI DI MARCIA - APPARECCHIATURE	0193-00-BPFM-12364_CD-FE	
	SIMBOLOGIA PER SCHEMI DI MARCIA - APPARECCHIATURE	0193-00-BPFM-12365_CD-FE	
	SIMBOLOGIA PER SCHEMI DI MARCIA - TIPICI VALVOLE	0193-00-BPFM-12366_CD-FE	

NOTE GENERALI:


- IL NUMERO IDENTIFICATIVO DELL'UNITA' SI INTENDE PRECEDUTO DALLA LETTERA A PER INDICARE L'APPARTENENZA AL CLUSTER "A"
- TUTTE LE BDV E LE SDV DEVONO ESSERE DOTATE DI BARILOTTO D'ARIA DI RISERVA DIMENSIONATO PER TRE MANOVRE.
- MINIMIZZARE LE PARTI FUORI TERRA.
- LE LINEE DI USCITA DALLE PSV SARANNO "FREE DRAINING" E "NO POCKETS".

NOTE:

- 1- DISTRIBUTORE SCHOEPENTOETER.
- 2- MISURATORE SONICO PORTATA ACQUA - TIPOLOGIA DI ATTACCHI DA DEFINIRE.
- 3- IL SAND DETECTOR VA INSTALLATO SULLA PRIMA CURVA DOPO LA WING VALVE.
- 4- IL MISURATORE DI TEMPERATURA VERRA' INSTALLATO SUL TESTA POZZO
- 5- VALVOLE DI NON RITORNO DI DIFFERENTE TIPOLOGIA.
- 6- IL TIPO DI MISURATORE SARA' DEFINITO IN FASE D'INGEGNERIA DI DETTAGLIO.
- 7- DISCREPANCY ALARM TRA IL CONTROLLORE A300-FIC-561 E L'INDICATORE DI POSIZIONE A300-ZT-562 CON INVIO DEL SEGNALE A DCS.
- 8- CON POMPANTE INSERITO

LEGENDA:

◇ °C MAX TEMPERATURA OPERATIVA
BAR G PRESSIONE DI PROGETTO

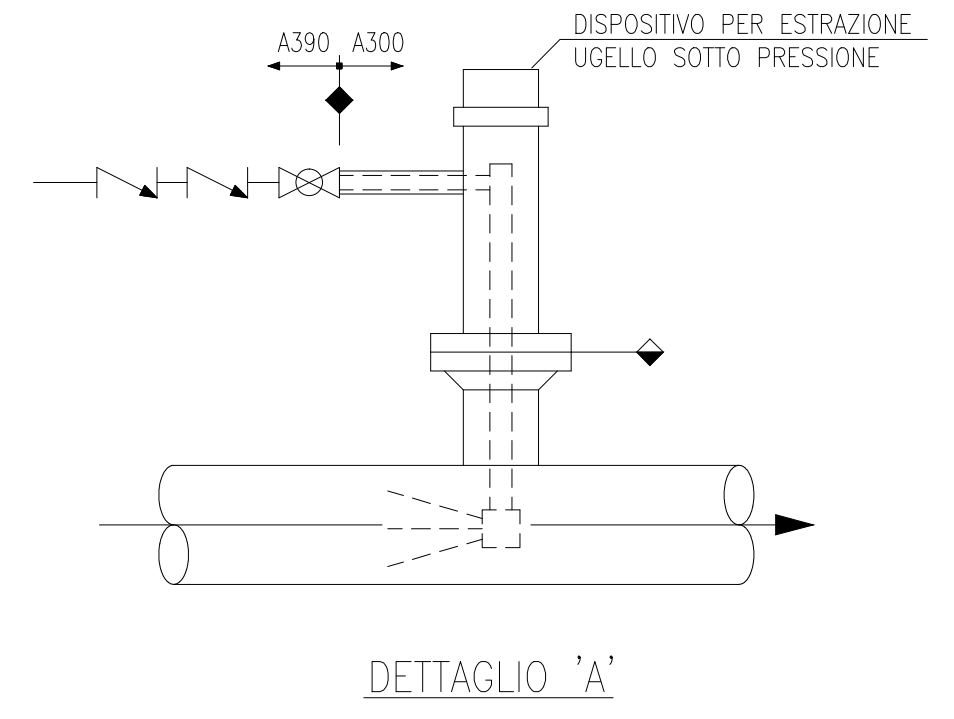

COMMESSA : NS/18024/R-M01		INGEGNERIA DI BASE/FEED E PER ENTI		PER LA PROGETTAZIONE DI NUOVI CLUSTERS		NELLA CENTRALE DI STOCCAGGIO GAS DI SERGNANO (CR)	
Riferimento		TPIDL		Pog.		Rev	
082826C303	0193	PID	00	21	0006	1 of 1	0
Project	Unità	Doc.Type	Disc	Subj	Ser.No		

0	05-11-2021	EMISSIONE FINALE	S.TOMASSINI	V.ADDUCI	F.BANCHI/PERILLI	CD-FE
0C	15-09-2021	EMISSIONE PER APPROVAZIONE (PER HAZOP)	S.TOMASSINI	V.ADDUCI	F.BANCHI/PERILLI	CD-FE
0B	24-08-2021	EMISSIONE PER APPROVAZIONE	S.TOMASSINI	V.ADDUCI	F.BANCHI/PERILLI	CD-FE
0A	16-07-2021	EMISSIONE PER APPROVAZIONE	S.TOMASSINI	V.ADDUCI	F.BANCHI/PERILLI	CD-FE
REV.	DATA	DESCRIZIONE	DISEGN.	CONTR.	APPROV.	STATO REVIS.

snam
STOGIT

CENTRALE DI STOCCAGGIO GAS SERGNANO

INGEGNERIA DI BASE/FEED E PER ENTI PER LA PROGETTAZIONE DI NUOVI CLUSTERS
SCHEMA DI MARCIA (P&ID) POZZO N°56 - CLUSTER "A"

SCALA	SOSTITUISCE IL	SOSTITUITO DAL	AREA IMP.	UNITA' IMP.	IDENTIFICATIVO DOCUMENTO	FG. / DI
	-	-	-	A100/A300	0193-00-BPFM-12399	1/1