


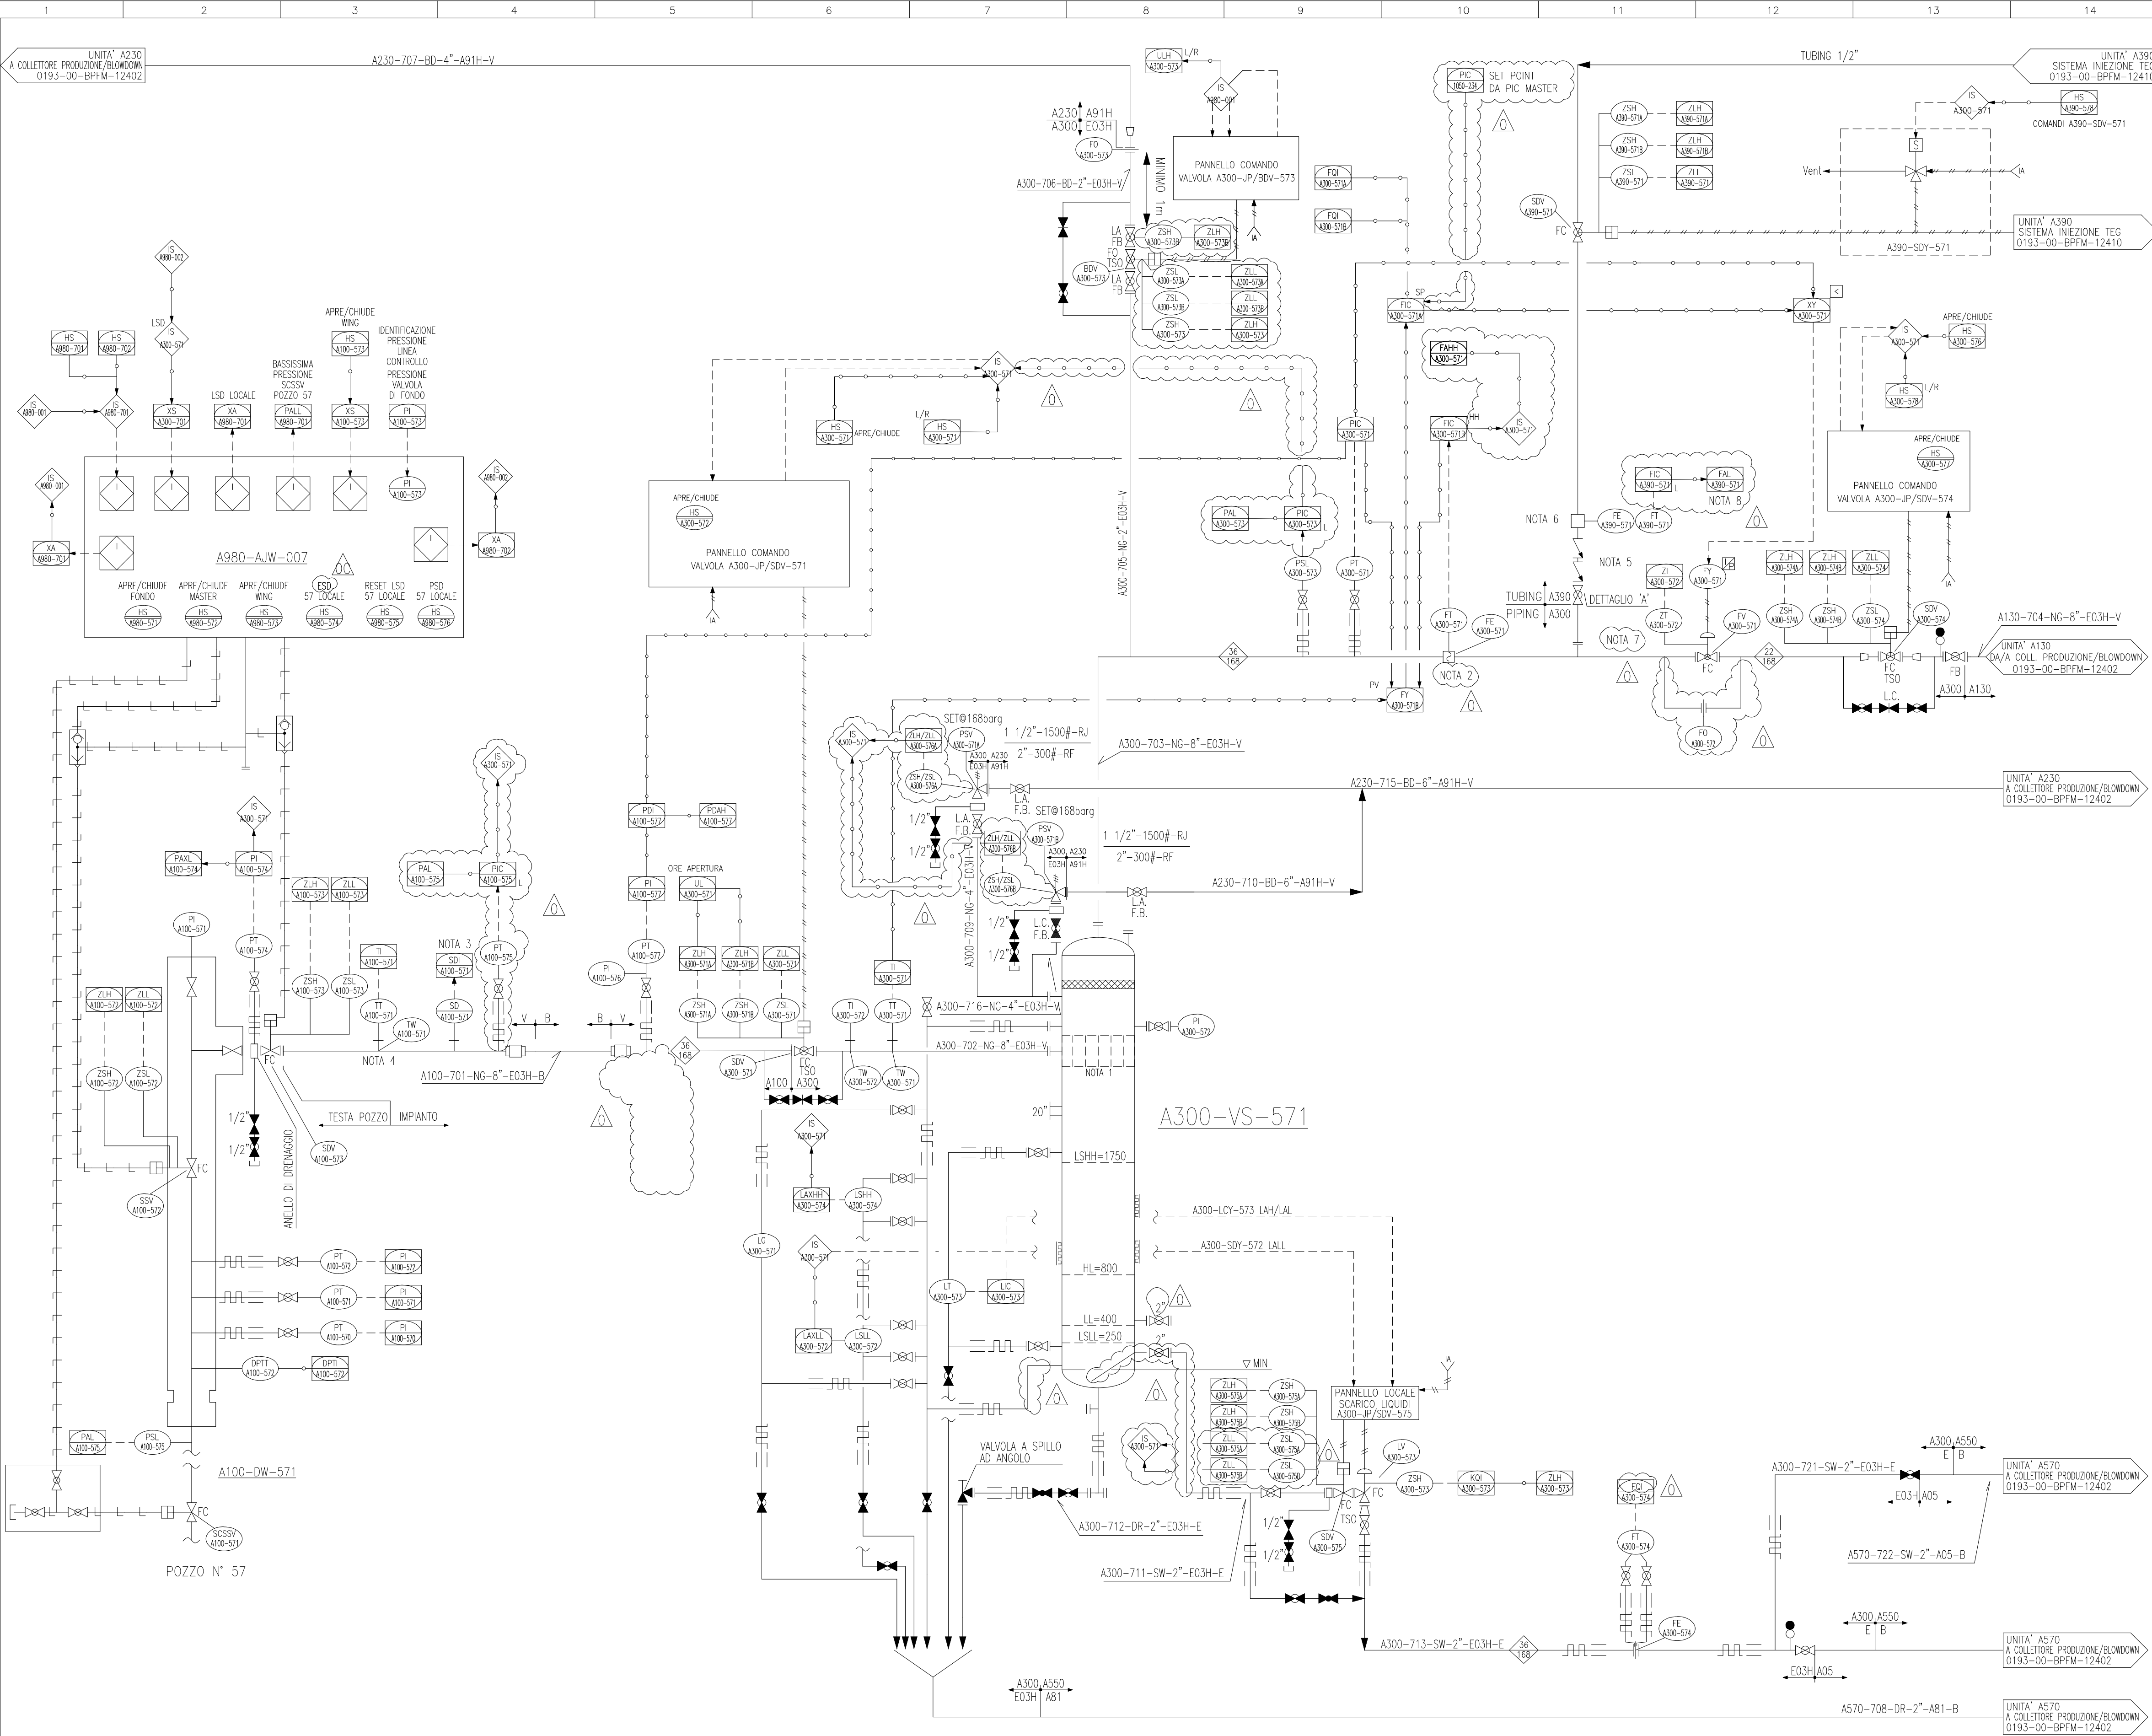

A300-VS-571	
SEPARATORE TESTA POZZO 57	
DIAMETRO INTERNO	mm 1200
ALTEZZA (TL to TL)	mm 3900
PRESSIONE DI PROGETTO	barg 168
TEMPERATURA DI PROGETTO	°C -29/70
VOLUME	m3 5
COIBENTAZIONE	SI/NO SI
TRIM LINE	A300-NG-E03H-V


15	16	17	18
NORMALIZZAZIONE INTERNA	DISEGNI DI RIFERIMENTO	NUMERO DISEGNO	
	SIMBOLOGIA PER SCHEMI DI MARCIA - LINEE E PIPING	0193-00-BPFM-12362_CD-FE	
	SIMBOLOGIA PER SCHEMI DI MARCIA - STRUMENTAZIONE	0193-00-BPFM-12363_CD-FE	
	SIMBOLOGIA PER SCHEMI DI MARCIA - APPARECCHIATURE	0193-00-BPFM-12364_CD-FE	
	SIMBOLOGIA PER SCHEMI DI MARCIA - APPARECCHIATURE	0193-00-BPFM-12365_CD-FE	
	SIMBOLOGIA PER SCHEMI DI MARCIA - TIPICI VALVOLE	0193-00-BPFM-12366_CD-FE	

NOTE GENERALI:

- IL NUMERO IDENTIFICATIVO DELL'UNITA' SI INTENDE PRECEDUTO DALLA LETTERA A PER INDICARE L'APPARTENENZA AL CLUSTER "A"
 - TUTTE LE BDV E LE SDV DEVONO ESSERE DOTATE DI BARILOTTO D'ARIA DI RISERVA DIMENSIONATO PER TRE MANOVRE.
 - MINIMIZZARE LE PARTI FUORI TERRA.
 - LE LINEE DI USCITA DALLE PSV SARANNO "FREE DRAINING" E "NO POCKETS".
- NOTE:
- 1- DISTRIBUTORE SCHOEPENTOETER.
 - 2- MISURATORE SONICO PORTATA ACQUA - TIPOLOGIA DI ATTACCHI DA DEFINIRE.
 - 3- IL SAND DETECTOR VA INSTALLATO SULLA PRIMA CURVA DOPO LA WING VALVE.
 - 4- IL MISURATORE DI TEMPERATURA VERRA' INSTALLATO SUL TESTA POZZO
 - 5- VALVOLE DI NON RITORNO DI DIFFERENTE TIPOLOGIA.
 - 6- IL TIPO DI MISURATORE SARA' DEFINITO IN FASE D'INGEGNERIA DI DETTAGLIO.
 - 7- DISCREPANCY ALARM TRA IL CONTROLLORE A300-FIC-571 E L'INDICATORE DI POSIZIONE A300-ZT-572 CON INVIO DEL SEGNALE A DCS.
 - 8- CON POMPANTE INSERITO

LEGENDA:

◇ °C MAX TEMPERATURA OPERATIVA
BAR G PRESSIONE DI PROGETTO

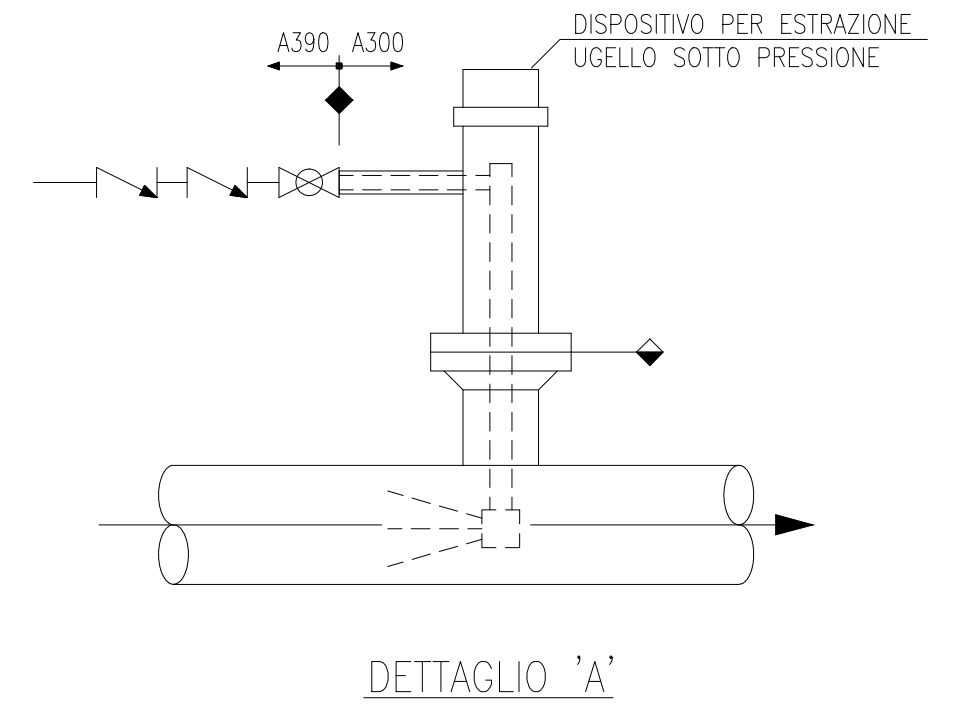

COMMESSA : NS/18024/R-M01		INGEGNERIA DI BASE/FEED E PER ENTI		PER LA PROGETTAZIONE DI NUOVI CLUSTERS		NELLA CENTRALE DI STOCCAGGIO GAS DI SERGNANO (CR)		TECHNIP ITALY DIREZIONE LAVORI S.p.A.	
082826C303		0193		PID		00		21	
Project		Unità		Doc.Type		Disc		Subj	
0A		16-07-2021		EMISSIONE PER APPROVAZIONE		S.TOMASSINI		V.ADOUCI	
REV.		DATA		DESCRIZIONE		DISEGN.		CONTR.	

0		05-11-2021		EMISSIONE FINALE		S.TOMASSINI		V.ADOUCI		F.BANCHI/ETTERLLO		CD-FE	
0C		15-09-2021		EMISSIONE PER APPROVAZIONE (PER HAZOP)		S.TOMASSINI		V.ADOUCI		F.BANCHI/ETTERLLO		CD-FE	
0B		24-08-2021		EMISSIONE PER APPROVAZIONE		S.TOMASSINI		V.ADOUCI		F.BANCHI/ETTERLLO		CD-FE	
0A		16-07-2021		EMISSIONE PER APPROVAZIONE		S.TOMASSINI		V.ADOUCI		F.BANCHI/ETTERLLO		CD-FE	
REV.		DATA		DESCRIZIONE		DISEGN.		CONTR.		APPROV.		STATO REVIS.	

STOGIT

CENTRALE DI STOCCAGGIO
GAS SERGNANO

INGEGNERIA DI BASE/FEED E PER ENTI PER LA PROGETTAZIONE DI NUOVI CLUSTERS
SCHEMA DI MARCIA (P&ID) POZZO N°57 - CLUSTER "A"

SCALA	SOSTITUISCE IL	SOSTITUITO DAL	AREA IMP.	UNITA' IMP.	IDENTIFICATIVO DOCUMENTO	FG. / DI
	-	-	-	A100/A300	0193-00-BPFM-12400	1/1