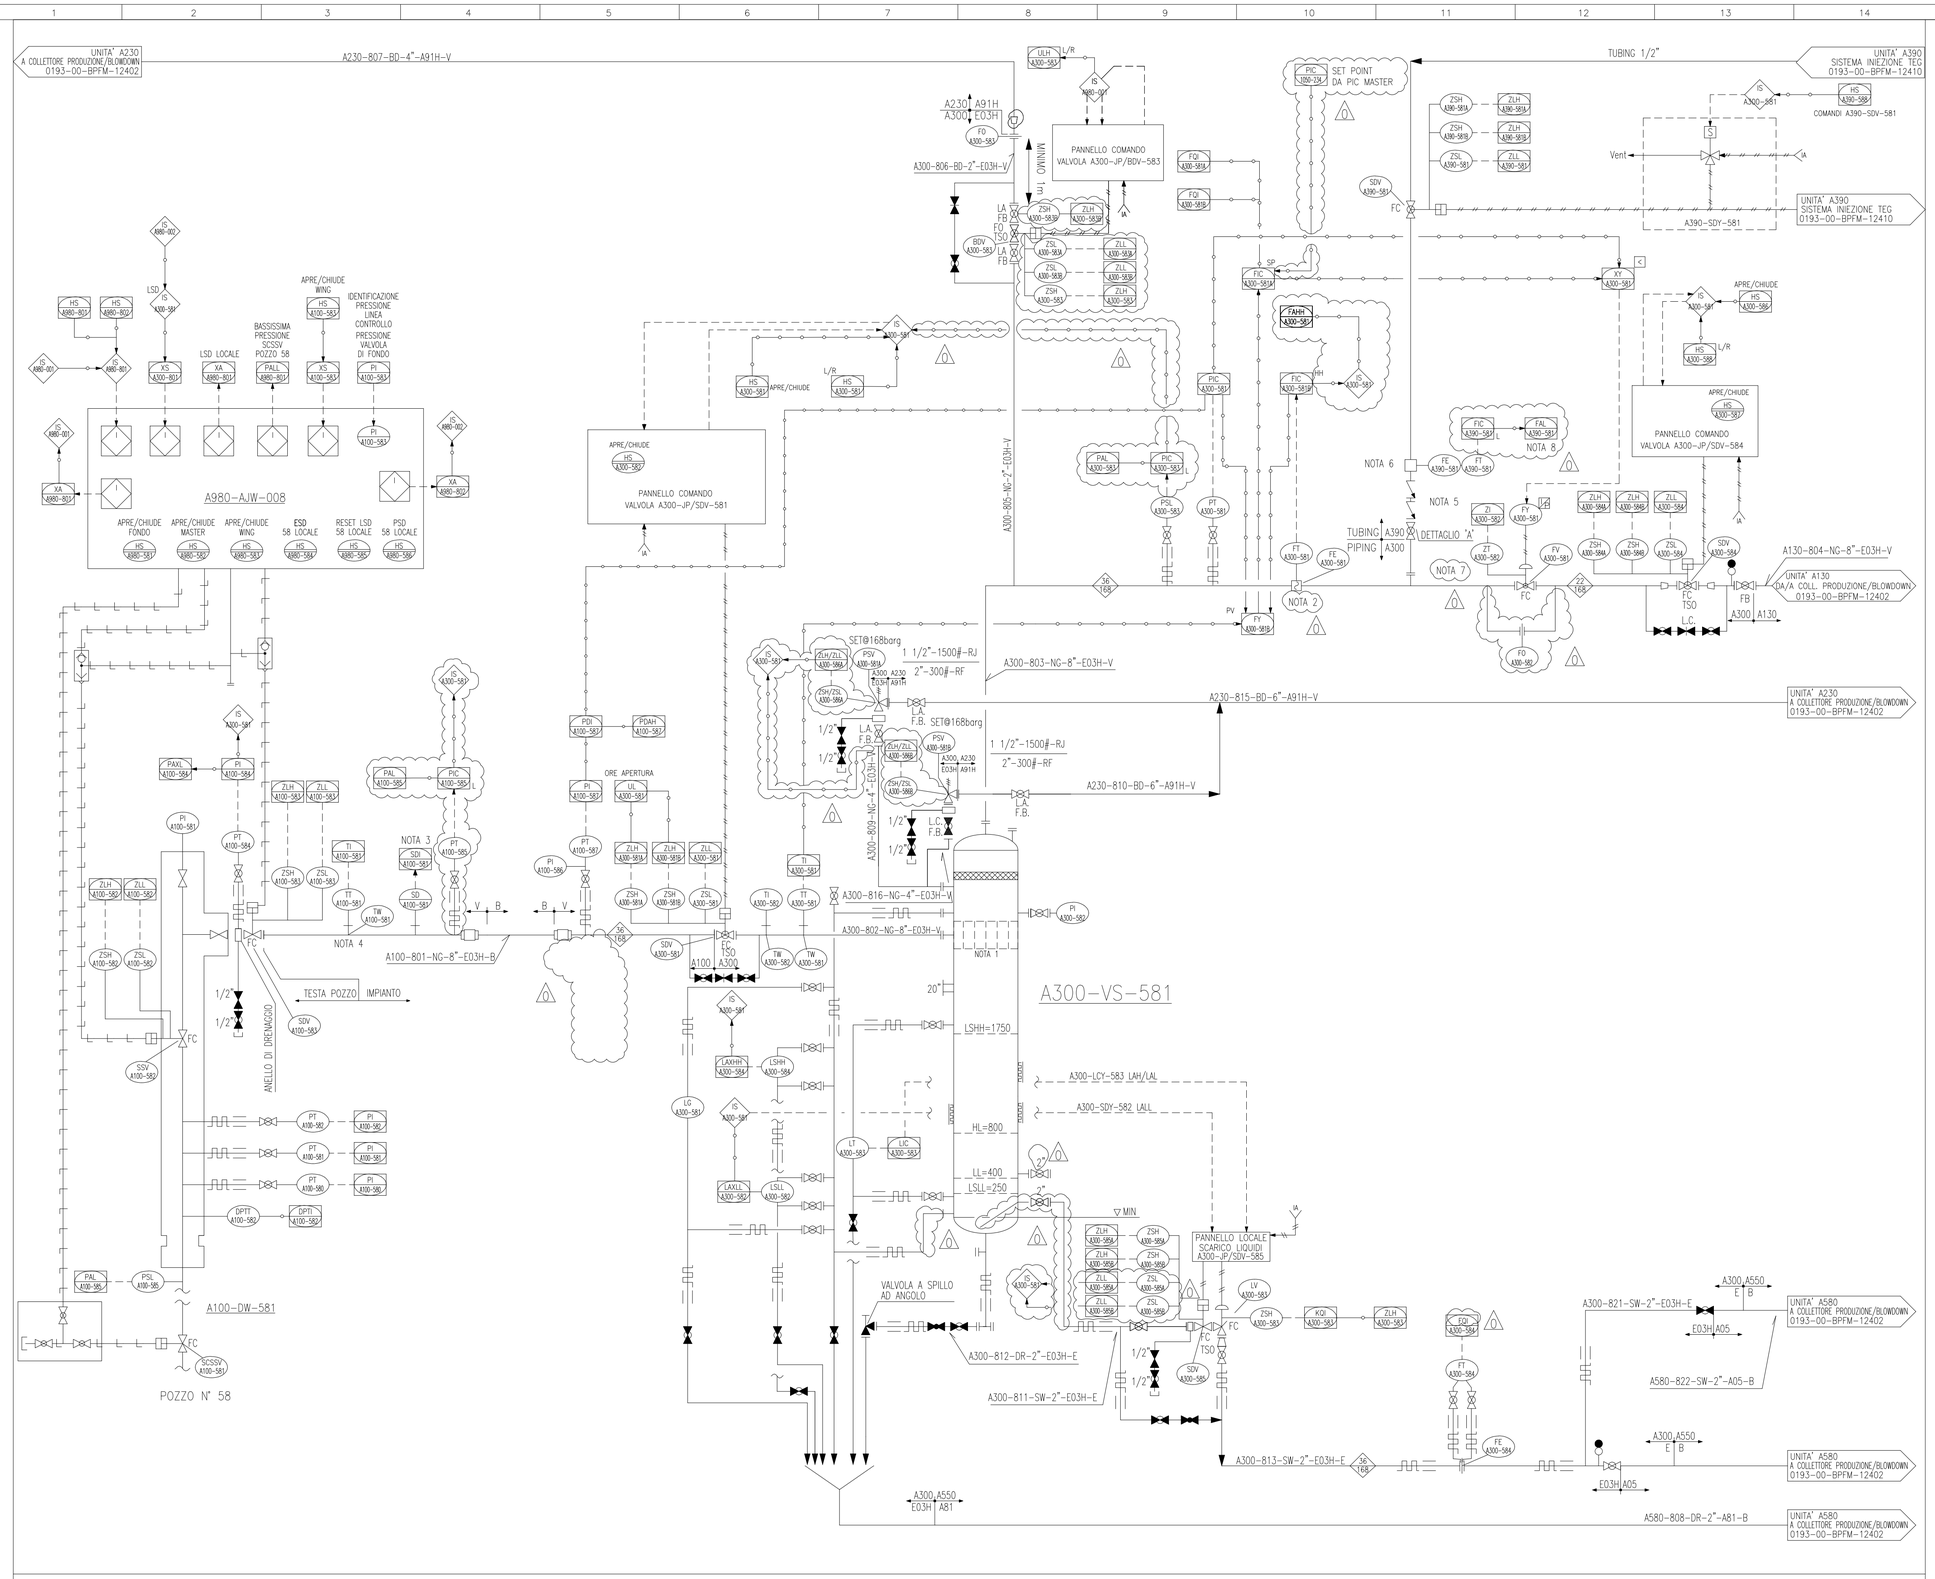

NORMALIZZAZIONE INTERNA	DISEGNI DI RIFERIMENTO	NUMERO DISEGNO
	SIMBOLOGIA PER SCHEMI DI MARCIA - LINEE E PIPING	0193-00-BPFM-12362_CD-FE
	SIMBOLOGIA PER SCHEMI DI MARCIA - STRUMENTAZIONE	0193-00-BPFM-12363_CD-FE
	SIMBOLOGIA PER SCHEMI DI MARCIA - APPARECCHIATURE	0193-00-BPFM-12364_CD-FE
	SIMBOLOGIA PER SCHEMI DI MARCIA - APPARECCHIATURE	0193-00-BPFM-12365_CD-FE
	SIMBOLOGIA PER SCHEMI DI MARCIA - TIPICI VALVOLE	0193-00-BPFM-12366_CD-FE

NOTE GENERALI:

- IL NUMERO IDENTIFICATIVO DELL'UNITA' SI INTENDE PRECEDUTO DALLA LETTERA A PER INDICARE L'APPARTENENZA AL CLUSTER "A"
- TUTTE LE BDV E LE SDV DEVONO ESSERE DOTATE DI BARILOTTO D'ARIA DI RISERVA DIMENSIONATO PER TRE MANOVRE.
- MINIMIZZARE LE PARTI FUORI TERRA.
- LE LINEE DI USCITA DALLE PSV SARANNO "FREE DRAINING" E "NO POCKETS".

NOTE:

1- DISTRIBUTORE SCHOEPENTOETER.

2- MISURATORE SONICO PORTATA ACQUA – TIPOLOGIA DI ATTACCHI DA DEFINIRE.

3- IL SAND DETECTOR VA INSTALLATO SULLA PRIMA CURVA DOPO LA WING VALVE.

4- IL MISURATORE DI TEMPERATURA VERRA' ISTALLATO SUL TESTA POZZO

5- VALVOLE DI NON RITORNO DI DIFFERENTE TIPOLOGIA.

6- IL TIPO DI MISURATORE SARA' DEFINITO IN FASE D'INGEGNERIA DI DETTAGLIO.

7- DISCREPANCY ALARM TRA IL CONTROLLORE A300-FIC-581 E L'INDICATORE DI POSIZIONE A300-ZT-582 CON INVIO DEL SEGNALE A DCS.

8- CON POMPANTE INSERITO

LEGENDA:

°C MAX TEMPERATURA OPERATIVA
BAR G PRESSIONE DI PROGETTO

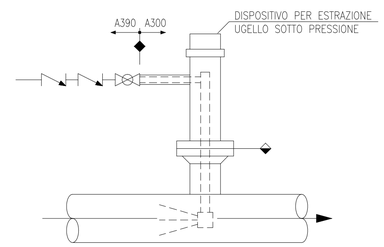

DETTAGLIO 'A'

A300-VS-581		
SEPARATORE TESTA POZZO 58		
DIAMETRO INTERNO	mm	1200
ALTEZZA (TL to TL)	mm	3900
PRESSIONE DI PROGETTO	barg	168
TEMPERATURA DI PROGETTO	°C	-29/70
VOLUME	m3	5
COIBENTAZIONE	SI/NO	SI
TRIM LINE		A300-NG-E03H-V

Firmato digitalmente da

Rocco Vincenzo Monaco

CN = Monaco
Rocco Vincenzo
C = IT

COMMESSA : NS/18024/R-M01

INGEGNERIA DI BASE/FEED E PER ENTI
PER LA PROGETTAZIONE DI NUOVI CLUSTERS
NELLA CENTRALE DI STOCCAGGIO GAS DI SERGNANO (CR)

TECHNIP ITALY DIREZIONE LAVORI S.p.A.
00148 ROMA – Viale Castello della Magliana, 68

Riferimento TPIDL						Pag.	Rev
082826C303	0193	PID	00	21	0008	1 of 1	0
Project	Unità	Doc.Type	Disc	Subj	Ser.No		

REV.	DATA	DESCRIZIONE	DISEGN.	CONTR.	APPROV.	STATO REVIS.
0	05-11-2021	EMISSIONE FINALE	S.TOMASSINI	V.ADDUCI	F.BIANCHI/E.PETRILLO	CD-FE
0C	15-09-2021	EMISSIONE PER APPROVAZIONE (PER HAZOP)	S.TOMASSINI	V.ADDUCI	F.BIANCHI/E.PETRILLO	CD-FE
0B	24-08-2021	EMISSIONE PER APPROVAZIONE	S.TOMASSINI	V.ADDUCI	F.BIANCHI/E.PETRILLO	CD-FE
0A	16-07-2021	EMISSIONE PER APPROVAZIONE	S.TOMASSINI	V.ADDUCI	F.BIANCHI/E.PETRILLO	CD-FE

snam STOGIT

CENTRALE DI STOCCAGGIO GAS SERGNANO

INGEGNERIA DI BASE/FEED E PER ENTI PER LA PROGETTAZIONE DI NUOVI CLUSTERS
SCHEMA DI MARCIA (P&ID) POZZO N°58 – CLUSTER "A"

SCALA	SOSTITUISCE IL	SOSTITUITO DAL	AREA IMP.	UNITA' IMP.	IDENTIFICATIVO DOCUMENTO	FG. / DI
	–	–	–	A100/A300	0193-00-BPFM-12401	1/1

MOD.GEN.FRM.014

Documento di proprietà aziendale. La società tutelerà i propri diritti a termini di legge. – This document is Company property. The Company lawfully reserves all rights.

NORMALIZZAZIONE INTERNA
SOFTWARE : AUTOCAD LT2006
FILE : 0193-00-BPFM-12401_CD-FE_0.DWG
UNI A1 (594X841)