


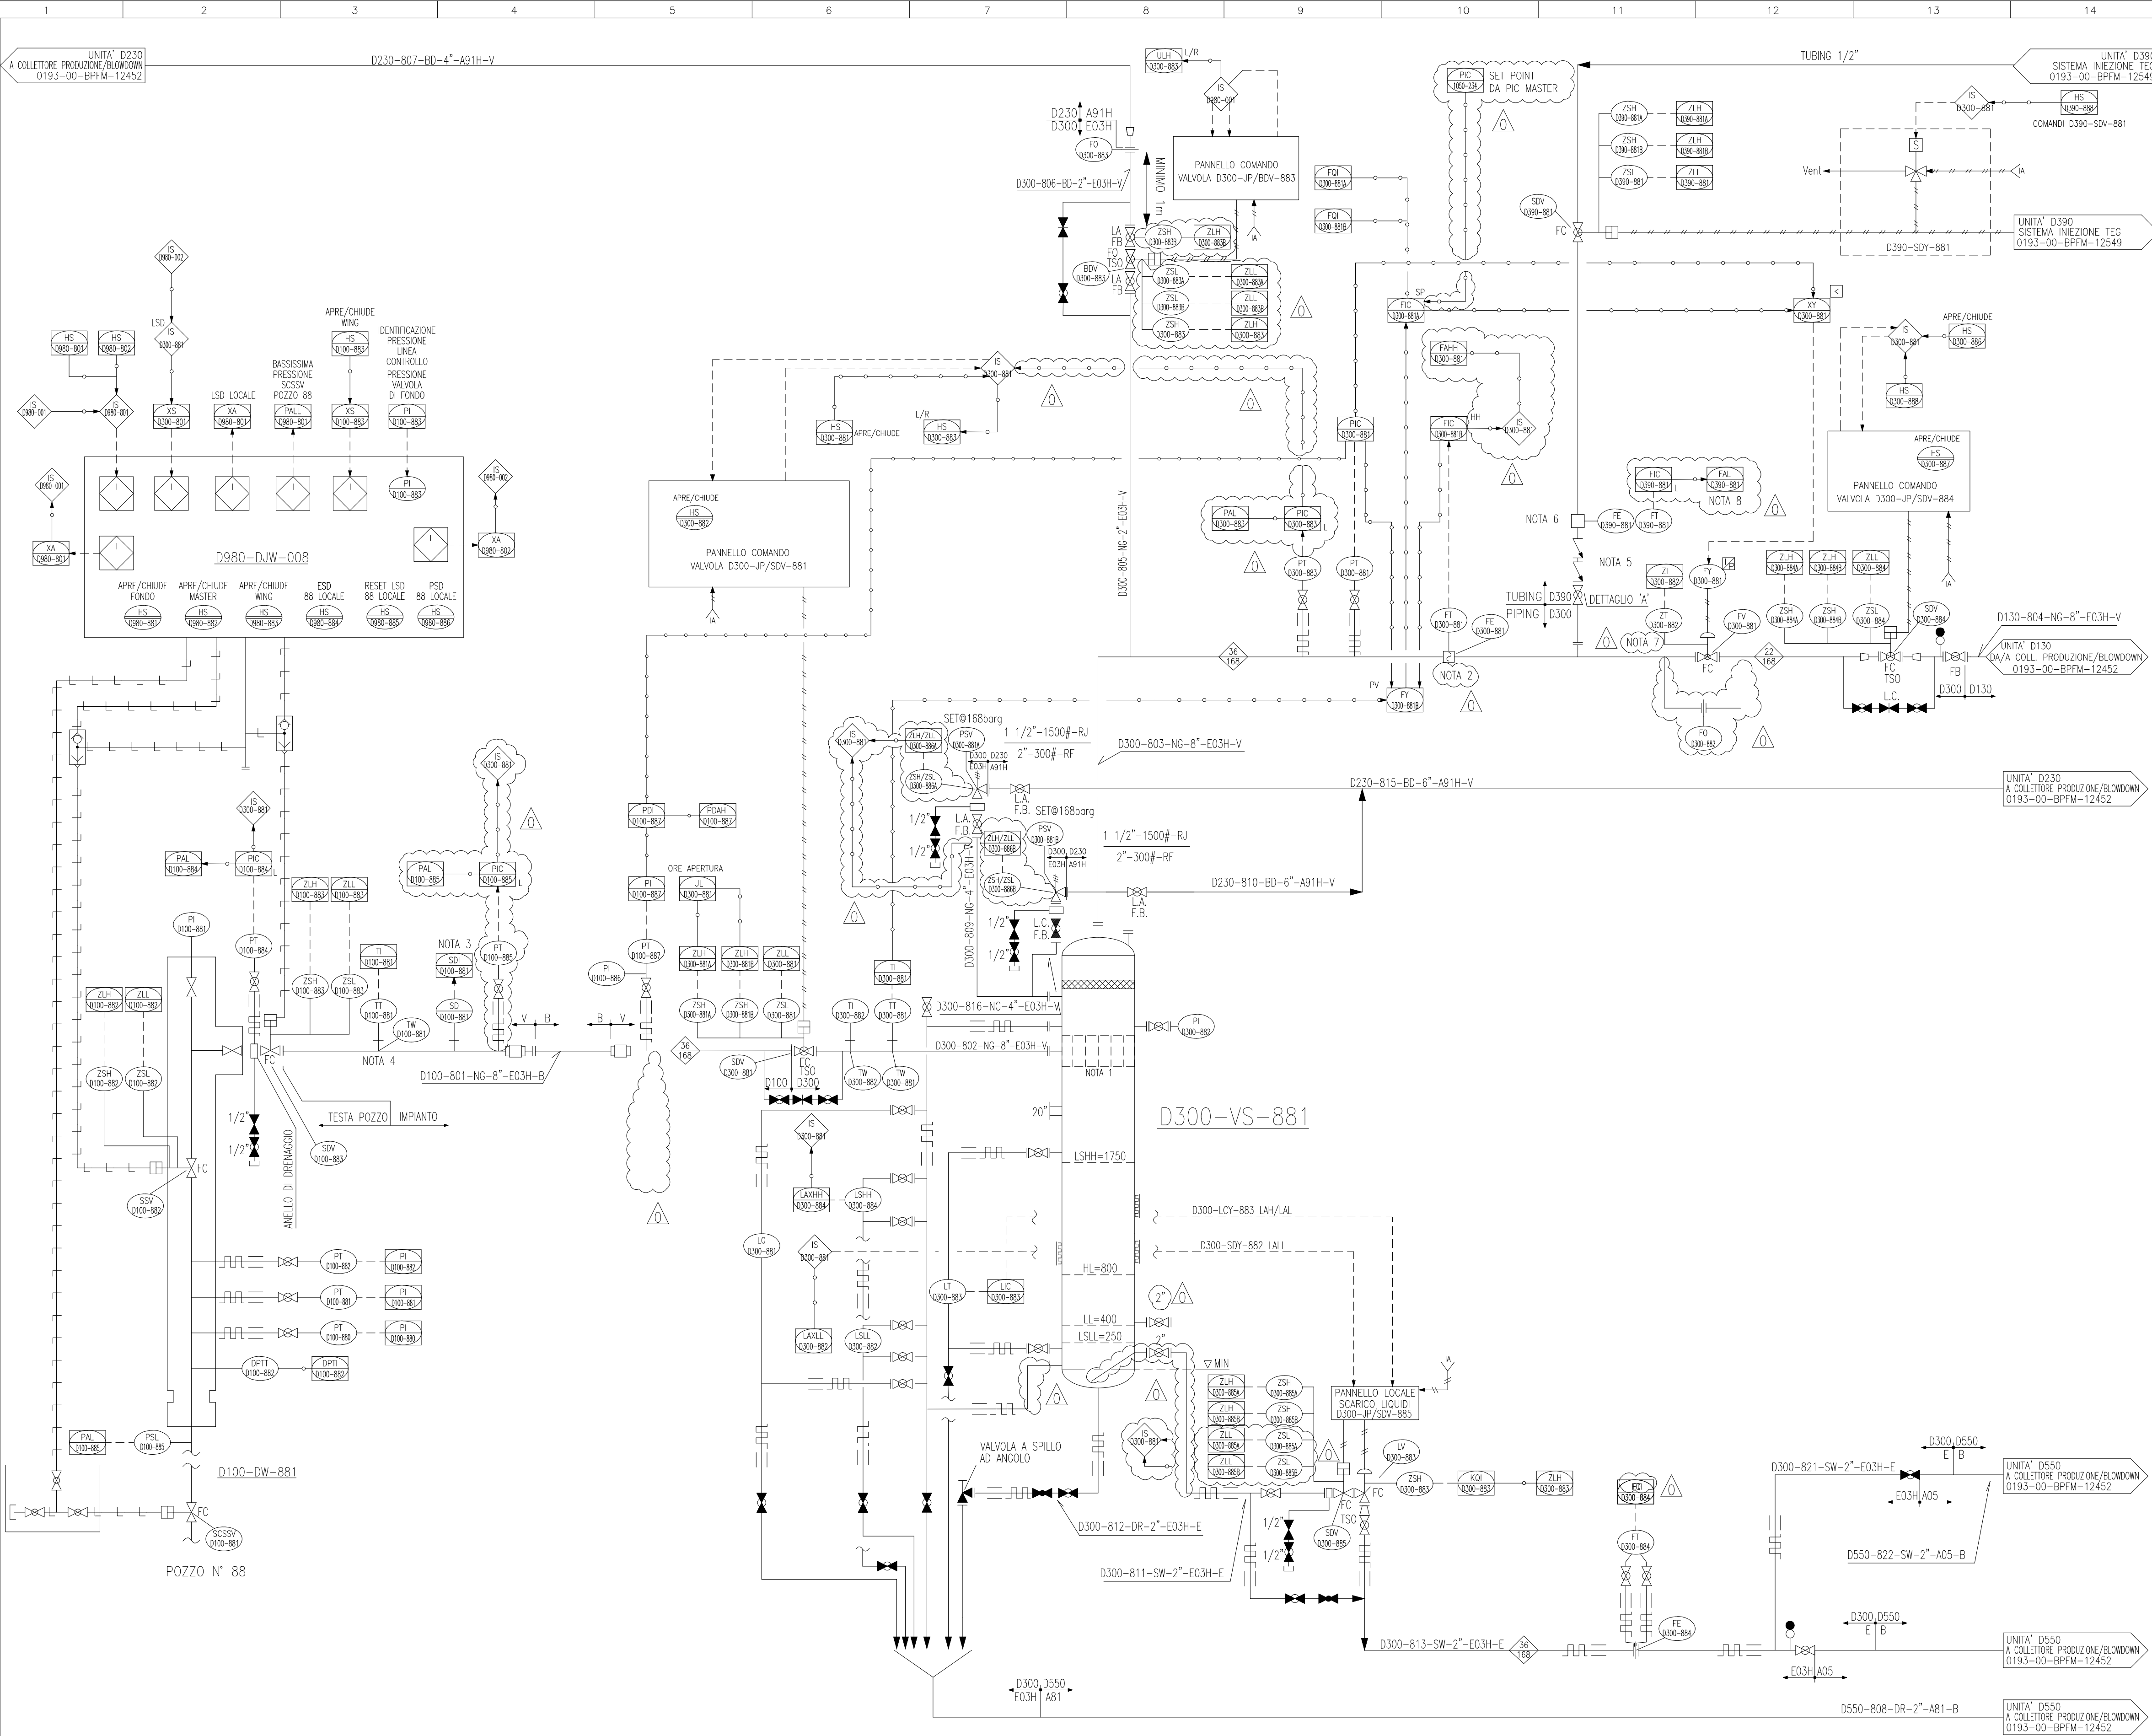


D300-VS-881			
SEPARATORE TESTA POZZO 88			
DIAMETRO INTERNO	mm	1200	
ALTEZZA (TL to TL)	mm	3900	
PRESSIONE DI PROGETTO	barg	168	
TEMPERATURA DI PROGETTO	°C	-29/70	
VOLUME	m3	5	
COIBENTAZIONE	SI/NO	SI	
TRIM LINE		D300-NG-E03H-V	

15	16	17	18
NORMALIZZAZIONE INTERNA	DISEGNI DI RIFERIMENTO		NUMERO DISEGNO
	SIMBOLOGIA PER SCHEMI DI MARCIA - LINEE E PIPING		0193-00-BPFM-12362_CD-FE
	SIMBOLOGIA PER SCHEMI DI MARCIA - STRUMENTAZIONE		0193-00-BPFM-12363_CD-FE
	SIMBOLOGIA PER SCHEMI DI MARCIA - APPARECCHIATURE		0193-00-BPFM-12364_CD-FE
	SIMBOLOGIA PER SCHEMI DI MARCIA - APPARECCHIATURE		0193-00-BPFM-12365_CD-FE
	SIMBOLOGIA PER SCHEMI DI MARCIA - TIPICI VALVOLE		0193-00-BPFM-12366_CD-FE

- NOTE GENERALI:**
- IL NUMERO IDENTIFICATIVO DELL'UNITA' SI INTENDE PRECEDUTO DALLA LETTERA D PER INDICARE L'APPARTENENZA AL CLUSTER "D"
 - TUTTE LE BDV E LE SDV DEVONO ESSERE DOTATE DI BARILOTTO D'ARIA DI RISERVA DIMENSIONATO PER TRE MANOVRE.
 - MINIMIZZARE LE PARTI FUORI TERRA.
 - LE LINEE DI USCITA DALLE PSV SARANNO "FREE DRAINING" E "NO POCKETS".
- NOTE:**
- 1- DISTRIBUTORE SCHOEPENTOETER.
 - 2- MISURATORE SONICO PORTATA ACQUA - TIPOLOGIA DI ATTACCHI DA DEFINIRE.
 - 3- IL SAND DETECTOR VA INSTALLATO SULLA PRIMA CURVA DOPO LA WING VALVE.
 - 4- IL MISURATORE DI TEMPERATURA VERRA' INSTALLATO SUL TESTA POZZO
 - 5- VALVOLE DI NON RITORNO DI DIFFERENTE TIPOLOGIA.
 - 6- IL TIPO DI MISURATORE SARA' DEFINITO IN FASE D'INGEGNERIA DI DETTAGLIO.
 - 7- DISCREPANCY ALARM TRA IL CONTROLLORE D300-FIC-881 E L'INDICATORE DI POSIZIONE D300-ZT-882 CON INVIO DEL SEGNALE A DCS.
 - 8- CON POMPANTE INSERITO

LEGENDA:

◊ °C MAX TEMPERATURA OPERATIVA
BAR G PRESSIONE DI PROGETTO

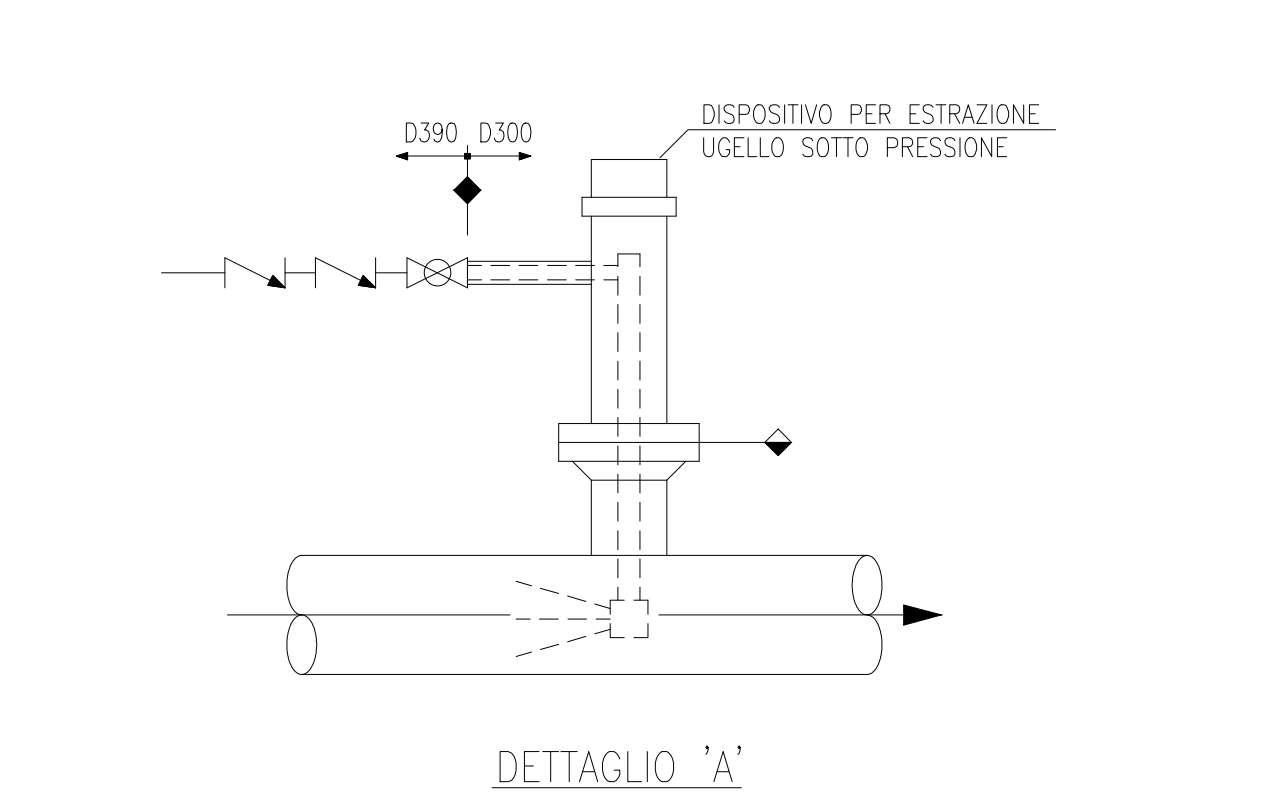

COMMESSA : NS/18024/R-M01				TECHNIP ENERGIES			
INGEGNERIA DI BASE/FEED E PER ENTI				TECHNIP ITALY DIREZIONE LAVORI S.p.A.			
PER LA PROGETTAZIONE DI NUOVI CLUSTERS				00148 ROMA - Viale Castello della Magliana, 68			
NELLA CENTRALE DI STOCCAGGIO GAS DI SERGNANO (CR)							
Riferimento		TPIDL	Pag.	Rev			
082826C303	0193	PID	00	21	0308	1 of 1	0
Project	Unità	Doc.Type	Disc	Subj	Ser.No		

0	12-11-2021	EMISSIONE FINALE	S.TOMASSINI	V.ADOUCI	F.BANCHI/LETRELLO	CD-FE
0C	17-09-2021	EMISSIONE PER APPROVAZIONE (PER HAZOP)	S.TOMASSINI	V.ADOUCI	F.BANCHI/LETRELLO	CD-FE
0B	27-08-2021	EMISSIONE PER APPROVAZIONE	S.TOMASSINI	V.ADOUCI	F.BANCHI/LETRELLO	CD-FE
0A	16-07-2021	EMISSIONE PER APPROVAZIONE	S.TOMASSINI	V.ADOUCI	F.BANCHI/LETRELLO	CD-FE
REV.	DATA	DESCRIZIONE	DISEGN.	CONTR.	APPROV.	STATO REVIS.

snam
STOGIT

CENTRALE DI STOCCAGGIO GAS SERGNANO

INGEGNERIA DI BASE/FEED E PER ENTI PER LA PROGETTAZIONE DI NUOVI CLUSTERS
SCHEMA DI MARCIA (P&ID) POZZO N°88 - CLUSTER "D"

SCALA	SOSTITUISCE IL	SOSTITUITO DAL	AREA IMP.	UNITA' IMP.	IDENTIFICATIVO DOCUMENTO	FG. / DI
	-	-	-	D100/D300	0193-00-BPFM-12443	1/1