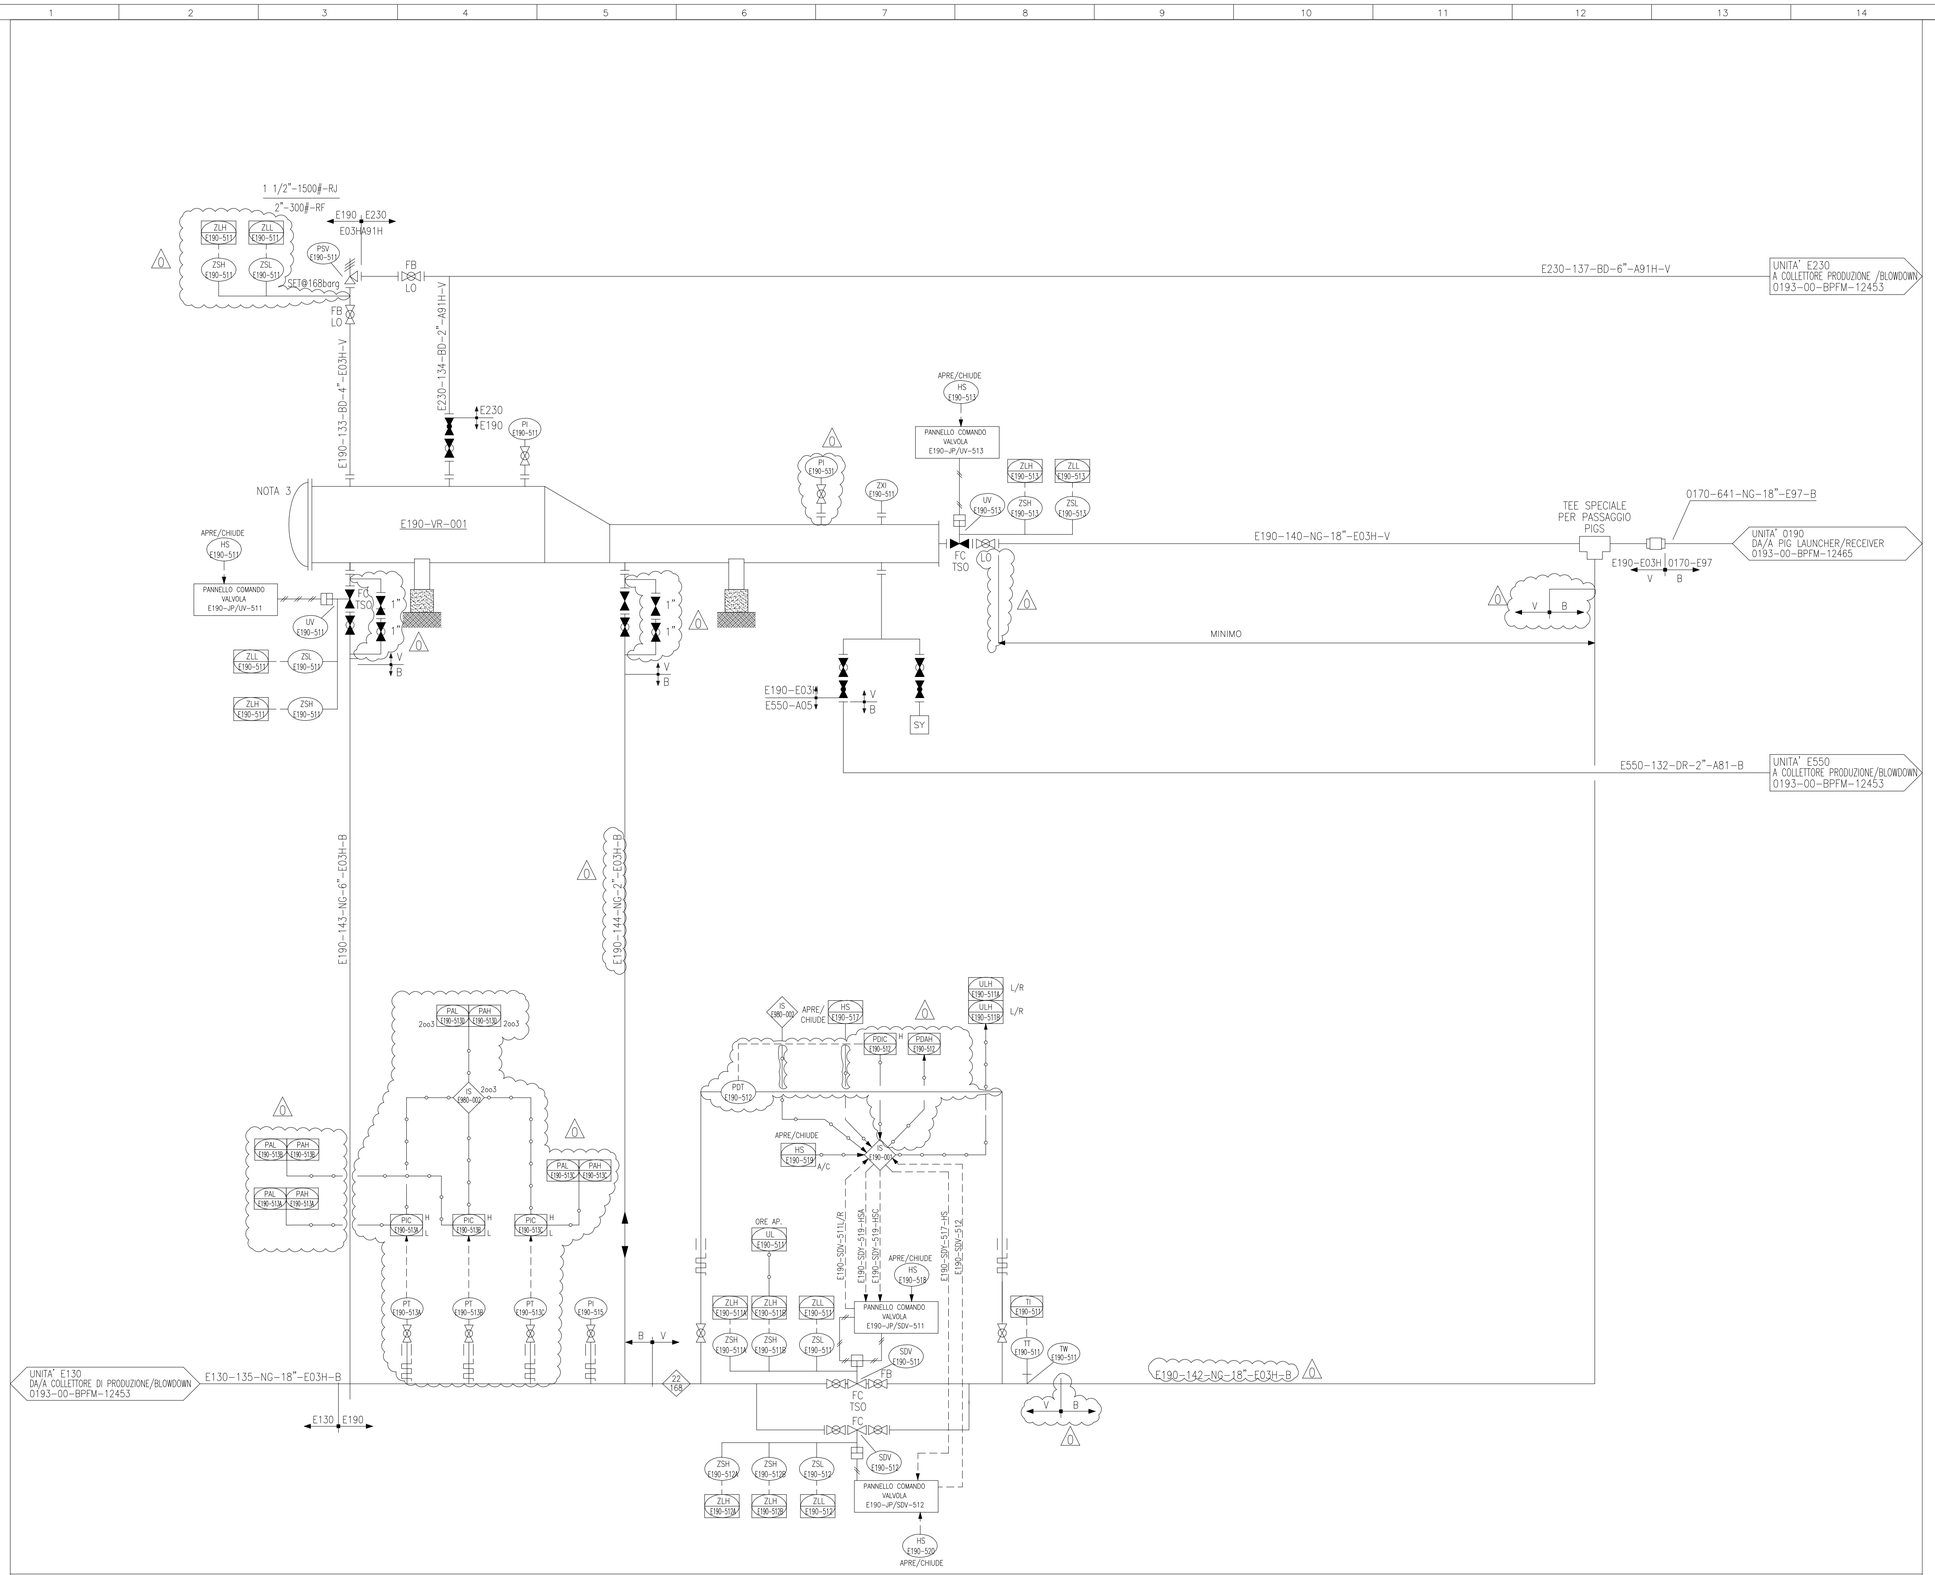

E190-VR-001		
PIG LAUNCHER/RECEIVER		
DIAMETRO	mm	508
PRESSIONE DI PROGETTO	barg	168
TEMPERATURA DI PROGETTO	°C	-29 /70
COIBENTAZIONE	SI/NO	NO

NORMALIZZAZIONE INTERNA	DISEGNI DI RIFERIMENTO	NUMERO DISEGNO
	SIMBOLOGIA PER SCHEMI DI MARCIA - LINEE E PIPING	0193-00-BPFM-12362_CD-FE
	SIMBOLOGIA PER SCHEMI DI MARCIA - STRUMENTAZIONE	0193-00-BPFM-12363_CD-FE
	SIMBOLOGIA PER SCHEMI DI MARCIA - APPARECCHIATURE	0193-00-BPFM-12364_CD-FE
	SIMBOLOGIA PER SCHEMI DI MARCIA - APPARECCHIATURE	0193-00-BPFM-12365_CD-FE
	SIMBOLOGIA PER SCHEMI DI MARCIA - TIPICI VALVOLE	0193-00-BPFM-12366_CD-FE

NOTE GENERALI:

- TUTTE LE SDV DEVONO ESSERE DOTATE DI BARILOTTO D'ARIA DI RISERVA DIMENSIONATO PER TRE MANOVRE.
- MINIMIZZARE LE PARTI FUORI TERRA.
- IL NUMERO IDENTIFICATIVO DELL'UNITA' SI INTENDE PRECEDUTO DALLA LETTERA E PER INDICARE L'APPARTENENZA AL CLUSTER "E"
- LE LINEE DI USCITA DALLE PSV SARANNO "FREE DRAINING" E "NO POCKETS".

NOTE:

1- LE AZIONI CAUSATE DA LOGICHE/SEGNALI DEL F&G (INCLUSE EVENTUALI LOGICHE DI ATTIVAZIONE DEL TIPO "2oo3", "1oo6", ECC.) SARANNO DEFINITE IN SEGUITO ALL'ELABORAZIONE DEL SISTEMA F&G.

2- IL DETTAGLIO DEGLI ALLARMI F&G SARA' DEFINITO IN SEGUITO ALL'ELABORAZIONE DEL SISTEMA F&G.

3- LA CHIUSURA DEL PIG LAUNCHER/RECEIVER DEVE ESSERE PROVVISTA DA CHIAVE DI BLOCCO OPPURE DI DISPOSITIVO MECCANICO DI BLOCCO NEL CASO L'APPAREC-CHIATURA SIA PRESSURIZZATA.

LEGENDA:

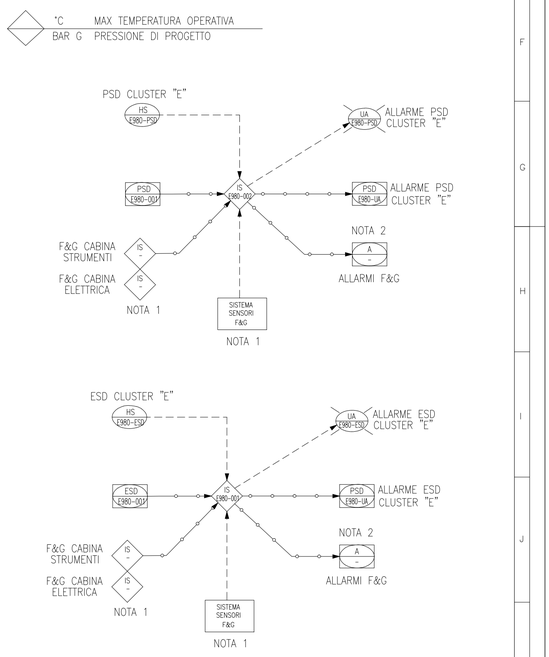

COMMESSA : NS/18024/R-M01

INGEGNERIA DI BASE/FEED E PER ENTI
PER LA PROGETTAZIONE DI NUOVI CLUSTERS
NELLA CENTRALE DI STOCCAGGIO GAS DI SERGNANO (CR)

TECHNIP ENERGIES
TECHNIP ITALY DIREZIONE LAVORI S.p.A.
00148 ROMA – Viale Castello della Magliana, 68

Riferimento TPIDL						Pag.	Rev
082826C303 Project	0193 Unità	PID Doc.Type	00 Disc	21 Subj	0420 Ser.No	1 of 1	0

REV.	DATA	DESCRIZIONE	DISEGN.	CONTR.	APPROV.	STATO REVIS.
0	12-11-2021	EMISSIONE FINALE	S.TOMASSINI	V.ADDUCI	F.BIANCHI/E.PETRILLO	CD-FE
0C	17-09-2021	EMISSIONE PER APPROVAZIONE (PER HAZOP)	S.TOMASSINI	V.ADDUCI	F.BIANCHI/E.PETRILLO	CD-FE
0B	27-08-2021	EMISSIONE PER APPROVAZIONE	S.TOMASSINI	V.ADDUCI	F.BIANCHI/E.PETRILLO	CD-FE
0A	16-07-2021	EMISSIONE PER APPROVAZIONE	S.TOMASSINI	V.ADDUCI	F.BIANCHI/E.PETRILLO	CD-FE

STOGIT

CENTRALE DI STOCCAGGIO GAS SERGNANO

INGEGNERIA DI BASE/FEED E PER ENTI PER LA PROGETTAZIONE DI NUOVI CLUSTERS SCHEMA DI MARCIA (P&ID) PIG LAUNCHER / RECEIVER CLUSTER "E Ser. 8-45"

SCALA	SOSTITUISCE IL	SOSTITUITO DAL	AREA IMP.	UNITA' IMP.	IDENTIFICATIVO DOCUMENTO	FG. / DI
	–	–	–	E190	0193-00-BPFM-12457	1/1

Firmato digitalmente da

Rocco Vincenzo Monaco

CN = Monaco
Rocco Vincenzo
C = IT

ORDINE INGEGNERI COSENZA
MONACO ROCCO V.

MOD.GEN.FRM.014

Documento di proprietà aziendale. La società tutelerà i propri diritti a termini di legge. – This document is Company property. The Company lawfully reserves all rights.

NORMALIZZAZIONE INTERNA
FILE : 0193-00-BPFM-12457_CD-FE_0.DWG
SOFTWARE : AUTOCAD LT2006
UNI A1 (594X841)