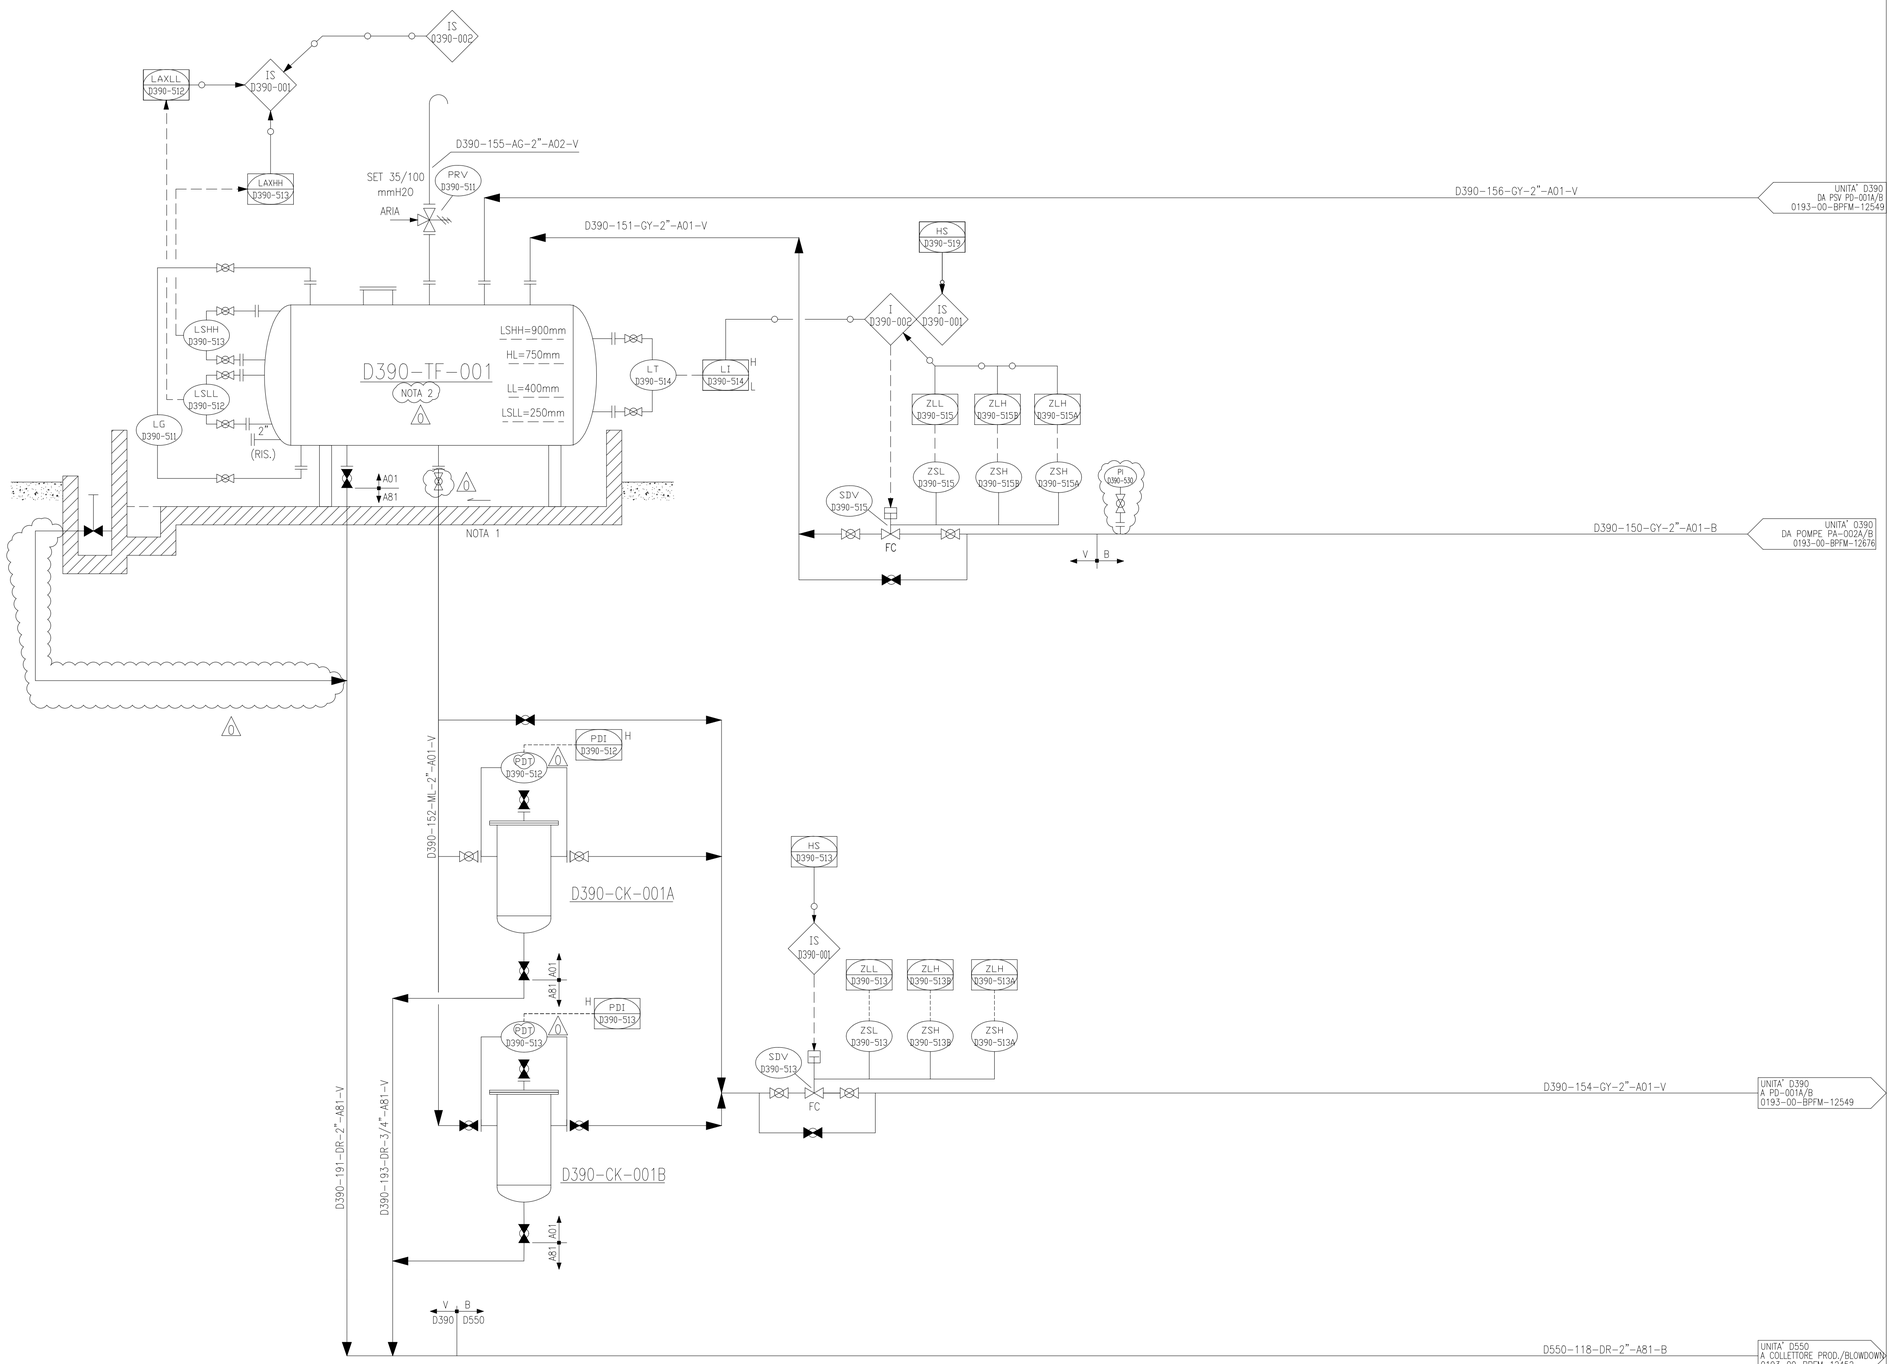

NORMALIZZAZIONE INTERNA	DISEGNI DI RIFERIMENTO	NUMERO DISEGNO
	SIMBOLOGIA PER SCHEMI DI MARCIA - LINEE E PIPING	0193-00-BPFM-12362_CD-FE
	SIMBOLOGIA PER SCHEMI DI MARCIA - STRUMENTAZIONE	0193-00-BPFM-12363_CD-FE
	SIMBOLOGIA PER SCHEMI DI MARCIA - APPARECCHIATURE	0193-00-BPFM-12364_CD-FE
	SIMBOLOGIA PER SCHEMI DI MARCIA - APPARECCHIATURE	0193-00-BPFM-12365_CD-FE
	SIMBOLOGIA PER SCHEMI DI MARCIA - TIPICI VALVOLE	0193-00-BPFM-12366_CD-FE

NOTE GENERALI:

- IL NUMERO IDENTIFICATIVO DELL'UNITA' SI INTENDE PRECEDUTO DALLA LETTERA D PER INDICARE L'APPARTENENZA AL CLUSTER "D"
- MINIMIZZARE LE PARTI FUORI TERRA.

NOTE:

1 - VASCA DI CONTENIMENTO DELL'TEG IN CASO DI SVERSAMENTO, CON VOLUME PARI AL 150% DEL VOLUME DEL SERBATOIO.

2 - PREVEDERE TETTOIA

0

D390-TF-001		
SERBATOIO STOCC. TEG		
DIAMETRO INTERNO	mm	1300
LUNGHEZZA MANTELLO	mm	3300
PRESSIONE DI PROGETTO	barg	3,5 & F.V.
TEMPERATURA DI PROGETTO	°C	-29/70
VOLUME	m3	5
COIBENTAZIONE	SI/NO	NO
TRIM LINE		D390-GY-A01-V

0

D390-CK-001A/B		
FILTRI TEG		
PORTATA DI PROGETTO	m^3/h	0,50
PRESSIONE DI PROGETTO	barg	3,5 & F.V.
TEMPERATURA DI PROGETTO	°C	-29/70
TRIM LINE		D390-GY-A01-V

0

Firmato digitalmente da

Rocco Vincenzo Monaco

CN = Monaco Rocco Vincenzo
C = IT

COMMESSA : NS/18024/R-M01

INGEGNERIA DI BASE/FEED E PER ENTI
PER LA PROGETTAZIONE DI NUOVI CLUSTERS
NELLA CENTRALE DI STOCCAGGIO GAS DI SERGNANO (CR)

TECHNIP ITALY DIREZIONE LAVORI S.p.A.
00148 ROMA – Viale Castello della Magliana, 68

Riferimento TPIDL						Pag.	Rev
082826C303	0193	PID	00	31	0320	1 of 1	0
Project	Unità	Doc.Type	Disc	Subj	Ser.No		

REV.	DATA	DESCRIZIONE	DISEGN.	CONTR.	APPROV.	STATO REVIS.
0	12-11-2021	EMISSIONE FINALE	S.TOMASSINI	V.ADDUCI	F.BIANCHI/E.PETRILLO	CD-FE
0C	17-09-2021	EMISSIONE PER APPROVAZIONE (PER HAZOP)	S.TOMASSINI	V.ADDUCI	F.BIANCHI/E.PETRILLO	CD-FE
0B	27-08-2021	EMISSIONE PER APPROVAZIONE	S.TOMASSINI	V.ADDUCI	F.BIANCHI/E.PETRILLO	CD-FE
0A	09-07-2021	EMISSIONE PER APPROVAZIONE	S.TOMASSINI	V.ADDUCI	F.BIANCHI/E.PETRILLO	CD-FE

STOGIT

CENTRALE DI STOCCAGGIO GAS SERGNANO

INGEGNERIA DI BASE/FEED E PER ENTI PER LA PROGETTAZIONE DI NUOVI CLUSTERS
SCHEMA DI MARCIA (P&ID) SERBATOIO STOCCAGGIO TEG CLUSTER "D"

SCALA	SOSTITUISCE IL	SOSTITUITO DAL	AREA IMP.	UNITA' IMP.	IDENTIFICATIVO DOCUMENTO	FG. / DI
	–	–	–	D390	0193-00-BPFM-12548	1/1

MOD.GEN.FRM.014

NORMALIZZAZIONE INTERNA — FILE : 0193-00-BPFM-12548_CD-FE_0.DWG

SOFTWARE : AUTOCAD LT2006 — UNI A1 (594X841)

Documento di proprietà aziendale. La società tutelerà i propri diritti a termini di legge.– This document is Company property. The Company lawfully reserves all rights.