NORMALIZZAZIONE INTERNA STANDARDIZATION	DISEGNI DI RIFERIMENTO / REFERENCE DRAWINGS	NUMERO DISEGNO/ DWG. NUMBER

VENTI PREV. (DA CONFERMARE)

N
O E
S

NOTE:
1) – IN FASE ESECUTIVA L'APPALTATORE DOVRA' VALUTARE LA POSSIBILITA' DI INSTALLARE DEGLI IMPIANTI FOTOVOLTAICI SUL TETTO DEI CABINATI PER ALIMENTAZIONE CIRCUITI AUSILIARI E LUCI INTERNE.
2) – IN FASE DI INGEGNERIA DI DETTAGLIO L'INTERFERENZA CON LE ROGGE ESISTENTI DOVRA' ESSERE RISOLTA MEDIANTE DEVIAZIONE O TOMBINATURA DELLE STESSE.

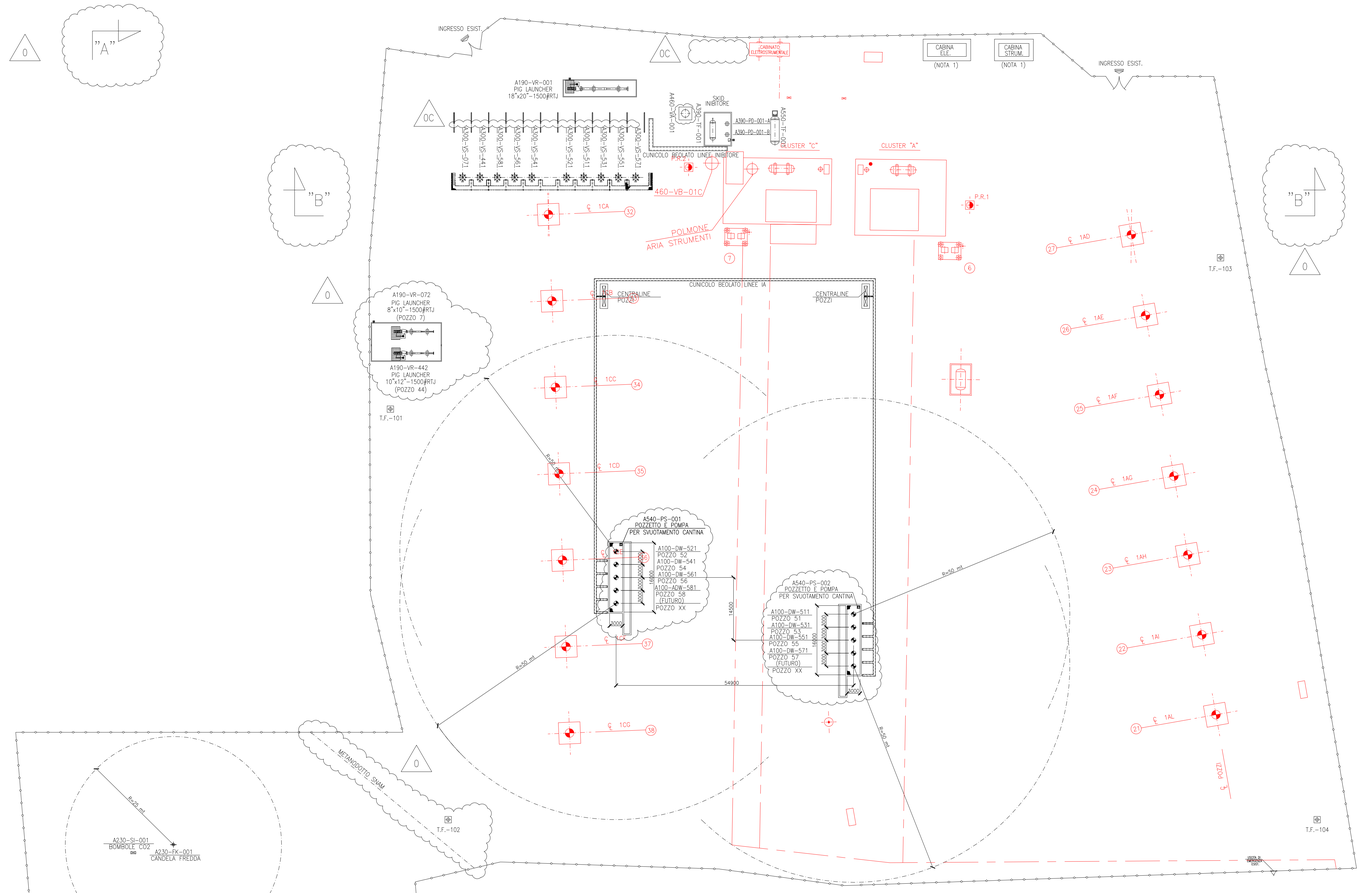

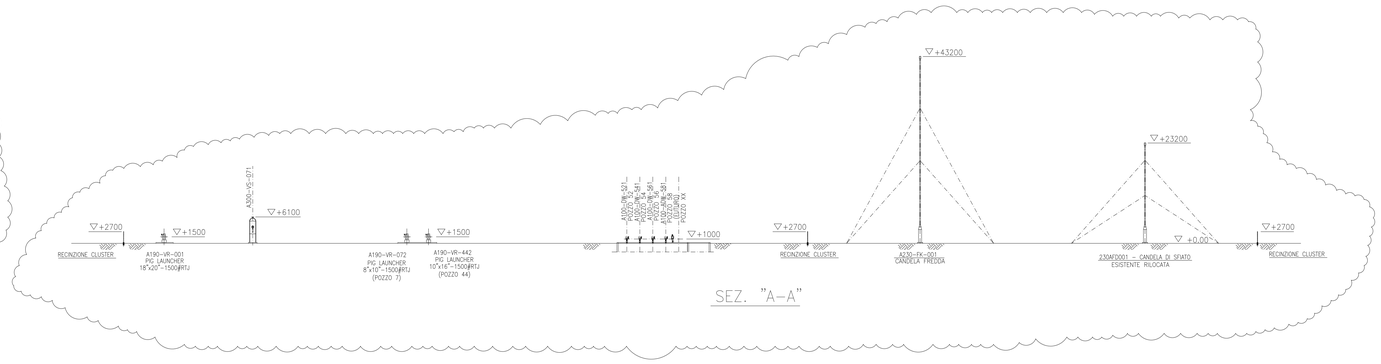

SEZ. "A-A"

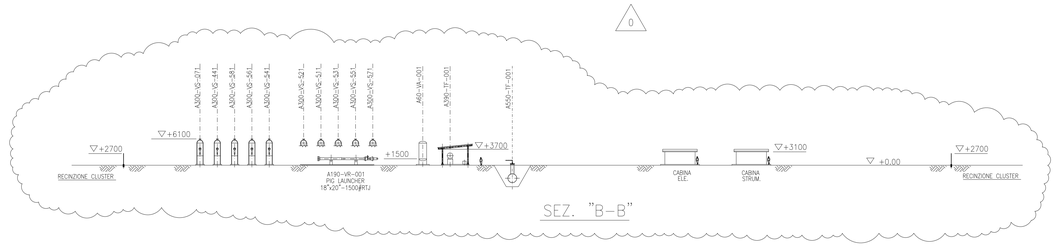

SEZ. "B-B"

SIGLA	DESCRIZIONE
A300-VS-511÷581	SEPARATORI GAS-LIQUIDI
A550-TF-001	SERBATOIO DRENAGGI
A460-VA-001	SERBATOIO ARIA STRUMENTI
A100-DW-511÷581	TESTE POZZO 51÷58
A390-TF-001	SERBATOIO INIBITORE
A390-PD-001-A/B	POMPE INIEZIONE INIBITORE SEPARATORI TESTE POZZI
A230-FK-001	CANDELA FREDDA
A230-SI-001	BOMBOLE CO2
A190-VR-001	PIG LAUNCHER
A980-AJW-001÷008	CENTRALINA PNEUMO-OLEODINAMICA
A540-PS-001/002	POMPE ACQUA METEORICA
A190-VR-072	PIG LAUNCHER
A190-VR-442	PIG LAUNCHER

LEGENDA:
APPARECCHIATURE CLUSTER ESISTENTI

PIANTA CHIAVE SCALA 1 : 10000

0 10 20 30 40 50
SCALA 1 : 500

Firmato digitalmente da
Rocco Vincenzo Monaco
CN = Monaco Rocco Vincenzo
C = IT

REV.	DATA	DESCRIZIONE	DISEGN.	CONTR.	APPROV.	STATO REVIS.
0	18/11/2021	EMISSIONE FINALE	A. DELBIANCO	L. MARIALLI	F. BIANCHI E.PITTELLO	CD-FE
0B	28/09/2021	EMISSIONE PER APPROVAZIONE	A. DELBIANCO	L. MARIALLI	F. BIANCHI E.PITTELLO	CD-FE
0A	16/07/2021	EMISSIONE PER APPROVAZIONE	A. DELBIANCO	L. MARIALLI	F. BIANCHI E.PITTELLO	CD-FE

snam rete gas
STOGIT

CENTRALE DI STOCCAGGIO GAS SERGNANO

COMMESSA : NS/18024/R-M01
INGEGNERIA DI BASE/FEED E PER ENTI PER LA PROGETTAZIONE DI NUOVI CLUSTERS NELLA CENTRALE DI STOCCAGGIO GAS DI SERGNANO (CR)

TECHNIP ENERGIES
TECHNIP ITALY DIREZIONE LAVORI S.p.A.
00148 ROMA – Viale Castello della Magliana, 68

INGEGNERIA DI BASE/FEED E PER ENTI PER LA PROGETTAZIONE DI NUOVI CLUSTERS
PLANIMETRIA GENERALE CLUSTER "A"

Riferimento TPIDL							Pag.		Rev
082826C303193	DW	00	51	0010	of		1		0
Project	Unità	Doc.Type	Disc	Subj	Ser.No				

SCALA	SOSTITUISCE IL	SOSTITUITO DAL	AREA IMP.	UNITA' IMP.	IDENTIFICATIVO DOCUMENTO			FG. / DI
1:500					0193	00 BTDG	12481	1 / 1

MOD.GEN.FRM.014/0 Documento di proprietà' aziendale. La Società' tutelerà i propri diritti a termine di legge. This document is Company property. The Company lawfully reserves all rights.
Questo documento o disegno è proprietà dello STOGIT e non potrà essere, a qualunque titolo, in tutto o in parte, direttamente o indirettamente, ceduto, riprodotto, copiato, divulgato o utilizzato senza la sua preventiva autorizzazione scritta, per fini e con modalità diversi da quelli per i quali è specificatamente fornito.

NORMALIZZAZIONE INTERNA / STANDARDIZATION
SOFTWARE : AUTOCAD 2000
UNI A0 (1189x841)