NORMALIZZAZIONE INTERNA STANDARDIZATION	DISEGNI DI RIFERIMENTO / REFERENCE DRAWINGS	NUMERO DISEGNO/ DWG. NUMBER

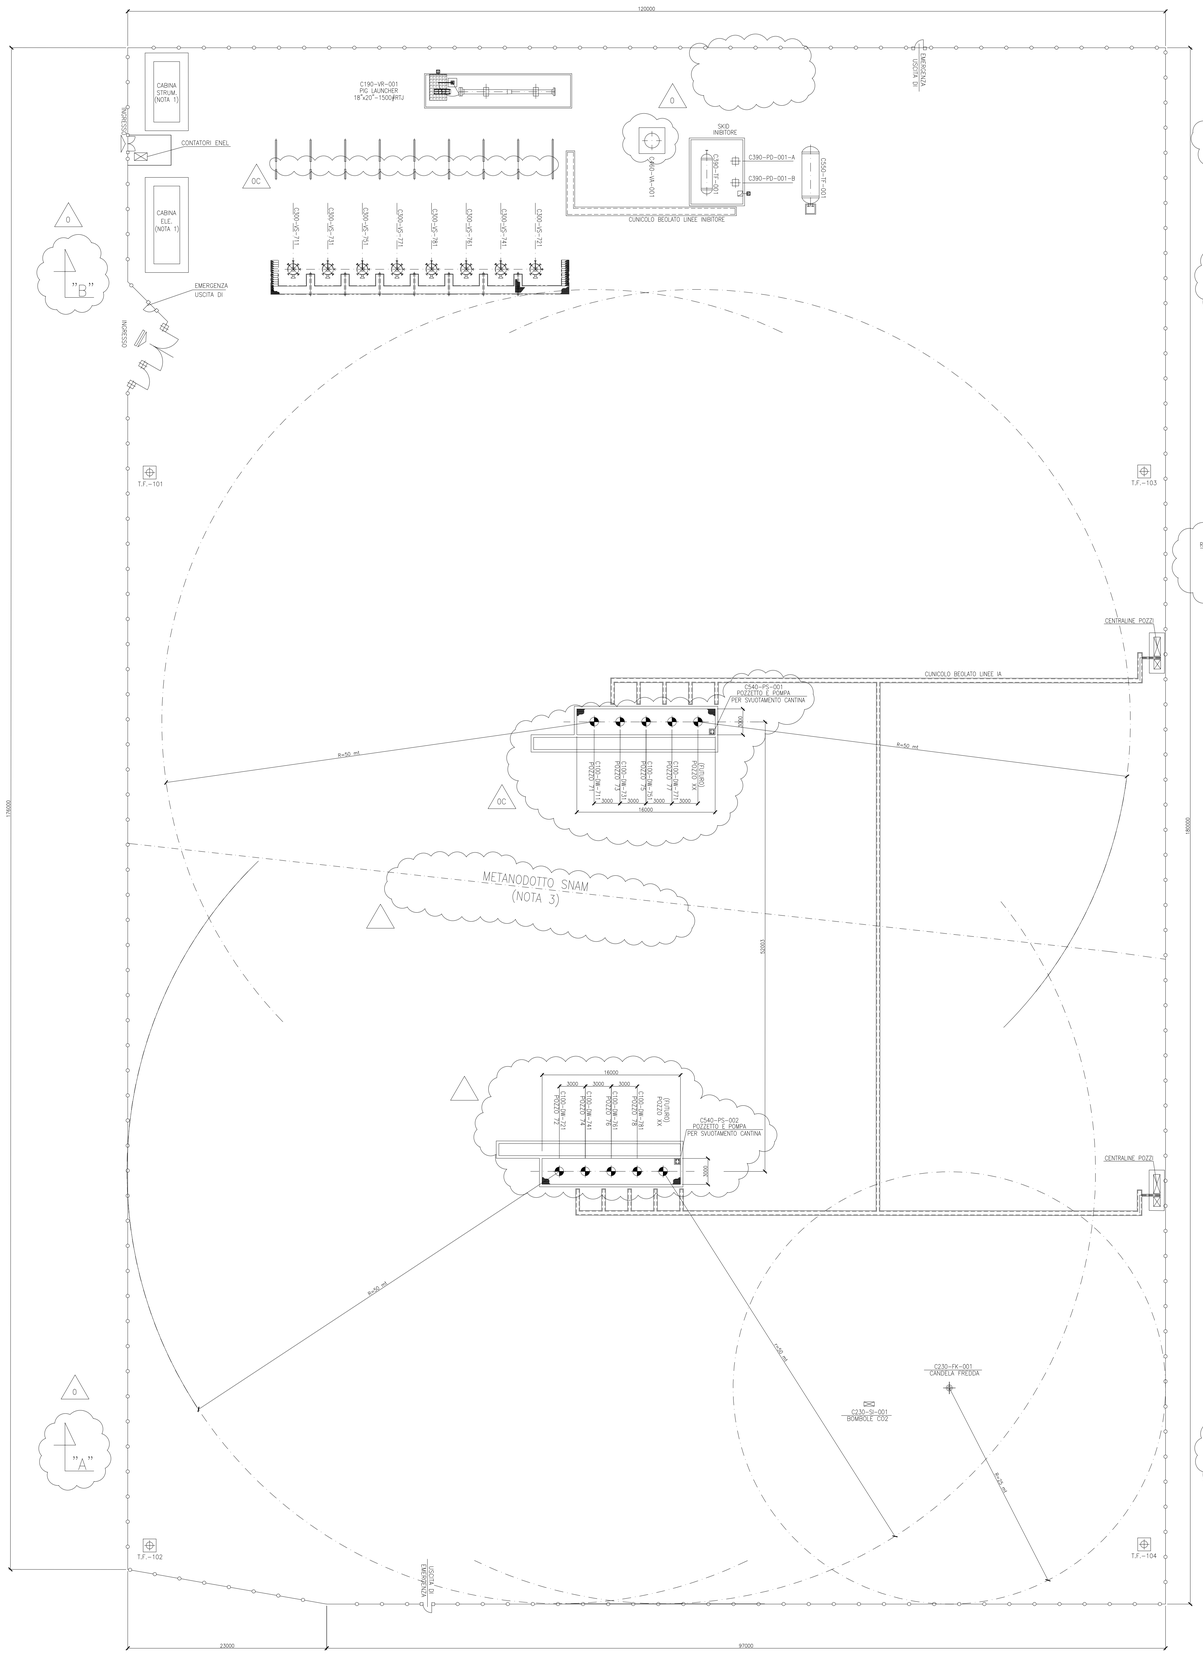

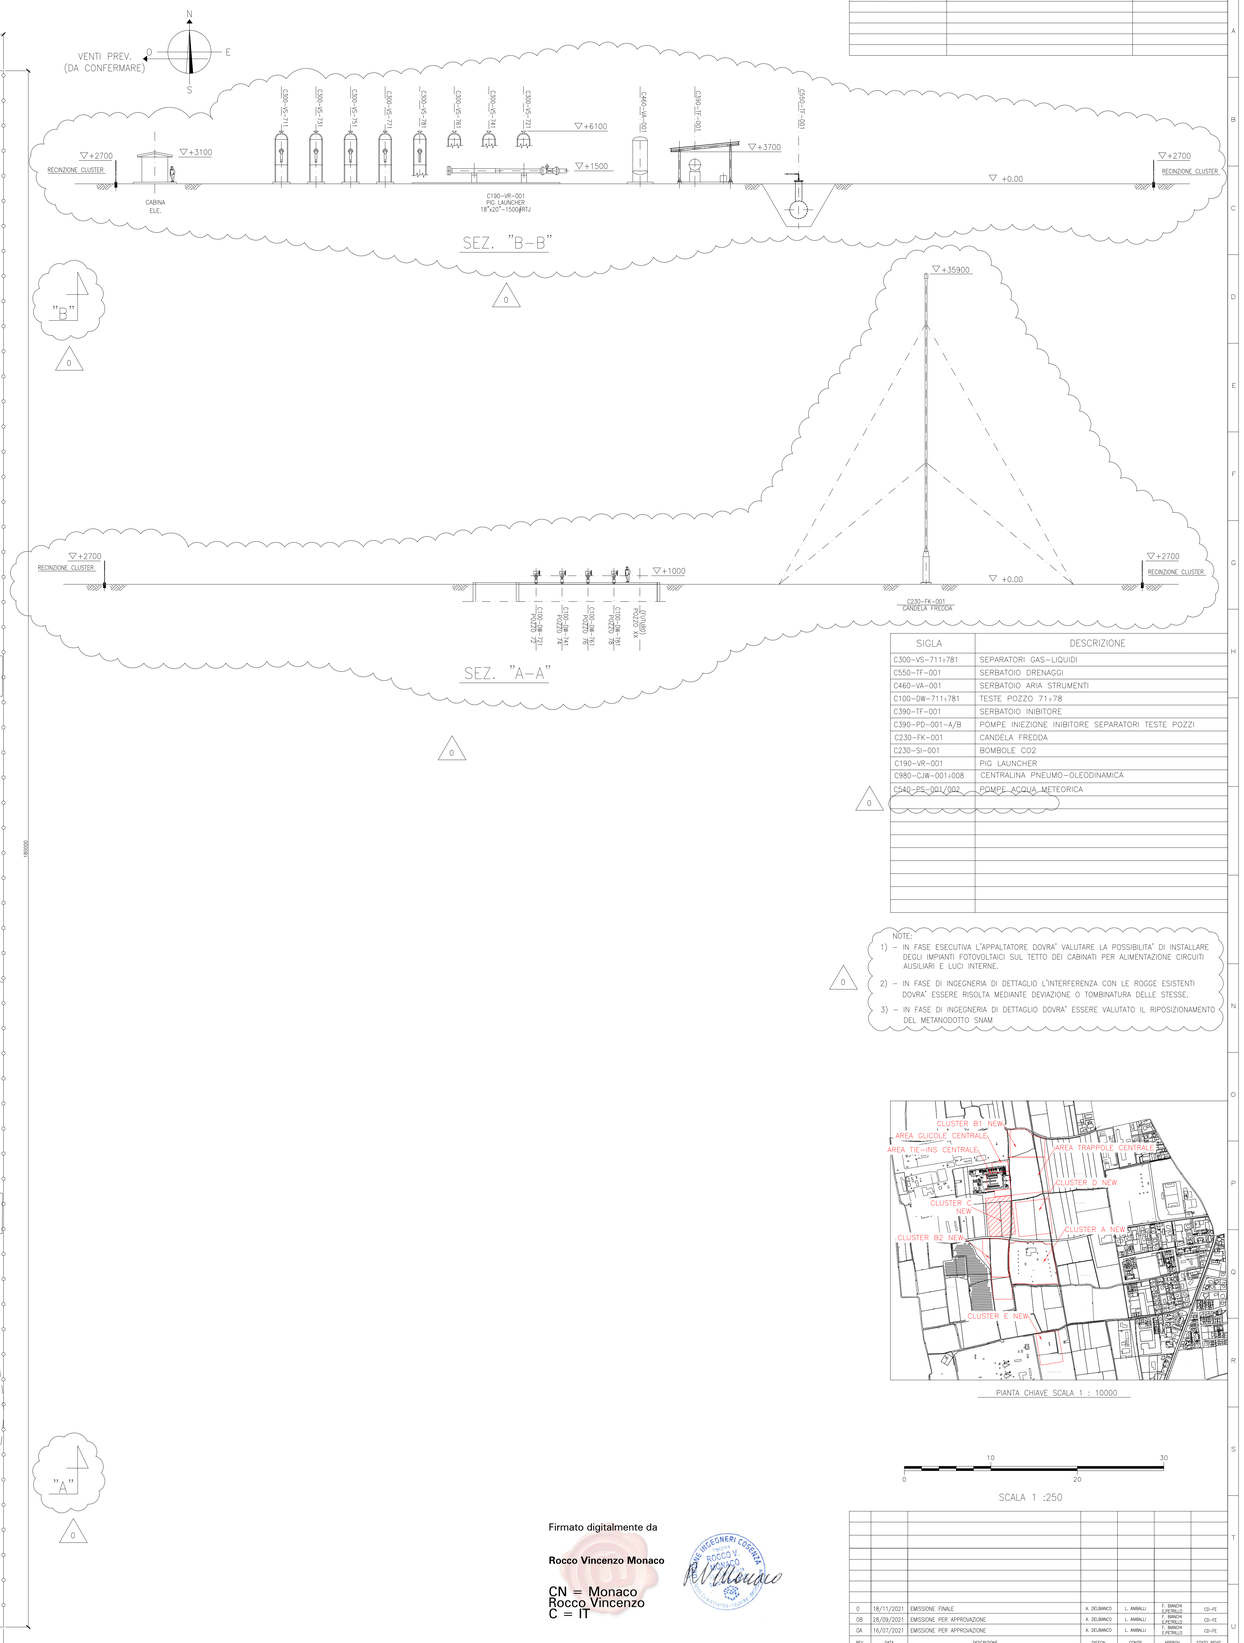

SIGLA	DESCRIZIONE
C300-VS-711\781	SEPARATORI GAS-LIQUIDI
C550-TF-001	SERBATOIO DRENAGGI
C460-VA-001	SERBATOIO ARIA STRUMENTI
C100-DW-711\781	TESTE POZZO 71\78
C390-TF-001	SERBATOIO INIBITORE
C390-PD-001-A/B	POMPE INIEZIONE INIBITORE SEPARATORI TESTE POZZI
C230-FK-001	CANDELA FREDDA
C230-SI-001	BOMBOLE CO2
C190-VR-001	PIG LAUNCHER
C380-CW-001\008	CENTRALINA PNEUMO-OLEODINAMICA
C540-PS-001/002	POMPE ACQUA METEORICA

NOTE:
1) - IN FASE ESECUTIVA L'APPALTATORE DOVRA' VALUTARE LA POSSIBILITA' DI INSTALLARE DEGLI IMPIANTI FOTOVOLTAICI SUL TETTO DEI CABINATI PER ALIMENTAZIONE CIRCUITI AUSILIARI E LUCI INTERNE.
2) - IN FASE DI INGEGNERIA DI DETTAGLIO L'INTERFERENZA CON LE ROGGE ESISTENTI DOVRA' ESSERE RISOLTA MEDIANTE DEVIAZIONE O TOMBINATURA DELLE STESSE.
3) - IN FASE DI INGEGNERIA DI DETTAGLIO DOVRA' ESSERE VALUTATO IL RIPOSIZIONAMENTO DEL METANODOTTO SNAM

PIANTA CHIAVE SCALA 1 : 10000

0 10 20 30

SCALA 1 :250

Firmato digitalmente da
Rocco Vincenzo Monaco
CN = Monaco
Rocco Vincenzo
C = IT

REV.	DATA	DESCRIZIONE	DISEGN.	CONTR.	APPROV.	STATO REVIS.
0	18/11/2021	EMISSIONE FINALE	A. DELBIANCO	L. ANNIBALLI	F. BIANCHI C.PETRILLO	CD-FE
0B	28/09/2021	EMISSIONE PER APPROVAZIONE	A. DELBIANCO	L. ANNIBALLI	F. BIANCHI C.PETRILLO	CD-FE
0A	16/07/2021	EMISSIONE PER APPROVAZIONE	A. DELBIANCO	L. ANNIBALLI	F. BIANCHI C.PETRILLO	CD-FE

snam
STOGIT

CENTRALE DI STOCCAGGIO GAS SERGNANO

INGEGNERIA DI BASE/FEED E PER ENTI PER LA PROGETTAZIONE DI NUOVI CLUSTERS

PLANIMETRIA GENERALE CLUSTER "C"

COMMESSA : NS/18024/R-M01
INGEGNERIA DI BASE/FEED E PER ENTI PER LA PROGETTAZIONE DI NUOVI CLUSTERS NELLA CENTRALE DI STOCCAGGIO GAS DI SERGNANO (CR)

TECHNIP ENERGIES
TECHNIP ITALY DIREZIONE LAVORI S.p.A.
00148 ROMA - Viale Castello della Magliana, 68

Riferimento TPIDL						Pag.		Rev
082826C303193	DW	00	51	0210		of		
Project	Unità	Doc.Type	Disc	Subj	Ser.No	1	1	0

SCALA	SOSTITUISCE IL	SOSTITUITO DAL	AREA IMP.	UNITA' IMP.	IDENTIFICATIVO DOCUMENTO			FG. / DI
1:250					0193	00 BTDG 12485		1 / 1

NORMALIZZAZIONE INTERNA / STANDARDIZATION

SOFTWARE : AUTOCAD 2000

UNI A0 (1189x841)

MOD.GEN.FRM.014/0 Documento di proprieta' aziendale. La Societa' tutelera' i propri diritti a termine di legge. This document is Company property. The Company lawfully reserves all rights.
Questo documento o disegno è proprietà della STOGIT e non potrà essere, a qualunque titolo, in tutto o in parte, direttamente o indirettamente, ceduto, riprodotto, copiato, divulgato o utilizzato senza la sua preventiva autorizzazione scritta, per fini e con modalità diversi da quelli per i quali è specificatamente fornito.