


23	24	25
NORMALIZZAZIONE INTERNA	DESEGN DI RIFERIMENTO / REFERENCE DRAWINGS	NUMERO DISEGNO / DWG. NUMBER


NOTE:  
 1) - ATTUALMENTE SI PREVEDE UNA FASE "1" NELLA QUALE SARANNO ALLACCIATI I CLUSTER C, D e E2, ED UNA FASE "2" IN CUI SARANNO ALLACCIATI I RESTANTI CLUSTER A, B1 ed E. DURANTE LA FASE DI DETTAGLIO, SARÀ VERIFICATA E CONFERMATO DALLA COMMITTENTE, LA SEQUENZA DELLE FASI.

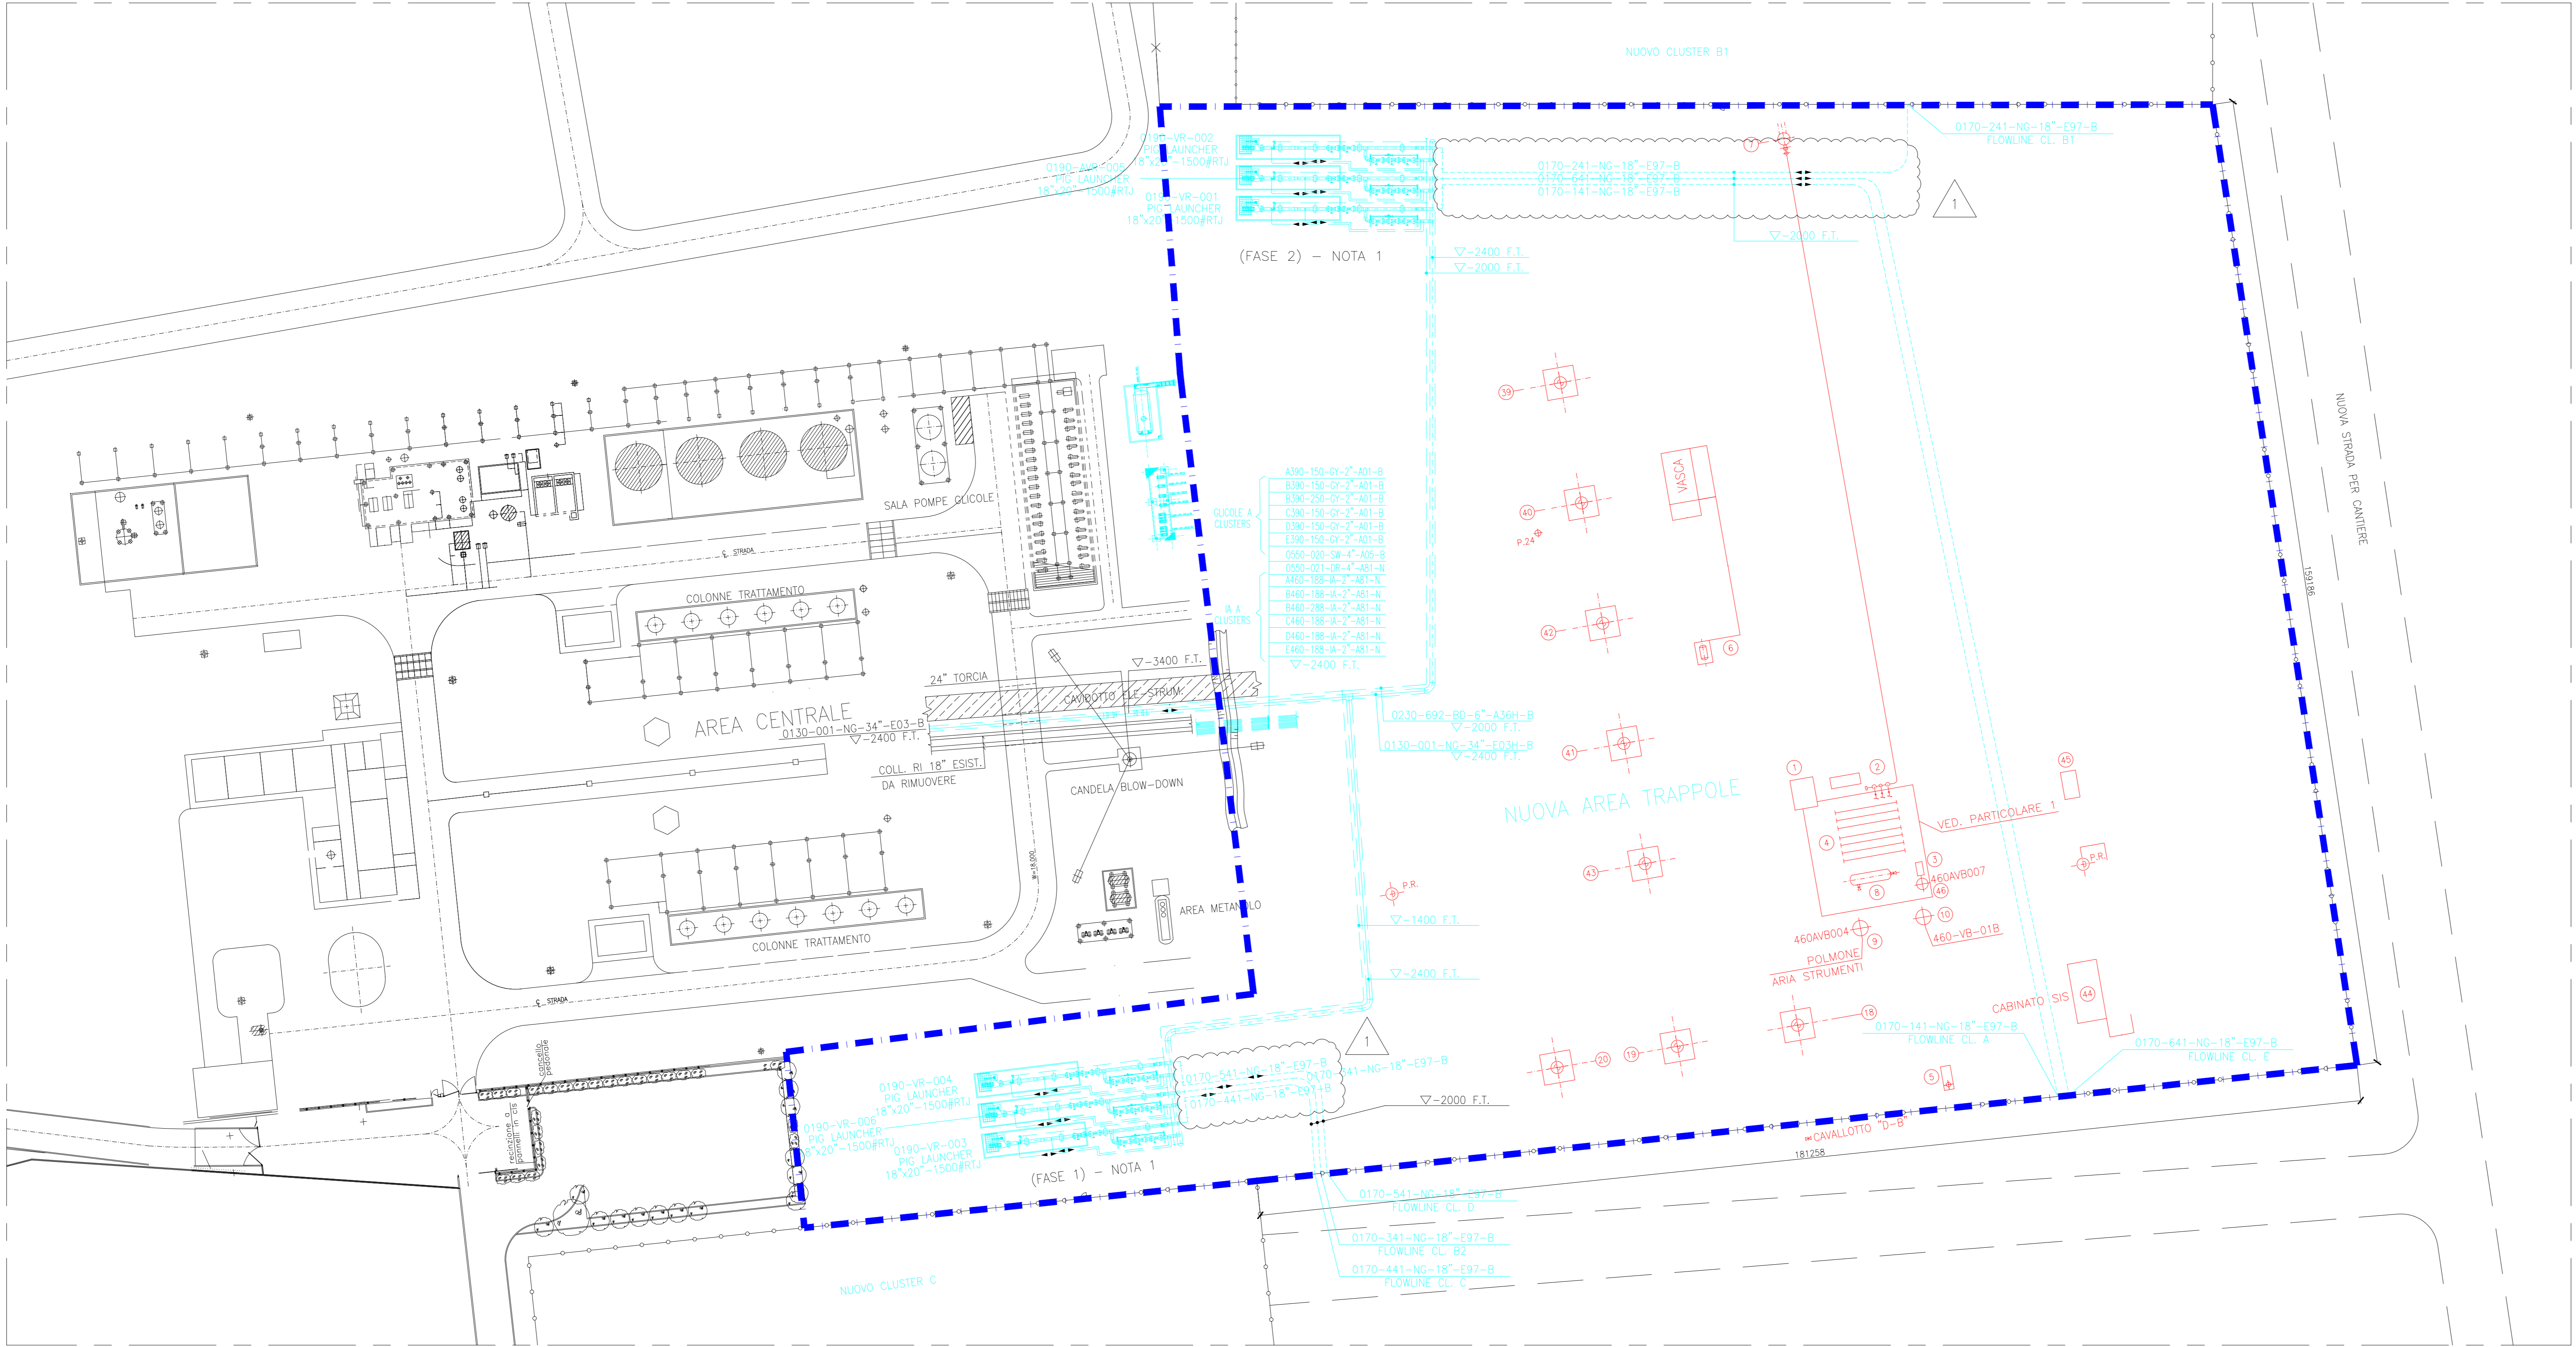

SIGLA	DESCRIZIONE
0190-VR-001	PIG LAUNCHER (CLUSTER A)
0190-VR-002	PIG LAUNCHER (CLUSTER B1)
0190-VR-003	PIG LAUNCHER (CLUSTER C)
0190-VR-004	PIG LAUNCHER (CLUSTER D)
0190-VR-005	PIG LAUNCHER (CLUSTER E)
0190-VR-006	PIG LAUNCHER (CLUSTER B2)



LEGENDA:  
 - NUOVE LINEE ED APPARECCHIATURE  
 - APPARECCHIATURE CLUSTER "B" ESISTENTE

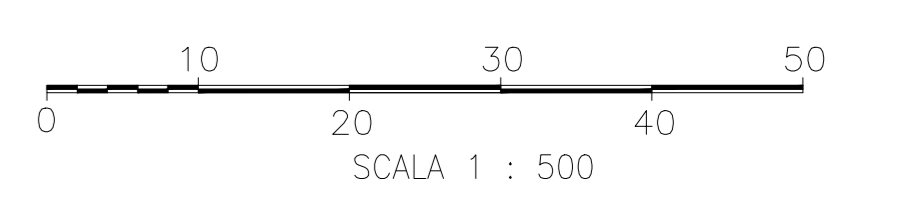

COMMESSA : NS/18024/R-M01  
 INGEGNERIA DI BASE/FEED E PER ENTI  
 PER LA PROGETTAZIONE DI NUOVI CLUSTERS  
 NELLA CENTRALE DI STOCCAGGIO GAS DI SERGNANO (GR)

TEN ITALY SOLUTIONS S.p.A.  
 00148 ROMA - VIA COSTA DI M. MAGLIANO, 68

Riferimento T.EN ITALY SOLUTIONS S.p.A. Pagine Rev  
 0828260303193 DW 00 58 0620 01 1  
 Project Unit Doc.Type Disc. Subj. Ser.No 1 1 1:500

NORMALIZZAZIONE INTERNA / STANDARDIZATION

REV.	DATA	DESCRIZIONE	DISEGNA	CONTR.	APPROV.	STATO REVIS.
1	23/03/2022	EMMISSIONE FINALE	A. DEBENGO	L. AMBULLI	F. BERNI	CS-FE
0	19/11/2021	EMMISSIONE FINALE	A. DEBENGO	L. AMBULLI	F. BERNI	CS-FE
08	28/09/2021	EMMISSIONE PER APPROVAZIONE	A. DEBENGO	L. AMBULLI	F. BERNI	CS-FE
04	05/09/2021	EMMISSIONE PER APPROVAZIONE	A. DEBENGO	L. AMBULLI	F. BERNI	CS-FE

CENTRALE DI STOCCAGGIO GAS SERGNANO

INGEGNERIA DI BASE/FEED E PER ENTI PER LA PROGETTAZIONE DI NUOVI CLUSTERS  
 PLANIMETRIA AREE TRAPPOLE - CENTRALE DI STOCCAGGIO

SCALA: 1:500  
 0828260303193 DW 00 58 0620 01 1  
 Project Unit Doc.Type Disc. Subj. Ser.No 1 1 1:500

0193 | 00 BTDL 12778 | 1/1