NORMALIZZAZIONE INTERNA STANDARDIZATION	DISEGNI DI RIFERIMENTO / REFERENCE DRAWINGS	NUMERO DISEGNO / DWG. NUMBER
	PLANIMETRIA GENERALE	0119.BT.DG.14046
	PLANIMETRIA GENERALE RETE TAPPI FUSIBILI	0119.BI.DG.25396

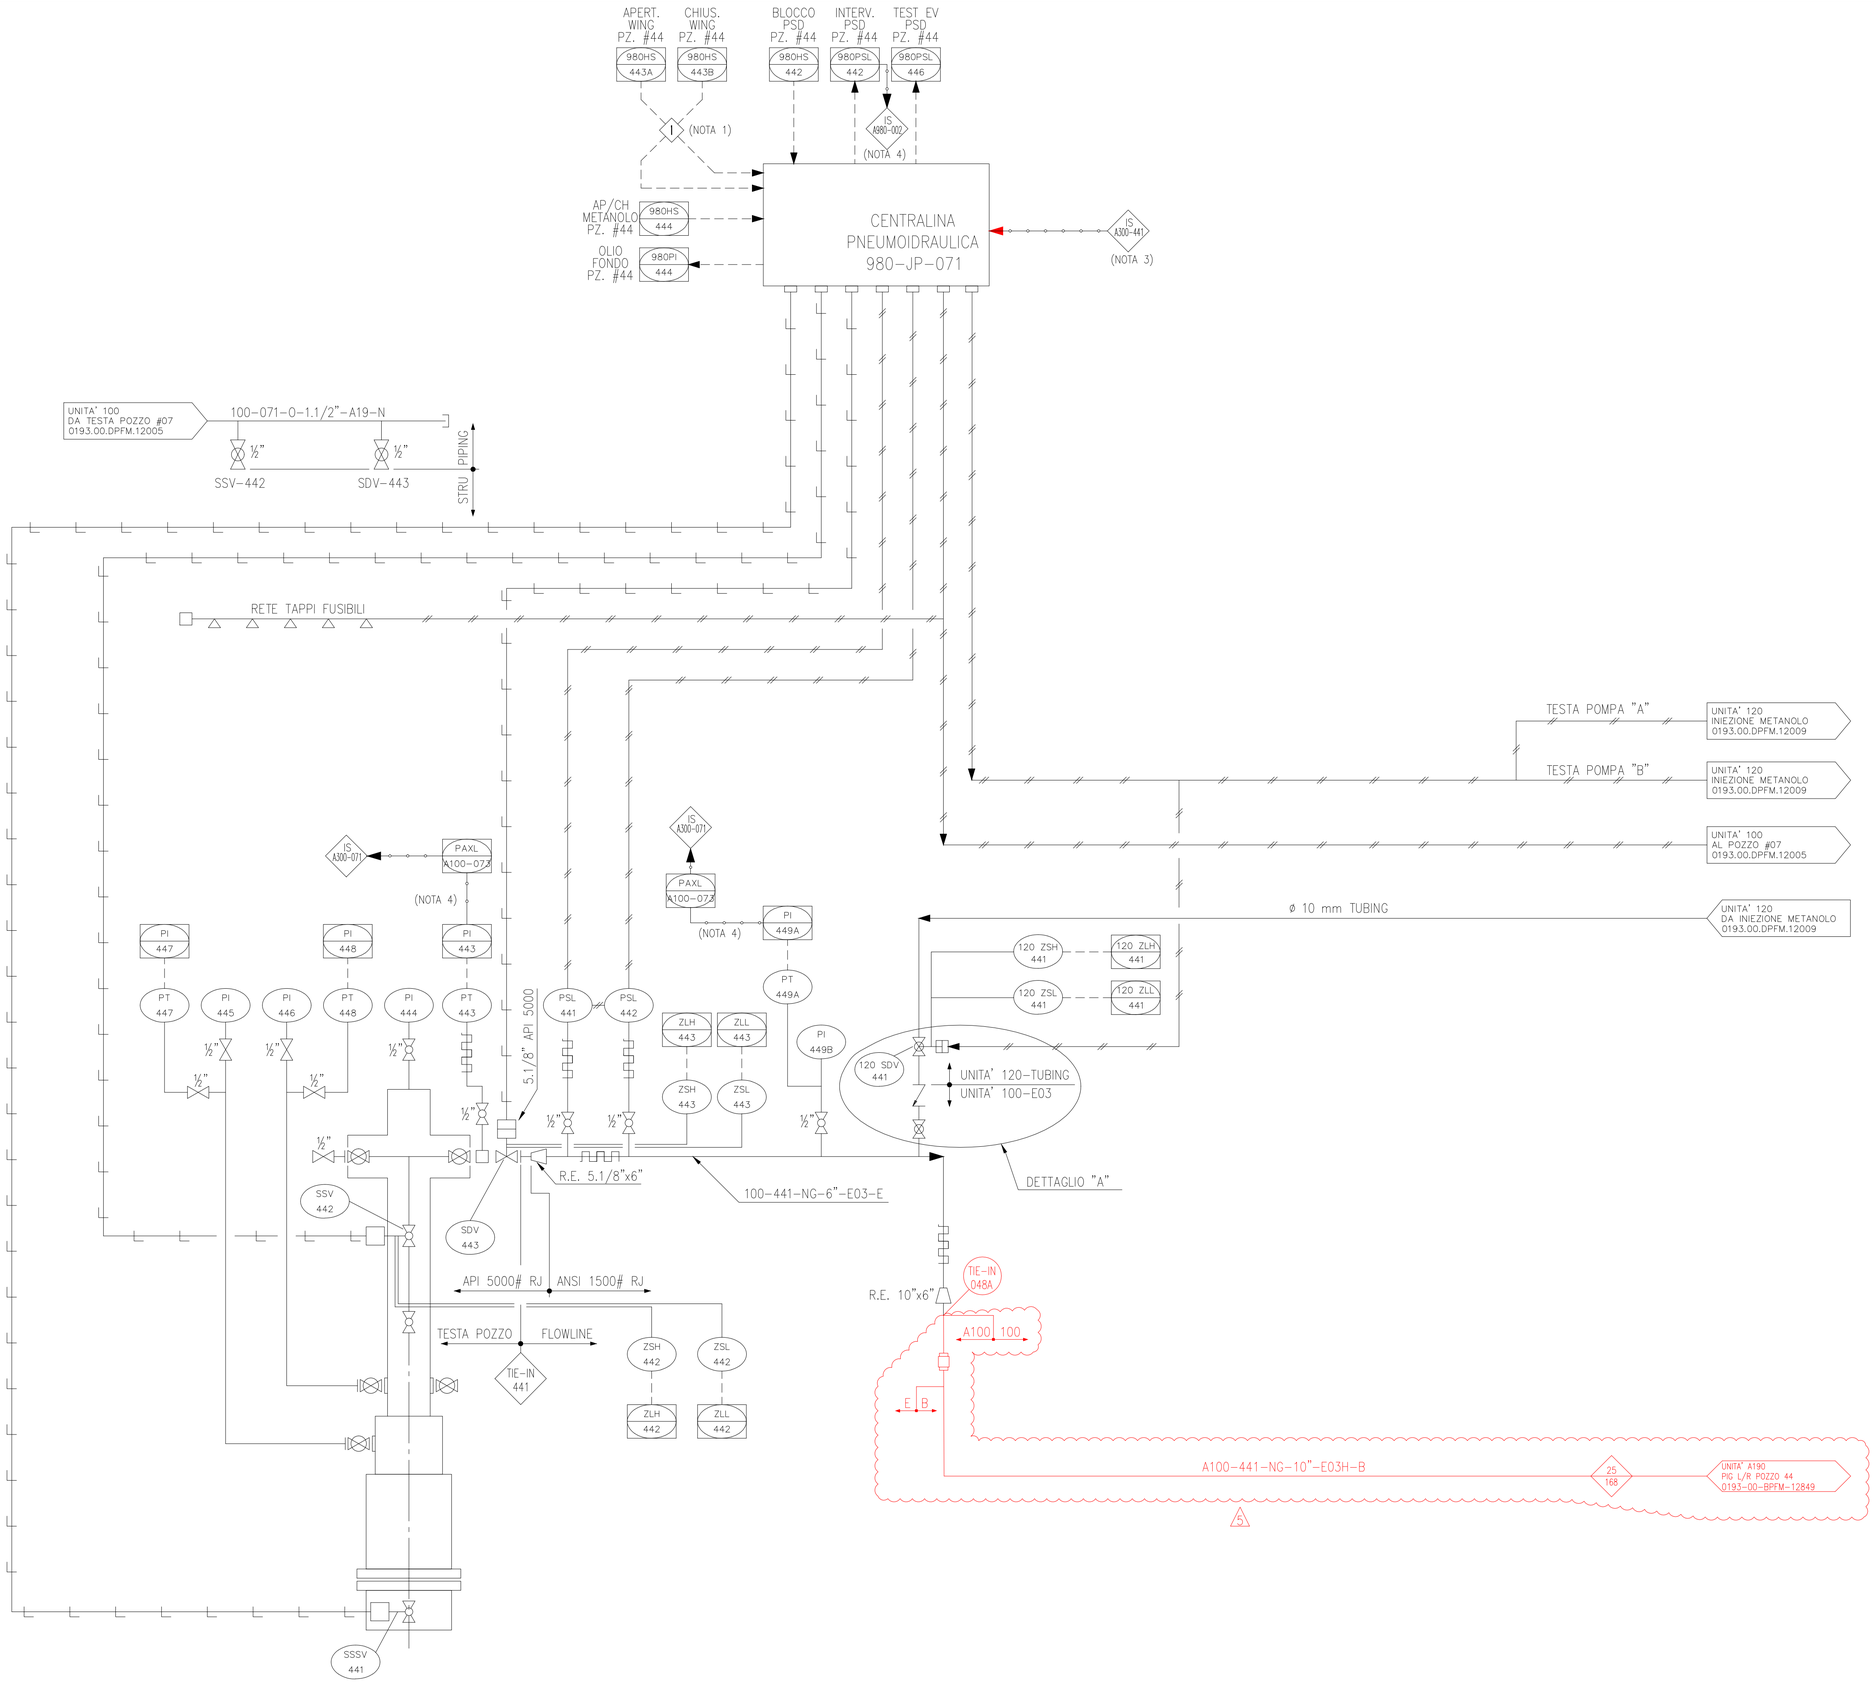

POZZO SERGNANO #44

5 1/8" API 5000#-RJ

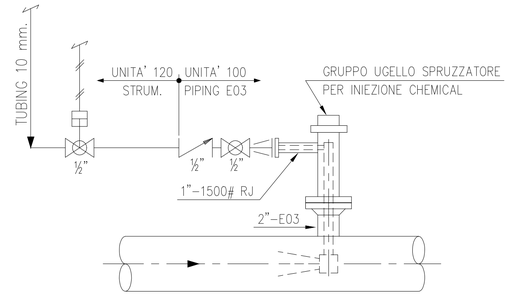

DETTAGLIO "A"

NOTE :

1) IN PARALLELO AL COMANDO VALVOLA COLLETTORE CLUSTER.
2) LA NUMERAZIONE DELLA STRUMENTAZIONE ESISTENTE AVRA' COME PREFISSO IL NUMERO DI UNITA';

   ESEMPIO: 100-PI 441

3) LA POSSIBILITA' DI INTEGRARE LE AZIONI RICHIESTE DALLA NUOVA LOGICA SARA' DA VERIFICARE IN SEDE D'INGEGNERIA DI DETTAGLIO.
4) LA POSSIBILITA' D'ACQUISIZIONE DEL NUOVO SEGNALE SARA' DA DA VERIFICARE IN SEDE D'INGEGNERIA DI DETTAGLIO.

Firmato digitalmente da

Rocco Vincenzo Monaco

CN = Monaco
Rocco Vincenzo
C = IT

COMMESSA : NS/18024/R-M01

INGEGNERIA DI BASE/FEED E PER ENTI
PER LA PROGETTAZIONE DI NUOVI CLUSTERS
NELLA CENTRALE DI STOCCAGGIO GAS DI SERGNANO (CR)

TECHNIP ITALY DIREZIONE LAVORI S.p.A.
00148 ROMA – Viale Castello della Magliana, 68

Riferimento TPIDL						Pag.	Rev
082826C303	0193	PID	00	21	0262	1 of 1	0
Project	Unità	Doc.Type	Disc	Subj	Ser.No		

REV. REV.	DATA DATE	DESCRIZIONE / DESCRIPTION	DISEGN. DRAFT.	CONTR. CHECK'D	APPROV. APPR'D	STATO REVIS. REV. STATUS
5	05-11-2021	EMISSIONE FINALE	S.Tomassini	V.Adduci	F.Bianchi/E.Petrillo	CD-FE
5B	24-08-2021	REVISIONE PER APPROVAZIONE (PER HAZOP)	S.Tomassini	V.Adduci	F.Bianchi/E.Petrillo	CD-FE
5A	24-08-2021	REVISIONE PER APPROVAZIONE (PREDISPOSIZIONE PIG)	S.Tomassini	V.Adduci	F.Bianchi/E.Petrillo	CD-FE
4	SET. 2010	REVISIONATO	SITIE (TN)	SITIE (RL)	SITIE (TM)	
3	DIC. 2009	COME COSTRUITO	SITIE (TN)	SITIE (RL)	SITIE (TM)	
2	OTT. 2009	AGGIUNTI PT+PI SU FLOWLINE	SITIE (TN)	SITIE (RL)	SITIE (TM)	
0	SET. 2007	EMISSIONE PER GARA D' APPALTO	C.S.I.	C.S.I.	STOGIT	

STOGIT

CENTRALE GAS SERGNANO

POZZO #44
SCHEMA DI MARCIA

SCALA SCALE	SOSTITUISCE IL SUPERSEDES N.	SOSTITUITO DAL SUPERSEDED BY N.	AREA IMP. PLANT AREA	UNITA' IMP. PLANT UNIT	IDENTIFICATIVO DOCUMENTO DOCUMENT IDENTIFIER			FG. / DI Sh. / OF
/				100	0193	00.DPFM.12006		1 / 1

FILE: 0193-00-DPFM-12006_CD-FE_5.DWG

UNI A1 (594x841)

MOD.GEN.FRM.014/O

Il presente documento e' proprieta' aziendale. La Societa' tutelera' i propri diritti a termine di legge.This document is company property. The company lawfully reserves all rights.