NORMALIZZAZIONE INTERNA STANDARDIZATION	DISEGNI DI RIFERIMENTO / REFERENCE DRAWINGS	NUMERO DISEGNO/ DWG NUMBER
.	.	.
.	.	.
.	.	.
.	.	.

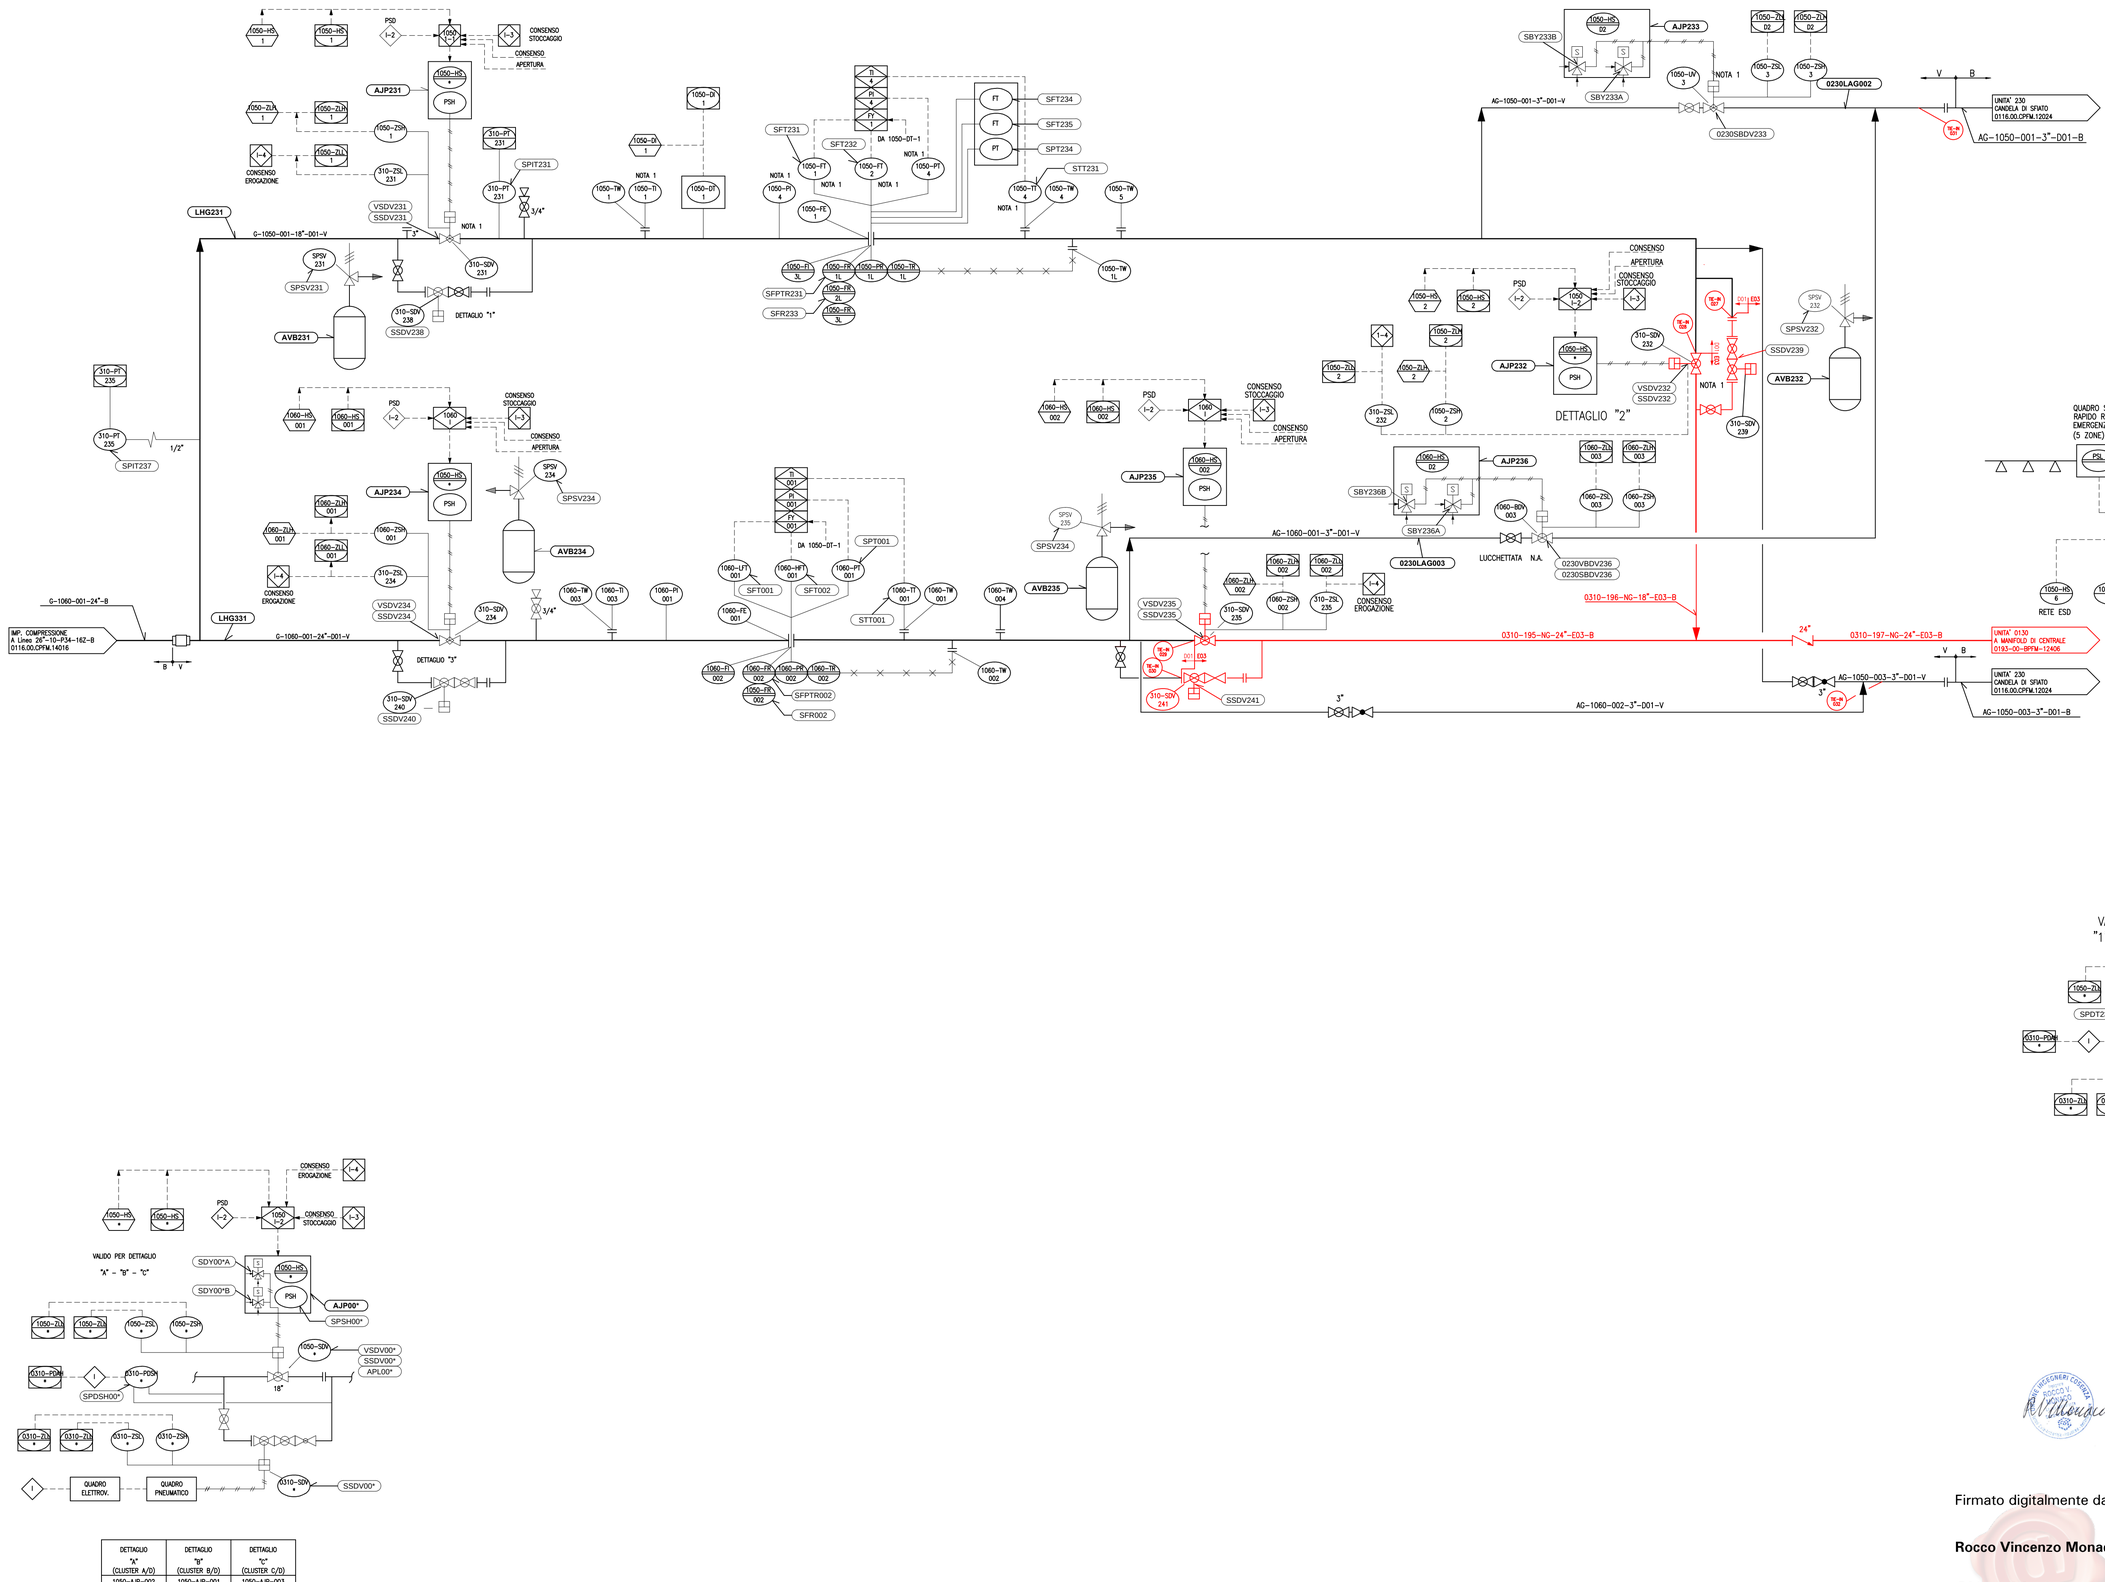

NOTE:

1 – STRUMENTI E VALVOLE RECUPERATE

– L'IDENTIFICATIVO INDICATO ALL'INTERNO DI SI RIFERISCE AL CODICE DELL'OGGETTO DI MANUTENZIONE

– TUTTI GLI OGGETTI DI MANUTENZIONE INDICATI APPARTENGONO AL CIMP 0116 O SE NON DIVERSAMENTE INDICATO

– TUTTI GLI OGGETTI DI MANUTENZIONE INDICATI APPARTENGONO ALL'UNITA' FUNZIONALE 310 SE NON DIVERSAMENTE INDICATO

COLLETTORE 18"		COLLETTORE 24"	
DETTAGLIO "1" INGRESSO GAS	DETTAGLIO "2" USCITA GAS	DETTAGLIO "3" INGRESSO GAS	DETTAGLIO "4" USCITA GAS
1050–AJP–231	1050–AJP–232	1060–AJP–234	1060–AJP–235
1050–SDY–231A	1050–SDY–232A	1050–SDY–234A	1050–SDY–235A
1050–SDY–231B	1050–SDY–232B	1050–SDY–234B	1050–SDY–235B
1050–PSH–235	1050–PSH–236	1050–PSH–234	1050–PSH–235
0310–VSDV–231	0310–VSDV–232	0310–VSDV–234 (1)	0310–VSDV–235 (2)
0310–SSDV–231	0310–SSDV–232	0310–SSDV–234 (1)	0310–SSDV–235 (2)
1050–APL–231	1050–APL–232	1050–APL–234 (1)	1050–APL–235 (2)
0310–SSDV–238	0310–SSDV–239	0310–SSDV–240	0310–SSDV–241
1050–AJP–238	1050–AJP–239	1050–AJP–240	1050–AJP–241
1050–SDY–238A	1050–SDY–239A	1050–SDY–240A	1050–SDY–241A
1050–SDY–238B	1050–SDY–239B	1050–SDY–240B	1050–SDY–241B
0310–PDT–231	0310–PDT–232	0310–PDT–234	0310–PDT–235

NOTE

1) EX 1060 SDV–001
2) EX 1060 SDV–002

REV.	DATA DATE	DESCRIZIONE / DESCRIPTION	DISEGN. DRAFT.	CONTR. CHECK'D	APPROV. APPR'D	STATO REVISS. REV. STATUS
18	12/11/2021	EMISSIONE FINALE	S.Tomassini	V.Adduci	R.Monaco	CD–FE
18B	15/09/2021	EMISSIONE PER APPROVAZIONE (PER HAZOP)	S.Tomassini	V.Adduci	R.Monaco	CD–FE
18A	06/08/2021	EMISSIONE PER APPROVAZIONE	S.Tomassini	V.Adduci	R.Monaco	
17A	06/08/2021	EMISSIONE PER APPROVAZIONE/SMANTELLAMENTO	S.Tomassini	V.Adduci	R.Monaco	
16	AGO. 19	REVISIONE NOMENCLATURA LINEE	ANTEA	ANTEA	STOGIT	
15	NOV. 14	REVISIONE GENERALE	ANTEA	STOGIT	STOGIT	
14	GEN. 11	REVISIONE DA PROGETTO NUVOLA DI PUNTI	ANTEA	ANTEA		
13	30/04/09	REVISIONE GENERALE	CSI	CSI		
12	25/11/08	REVISIONE PER CATEGORIZZAZIONE PED	CSI	CSI	STOGIT	
11	31–08–06	REVISIONE GENERALE PER IDENTIFICAZIONE D.d.M.	SME			
10	03–11–94	REV. AS BUILT AGGIUNTA PRESDSTATI BY–PASS	SME			
9	AGOSTO '03	EMESSO PER UNMIG	MARIS			
8	MAGGIO '03	EMESSO PER UNMIG	BEN./RAV.			
7	30–07–01	EMESSO PER UNMIG	BASIS			
6	25–01–99	AGGIORNATO COME DA ORDINE AGIP N. 01 800039/00 RD DEL 23/12/97	C.G.I.			
5	10–01–97	REV. PER INDENTIFIC. OdM – EMISSIONE FINALE	ATI			
4	APRILE '90	EMISSIONE GARA D'APPALTO DOVE INDICATO	I.D.I.			
3	15–02–90	INSERITA TRACCIATURA PRESOSTATI	I.D.I.			
2	15–05–89	REV. PER AGGIORNAM. STRUMENTAZ.	I.D.I.			
1	24–11–88	EMISSIONE PER COSTRUZIONE	I.D.I.			
0	27–07–88	EMISSIONE PER GARA D'APPALTO	I.D.I./AB	MA/IO		

Firmato digitalmente da

Rocco Vincenzo Monaco

CN = Monaco
Rocco Vincenzo
C = IT

COMMESSA : NS/18024/R-M01

INGEGNERIA DI BASE/FEED E PER ENTI
PER LA PROGETTAZIONE DI NUOVI CLUSTERS
NELLA CENTRALE DI STOCCAGGIO GAS DI SERGNANO (CR)

TECHNIP ITALY DIREZIONE LAVORI S.p.A.
00148 ROMA – Viale Castello della Magliana, 68

Riferimento TPIDL						Pag.	Rev
082826C303	0193	PID	00	21	0710	1 of 1	0
Project	Unità	Doc.Type	Disc	Subj	Ser.No		

snam

CONCESSIONE SERGNANO STOCCAGGIO
CENTRALE

UNITA' 1050
MANIFOLD INGRESSI GAS

SCALA SCALE	SOSTITUISCE IL SUPERSEDES N.	SOSTITUITO DA SUPERSEDED BY N.	AREA UNITA' IMP. PLANT AREA	UNITA' IMP. PLANT UNIT	IDENTIFICATIVO DOCUMENTO DOCUMENT IDENTIFIER	FG. / DI PAG. / OF
				0116	00.CPFM.12017	1/1

MOD.GENFRM.015/1

NORMALIZZAZIONE INTERNA / STANDARDIZATION

FILE : 0116–00–CPFM–12017_CD–FE_18.DWG

SOFTWARE : AUTOCAD

UNI A0 (841x1189)

Documento di proprieta' aziendale. La Societa' tutelera' i propri diritti a termine di legge. This document is Company property. The Company lawfully reserves all rights.